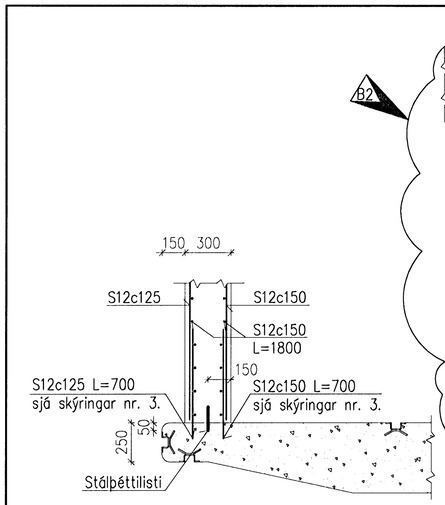

J 22.66 DEILI 1:20

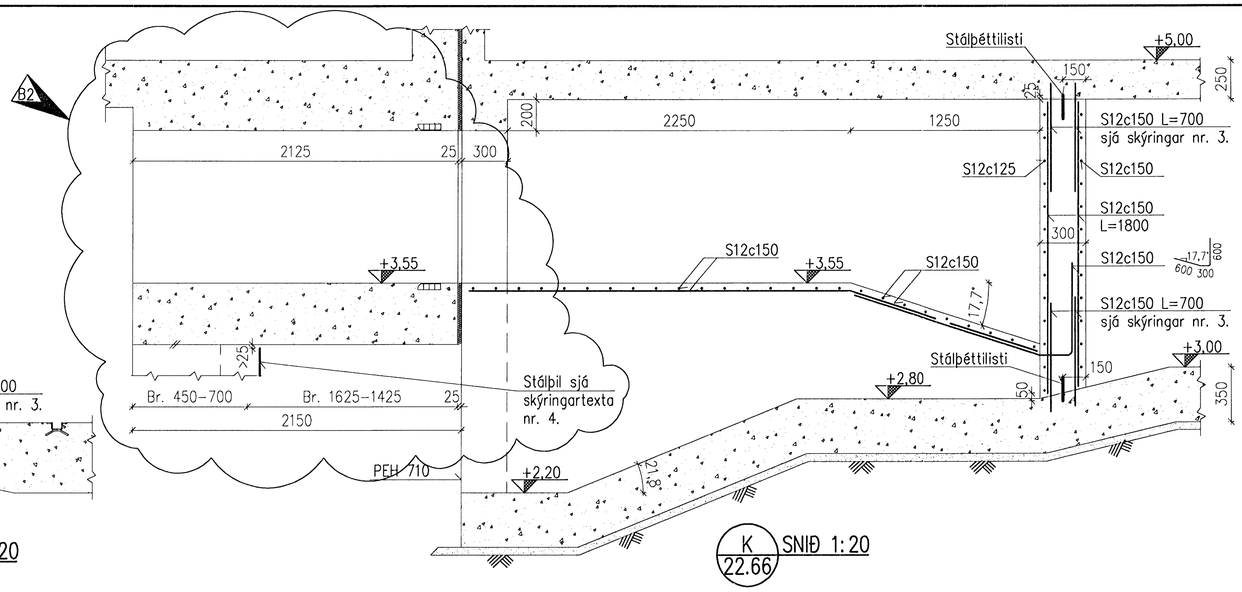

K 22.66 SNIÐ 1:20

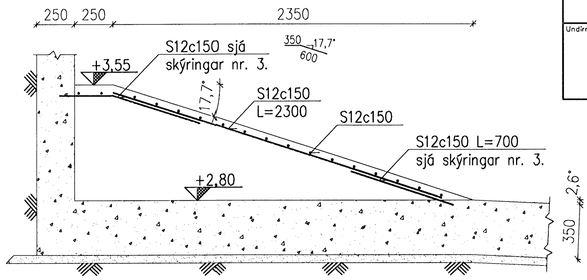

L 22.66 SNIÐ 1:20

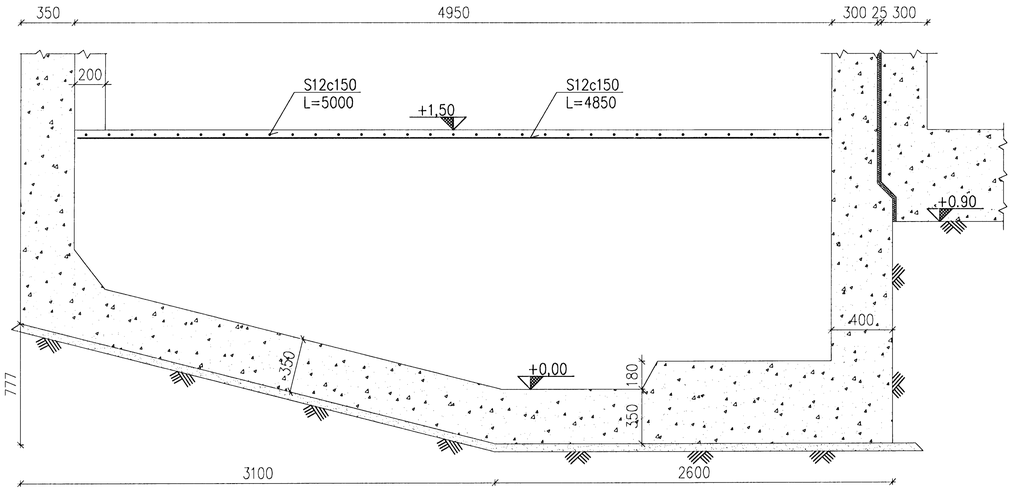

M 22.66 SNIÐ 1:20

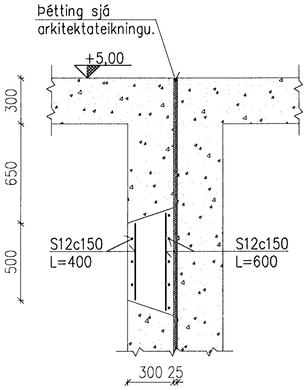

N 22.66 SNIÐ 1:20

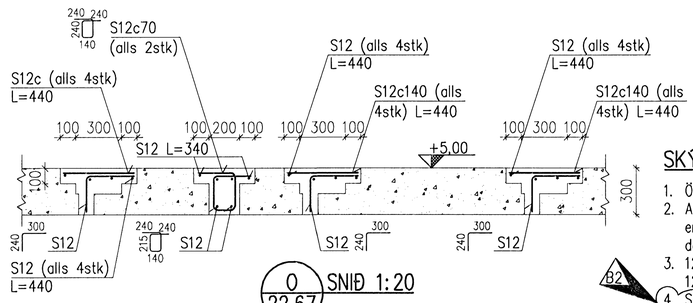

O 22.67 SNIÐ 1:20

SKÝRINGAR:

1. Öll mál eru í mm.
2. Allar málsetningar eldri byggingar eru frá teikningum byggingarinnar dags. ágúst 1996.
3. 12 mm bendistál skal límt a.m.k. 120 mm inn í eldri steypu.

B2

4. Staðsetning stálþils er breytileg eða þannig var það rekið niður af verktaka. Ennfremur þrýstist stálþilið inn í grunn á framkvæmdatíma.

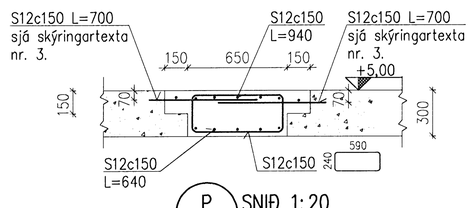

P 22.67 SNIÐ 1:20

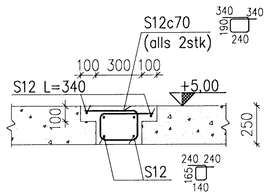

R 22.67 SNIÐ 1:20

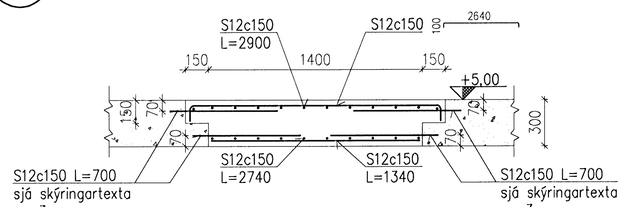

S 22.67 SNIÐ 1:20

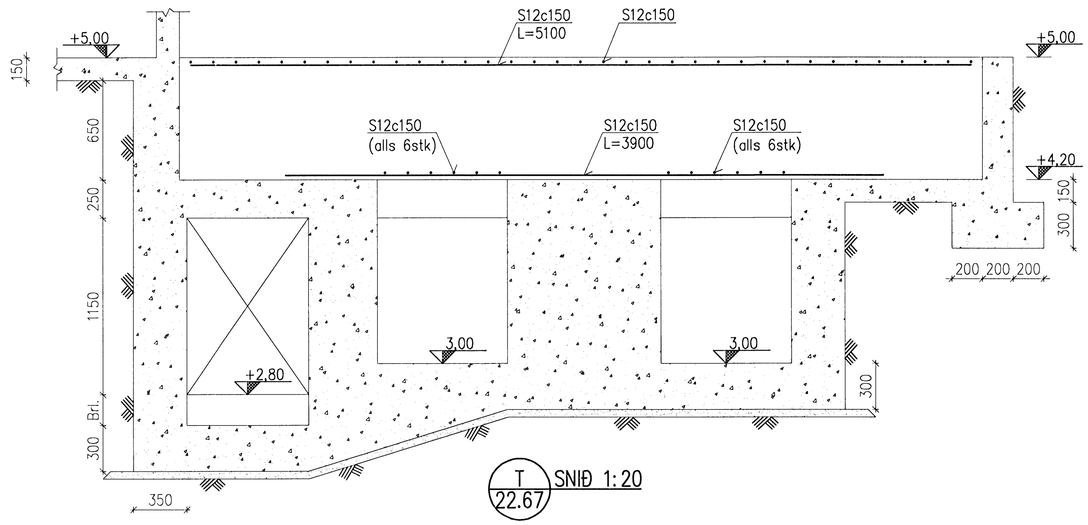

T 22.67 SNIÐ 1:20

1:20
1000 0 1000 2000 mm

B2	2008-05-08	Br. n. dælur. v/þenslu stálþils	AS	KGS	ÓE
B1	2008-04-09	Breyting vegna stálþils	AS	HS	ÓE
A	2008-03-13	VERKTEIKNING	AS	HS	ÓE
Útg.	Dags.	Breyting	Ha.	Yf.	Sþ.

HAFNARFJARÐARBÆR
FRÁVEITA HAFNARFJARÐAR
STRANDGÖTU 11
220 HAFNARFJÖRÐUR
SÍMI: 585 5555
FAX: 585 5639

DÆLUSTÖÐ, ÓSEYRARBRAUT

VIÐBYGGING/ELDRI BYGGING
BURÐARVIRKI, JÁRNBINDING
SNIÐ/DEILI J – T

VST Verkfræðistofa Sigurðar Thoroddsen hf.
Ármúla 4, 108 Reykjavík – Kt: 611276-0289
Sími: 569 5000 – Fax: 569 5010 – Veffang: www.vst.is

Hannað:	Teiknað:	Yfirfarið:	Mkv.
AS	AFV		1:20

Samþykkt: F.h. VST hf. Óðinn Erlingsson Kt.: 210444-7269

Tölvuskrá: K:\2003.02\07\08-Oseyri-Br\teikn\burd\OS-2269-70.dwg Blaðstærð: A1

Dags: FEB. 2008 Nr.: 2003.0207 22.70 B2

© ÖLL AFNOT OG AFRITUN TEIKNINGA, AÐ HLUTA EÐA Í HEILD, ER HÁÐ SKRIFLEGU LEYFI HÖFUNDA

Samþykkt þann 22 OKT 2008
Byggingarfulltrúinn í Hafnarfirði
F.h. Hrólfur S. Gunnlaugsson

Undirritun samræmingarhönnuðar: