




014 SNID MKV. 2

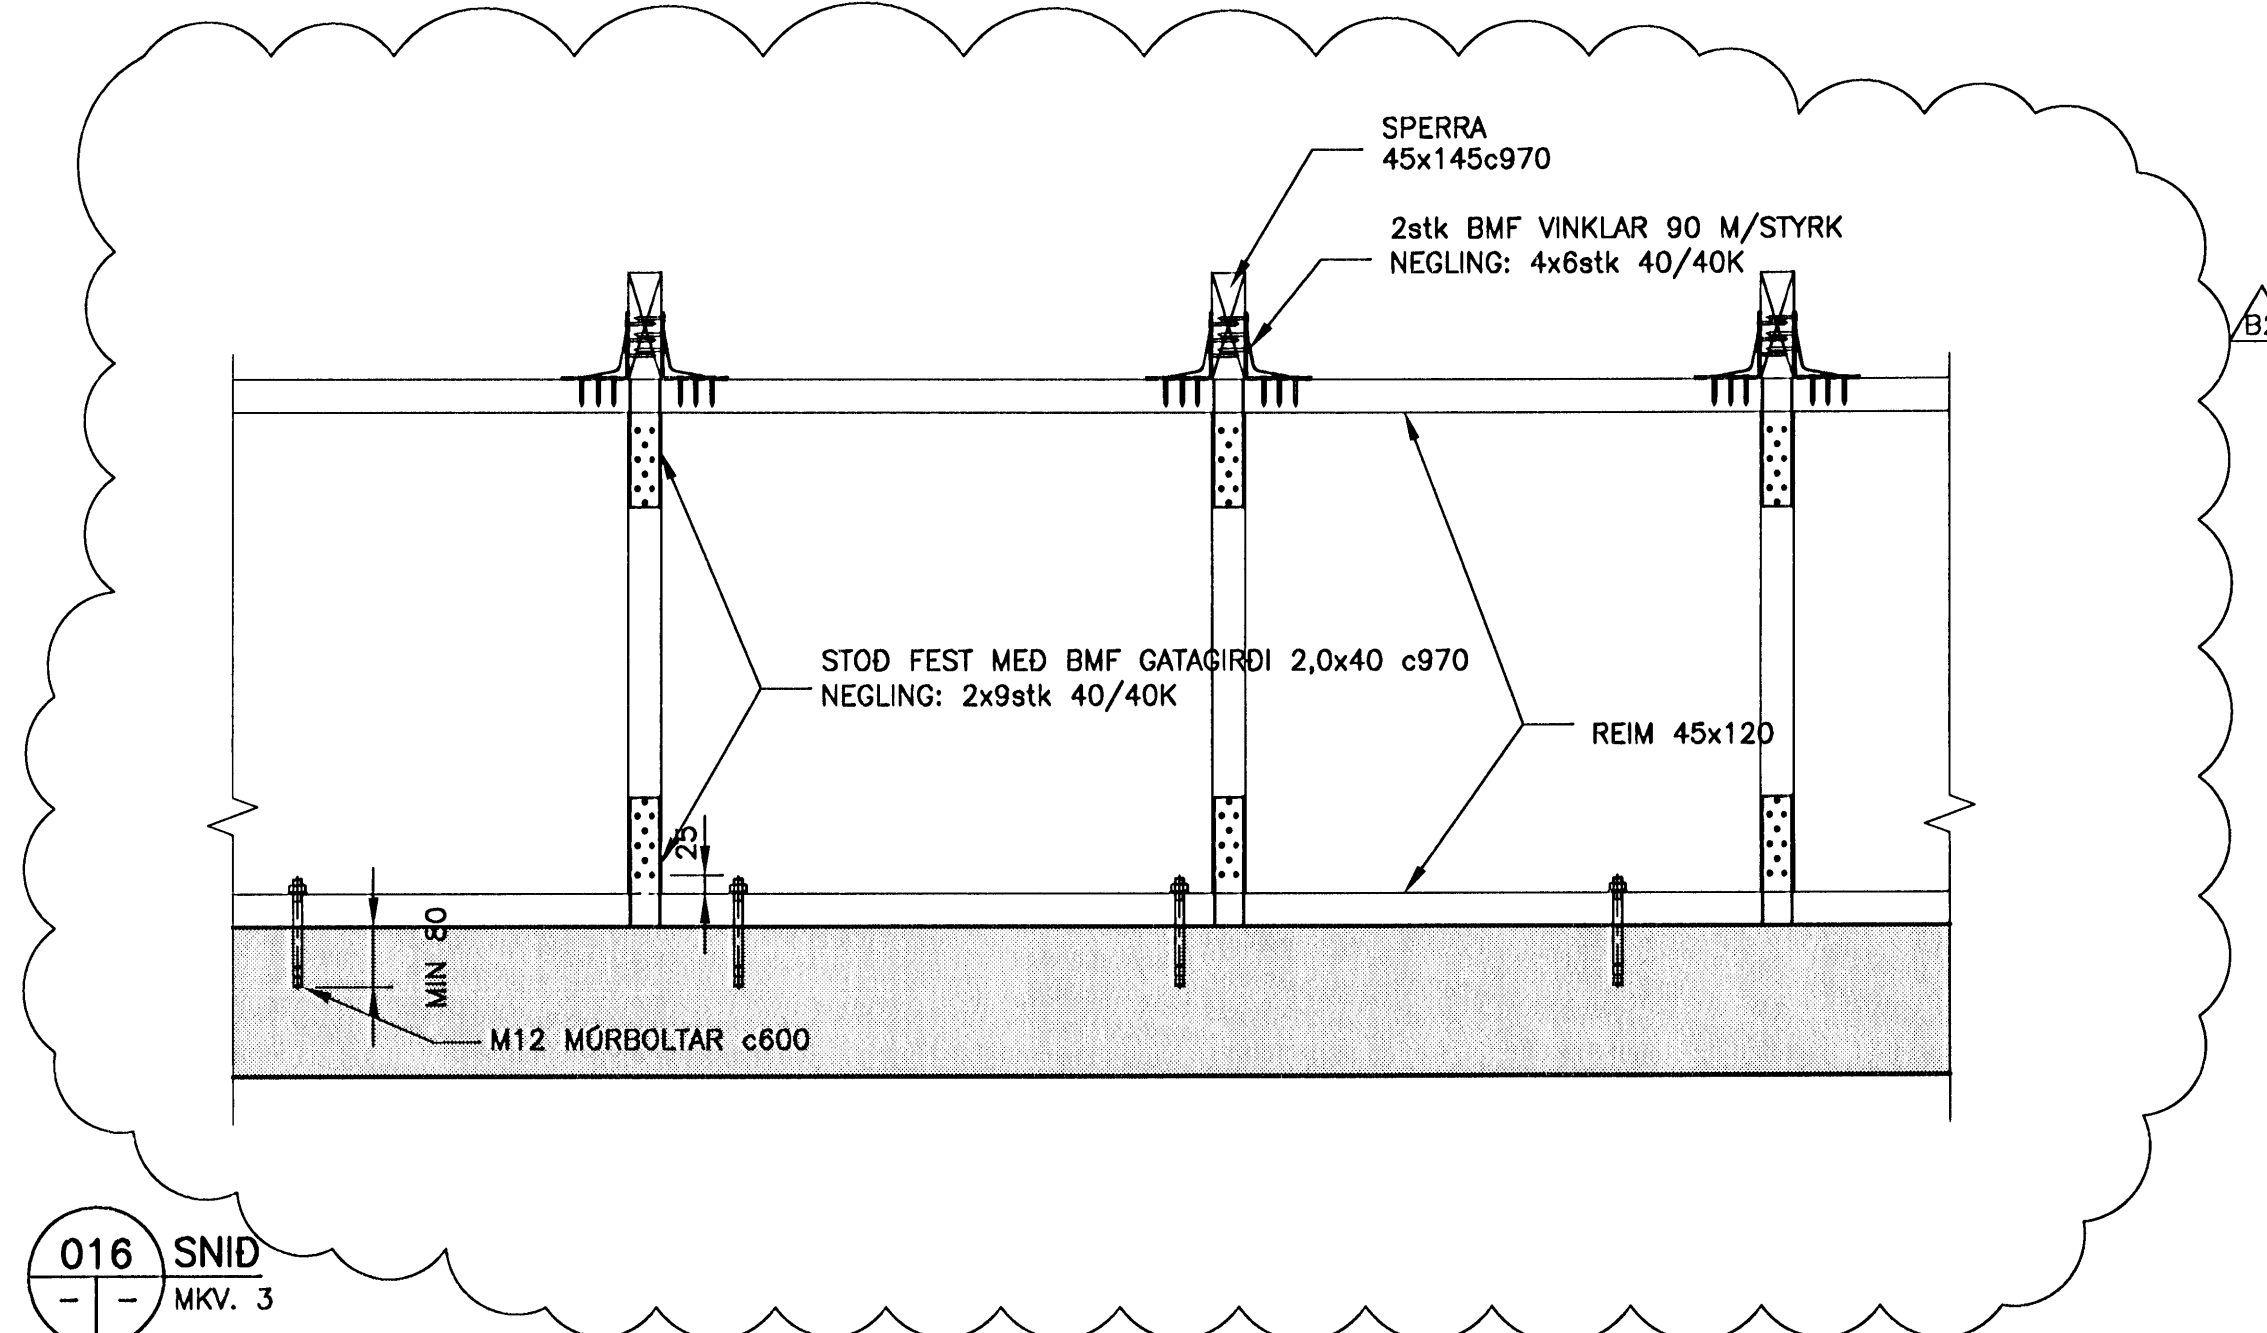

016 SNID MKV. 3

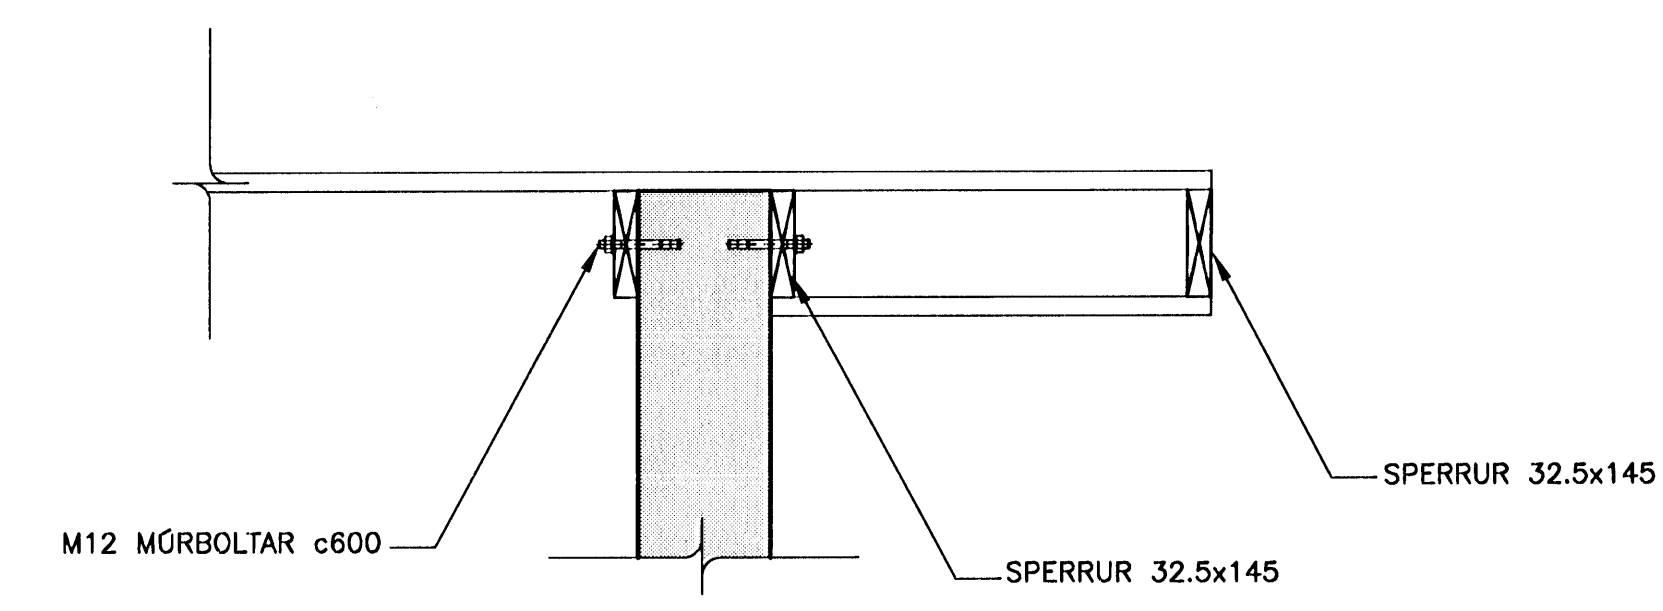

015 SNID MKV. 3

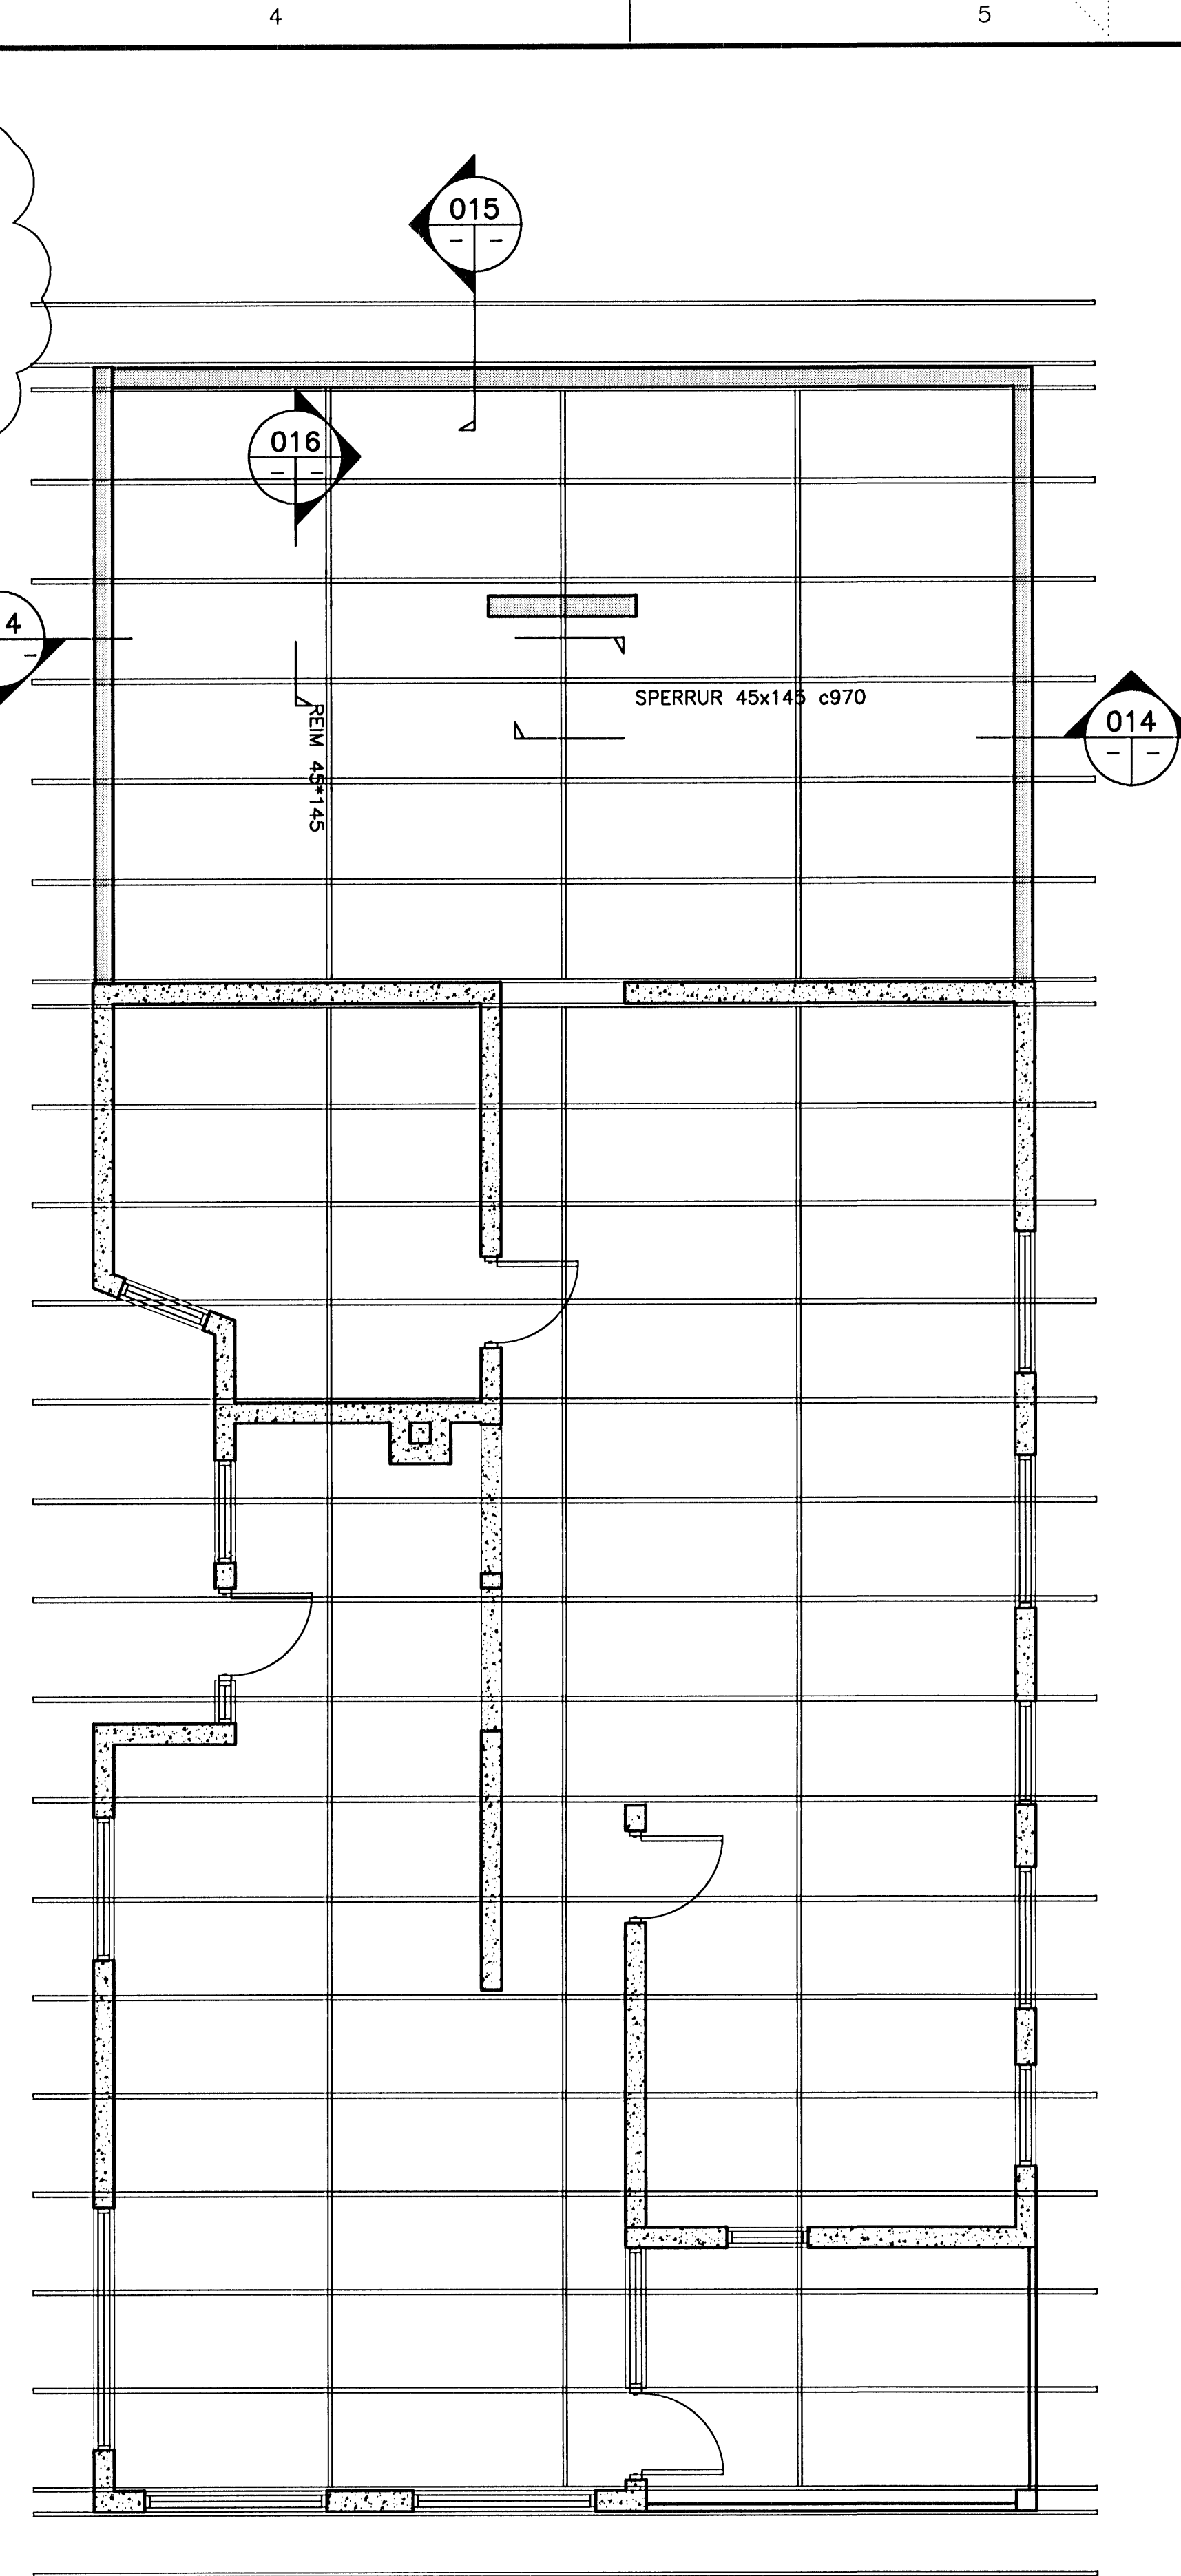


GRUNNMYND, ÞAKVIRKI MKV. 1



ÓTGAUFERILL			
NÚMÉR:	DAGS:	SKYRINGAR:	HANNAÐ:
B1	13.08.2008	BYGGINGARTEIKNING	SBSB/DM
B2	24.09.2008	BREYTING Á ÞAKFESTINGU	SBSB/DM

DAGS. UNDRISKRIFTAR: NAFN OG KT. SAMRÆMINGARHÖNNUNÐAR:
 UNDRISKRIFT SAMRÆMINGARHÖNNUNÐAR: *Þorvaldur Kristjánsson*

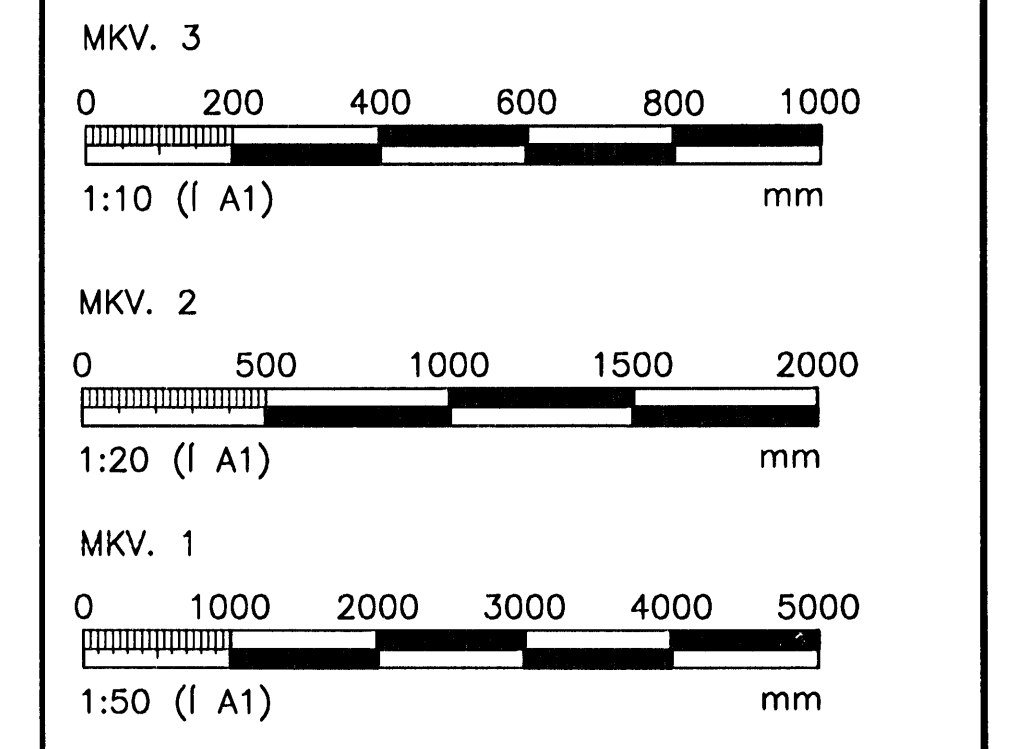

ÖLL AFNOT OG AFREIÐUN TEIKNINGAR, AD HLUTA EÐA HEILD, ER HÁÐ SKRIFLEGGU LEYFI HÖFUNDA.

HEITI VERKS:
BREIÐVANGUR 46
HAFNARFJÖRDUR

HEITI TEIKNINGAR:
 BURDARVIRKI:
 ÞAKVIRKI
 GRUNNMYND OG SÉRMYNDIR

MEIÐ:	TEIÐNAR:	GEYMSLUNÚMÉR:	VNR:
HANNAÐ: SBSB/DM	YFIRFARÐ: SBSB	MKV:	NR. TEIKNINGAR:
DAGS. UNDRISKRIFTAR: 24.09.2008	NAFN OG KT. HÖNNUNÐAR: FRIDBERG STEFÁNSSON	110658-6489	B104
UNDRISKRIFT TEIKNINGAR: <i>Þorvaldur Kristjánsson</i>	ÓTGAFA: B2		