


A HP SS 06.10.2008  
Stæptum vegg við stiga breytt  
GROUFA TEIKNAD SAMHYKKT LÖGAB  
SÉKTYNDANT

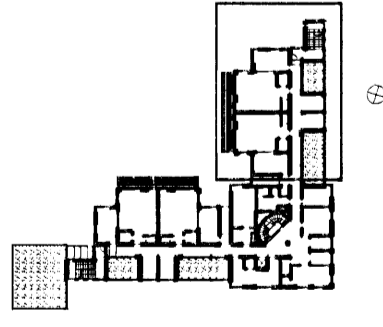

ASK  
10. okt. 2008  
Árinn aðalhönnuðar  
Sigurðaug Sigurðardóttir

Sigurðaug Sigurðardóttir arkitekt FAI, tlf. 060767-8319

LEIK OG GRUNNSKÓLI BJARKAVÖLLUM 3  
VERKTEIKNINGAR

Grunnmynd 2. hæðar	1:50
	ASK
	05.09.08
0736	20-05
	A

GRUNNMYND 1:50  
2. HÆÐ