


GRUNNMYND 1:50  
1. HÆÐ

A HP SS 6.10.2008  
SÖK. # settur undir stálslur, veggir breytir, leðr slíslan  
ÚTGÁFA 1 TEKNAÐ 2 SAMHYKKT 3 DAGS  
SREYTINGAR

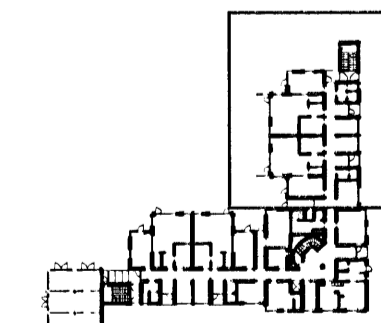

ASK Arkitektar  
Gættu 9  
101 Reykjavík  
Sími 515 0300  
Fax 515 0319  
www.ask.is

ADAL- OG SAMRÆMINGARHÖNDUR  
SÍÐLINGA BOLAGADOTTIR HJARTARSON  
10. okt. 2008  
ASK  
ARKITEKTAR

Sigurlaug Stjórnsóttir arkitekt F.A.I. kl. 060767-8319

LEIK OG GRUNNSKÓLI BJARKAVÖLLUM 3  
VERKEIKNINGAR  
HEITI TERNINGAR  
Grunnmynd 1. hæðar

MKV. I A1 1:50  
TEKNAÐ ASK  
DAGS 05.09.08  
ÚTGÁFA A

VERK NÚM. 0736  
NÖMUR TERNINGAR 20-02