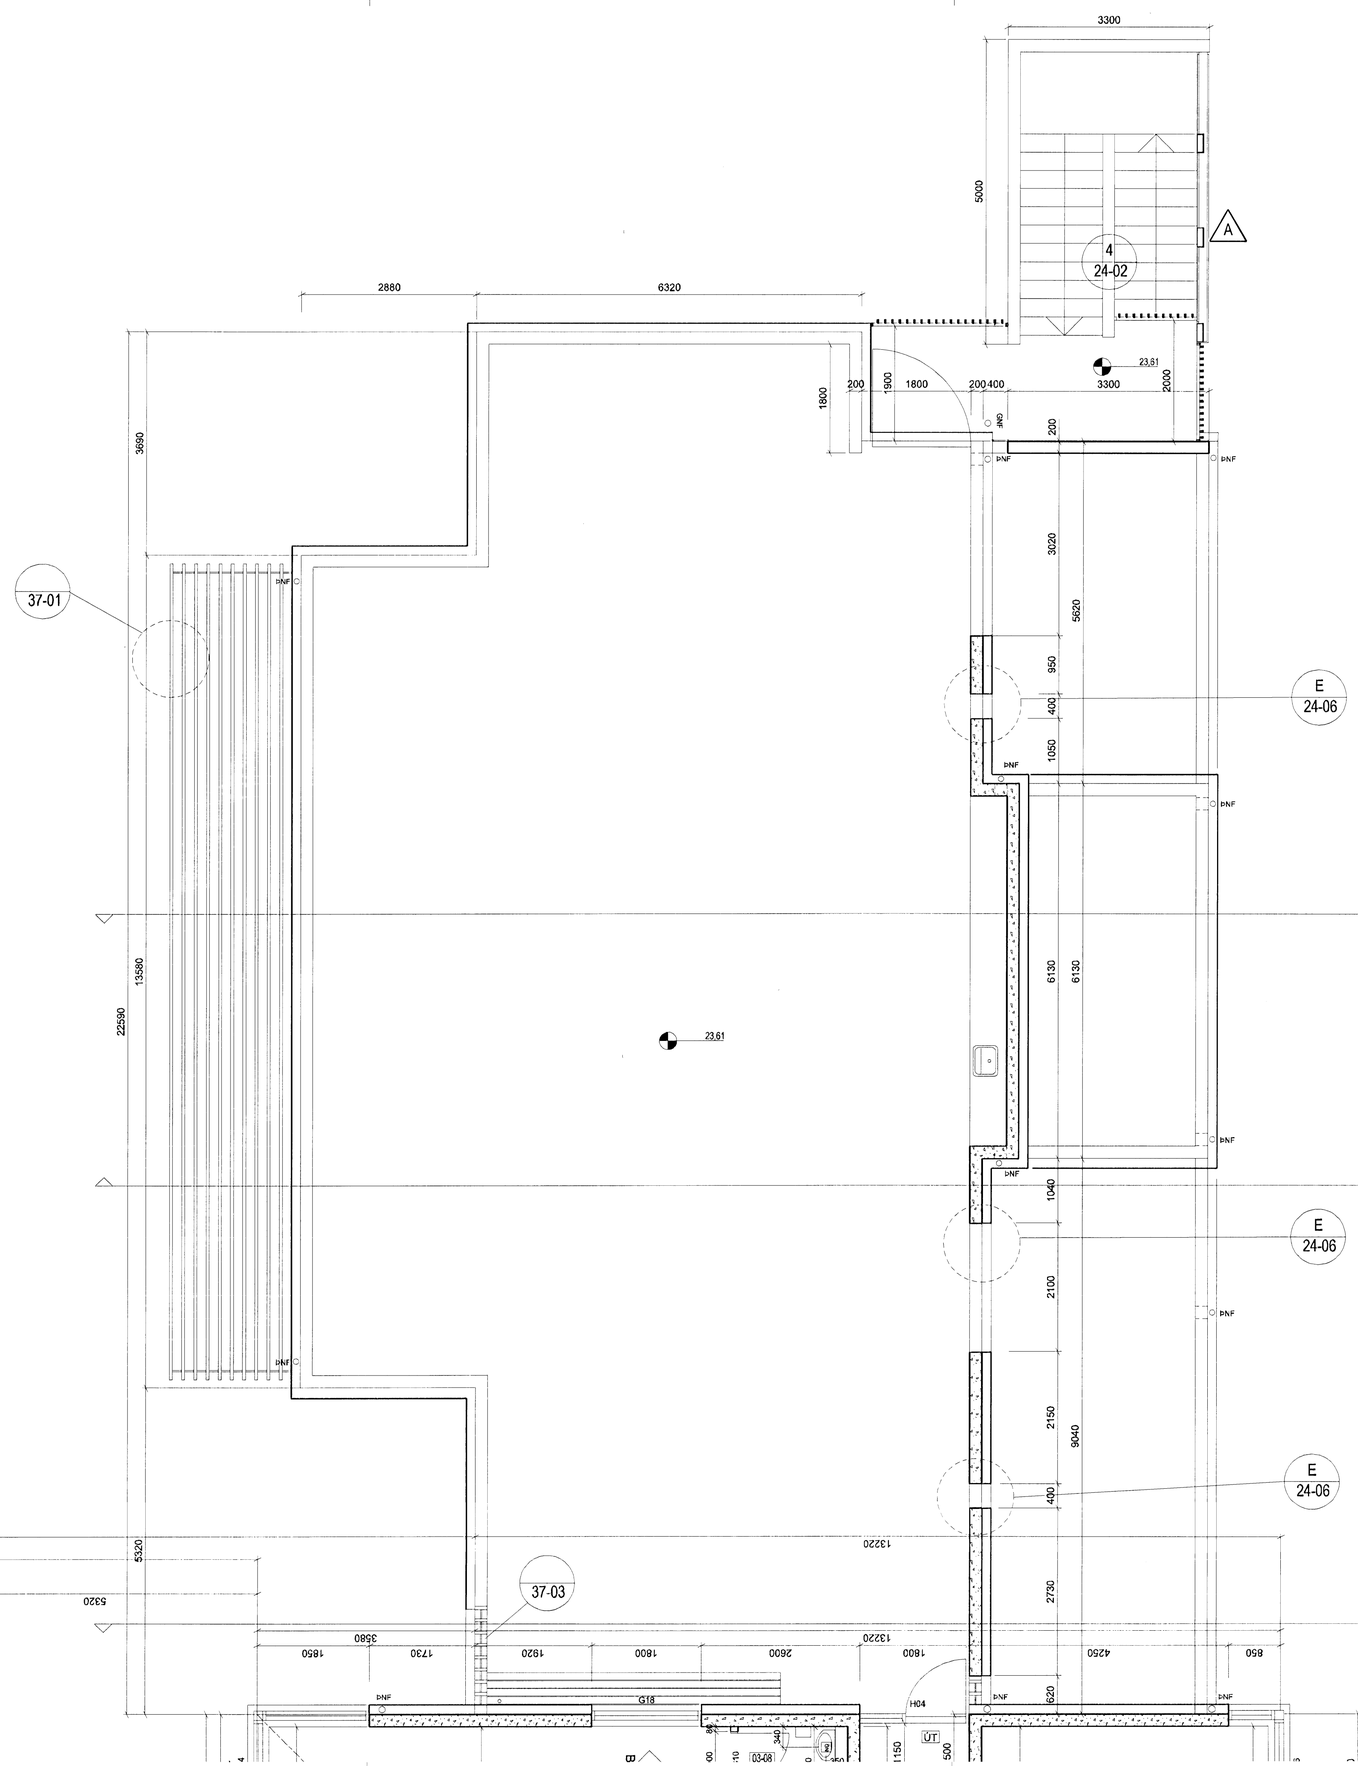

GRUNNMYND 1:50

3. HÆÐ

Samþykkt þann
14 OKT 2008
Byggingarfulltrúinn í Hafnarfirði
F.h. Hrólfur S. Gunnlaugsson

A	HÞ	SS	06.10.2008
Steypu breytt við stiga			
ÚTGÁFA	TEIKNAÐ	Í SAMÞYKKT	DAGS
BREYTINGAR			

ASK Arkitektar
Geirsgötu 9
101 Reykjavík
Sími 515 0300
Fax 515 0319
www.ask.is

Ártun aðalhönnuður

10. okt. 2008

Sigurlaug Sigurjónsdóttir

ASK ARKITEKTAR

Sigurlaug Sigurjónsdóttir arkitekt FAÍ, kt. 060767-8319

LEIK OG GRUNNSKÓLI BJARKAVÖLLUM 3
VERKTEIKNINGAR

VERKEFNI

HEITI TEIKNINGAR
Grunnmynd 3. hæðar

MKV. Í A1: 1:50

TEIKNAÐ: ASK

DAGS: 05.09.08

VERK NR.	NÚMER TEIKNINGAR	ÚTGÁFA
0736	20-08	A