


A | HP | SS | 08.10.2008
Steyptu brytt vís stiga
UTGAFA | TEIKNAD | SAMÞYKKT | DAGB
BREVYFINGAR

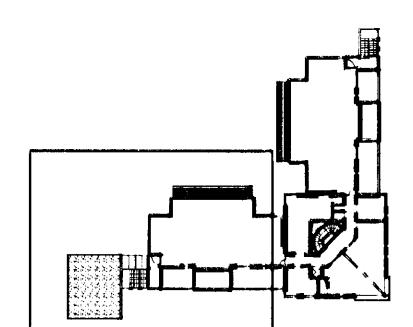

ASK Arkitektar
Gangvegju 9
101 Reykjavík
Sími 515 0300
Fax 515 0319
www.ask.is

ASK
AÐAL- OG SAMÞENINGARHÖNNUNDIR

10. okt. 2008
Sigrún Ólafsson
Sigrún Ólafsson

ASK
ARKITEKTAR

Sigurlaug Sigrún Ólafsson arkitekti F.A.I. kt. 060767-8319

LEIK OG GRUNNSKÓLI BJARKAVÖLLUM 3
VERKTEIKNINGAR

VERKEFNI
HEFTI TEIKNINGAR
Grunnmynd 3. hæðar

MAV. | AT | 1:50
TEIKNAD
ASK
DAGS | 05.08.09
UTGAFA | A

VERK NÚM. | 0736 | NÖMUR TEIKNINGAR | 20-10 | UTGAFA | A

GRUNNMYND 1:50
3. HÆÐ