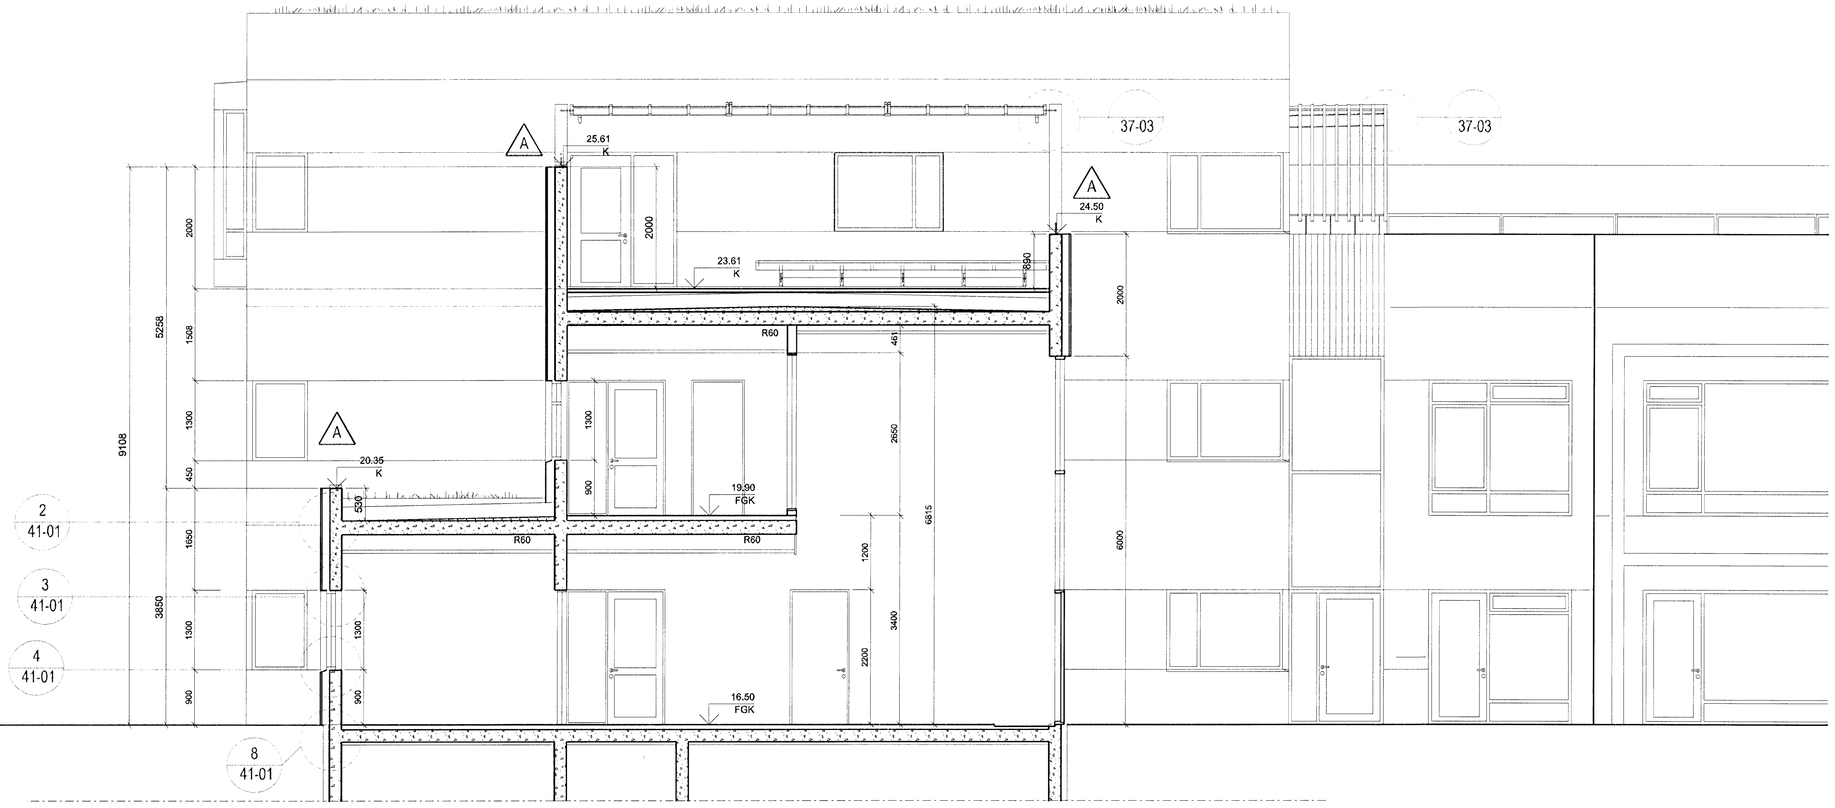

B-B
20-01

SNEIÐING 1:50

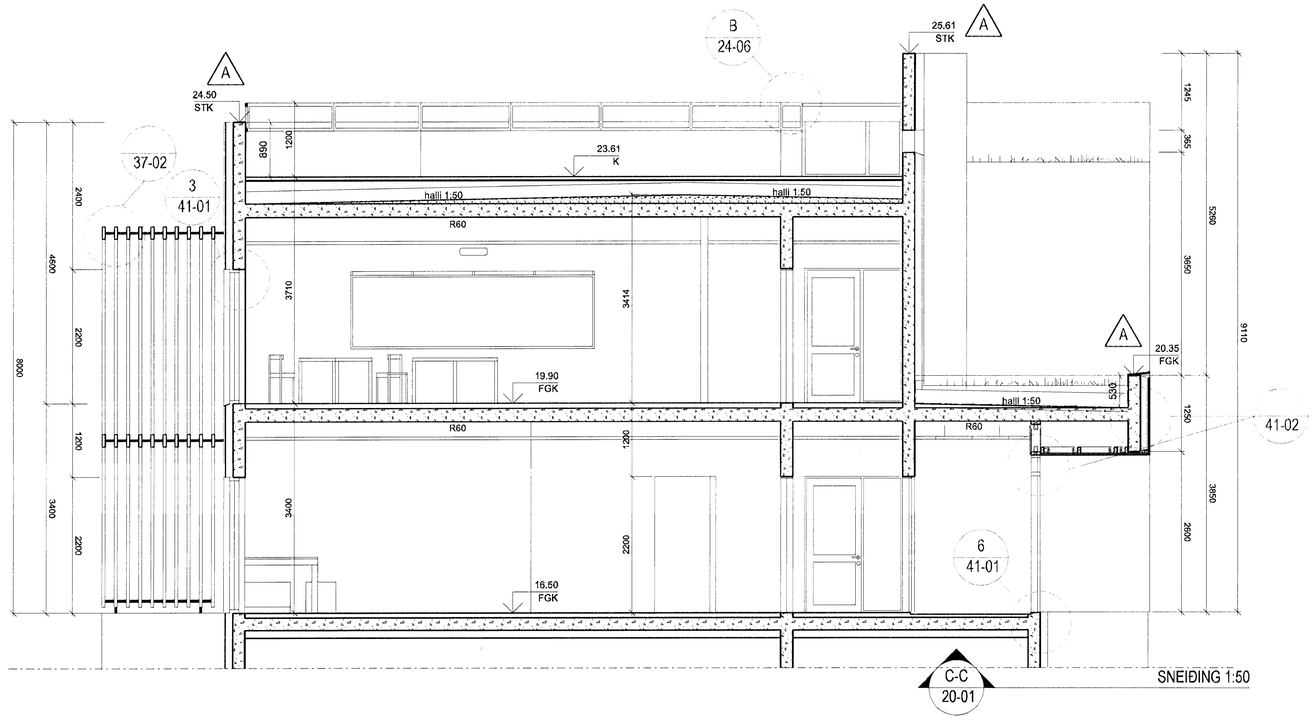

C-C
20-01

SNEIÐING 1:50

Samþykkt þann
14 OKT 2008
Byggingarfulltrúinn í Hafnarfirði
F.h. Hrólfur S. Gunnlaugsson

A	HP	SS	06.10.2008
Steypubrúnir kótasettar, málsettningar lagfærðar			
ÚTGÁFA	TEIKNAÐ	SAMÞYKKT	DAGS
BREYTINGAR			

ASK Arkitektar
Garðsgötu 9
101 Reykjavík
Sími 515 0300
Fax 515 0319
www.ask.is

Áritun aðalhönnuðar:

ADAL- OG SAMRÆMINGARHÖNNUÐUR
SIGURLAUG SIGURJÓNSDÓTTIR, KT.060787-8319
ASK ARKITEKTAR
10. okt. 2008
Sigurlaug Sigurjónsdóttir

Sigurlaug Sigurjónsdóttir arkitekt FAÍ, kt. 060787-8319

ASK ARKITEKTAR

LEIK OG GRUNNSKÓLI BJARKAVÖLLUM 3
VERKTEIKNINGAR

VERKEFNI

HEITI TEIKNINGAR: Sneiðing B og C	MKV. / A1: 1:50	
	TEIKNAÐ: ASK	
	DAGS: 5.09.08	
VERK NR.: 0736	NÚMER TEIKNINGAR: 20-22	ÚTGÁFA: A