


Samþykkt þann
10. FEB. 2021

Byggingarkvillurinn í Hafnarfirði
Sóluur Björnsson

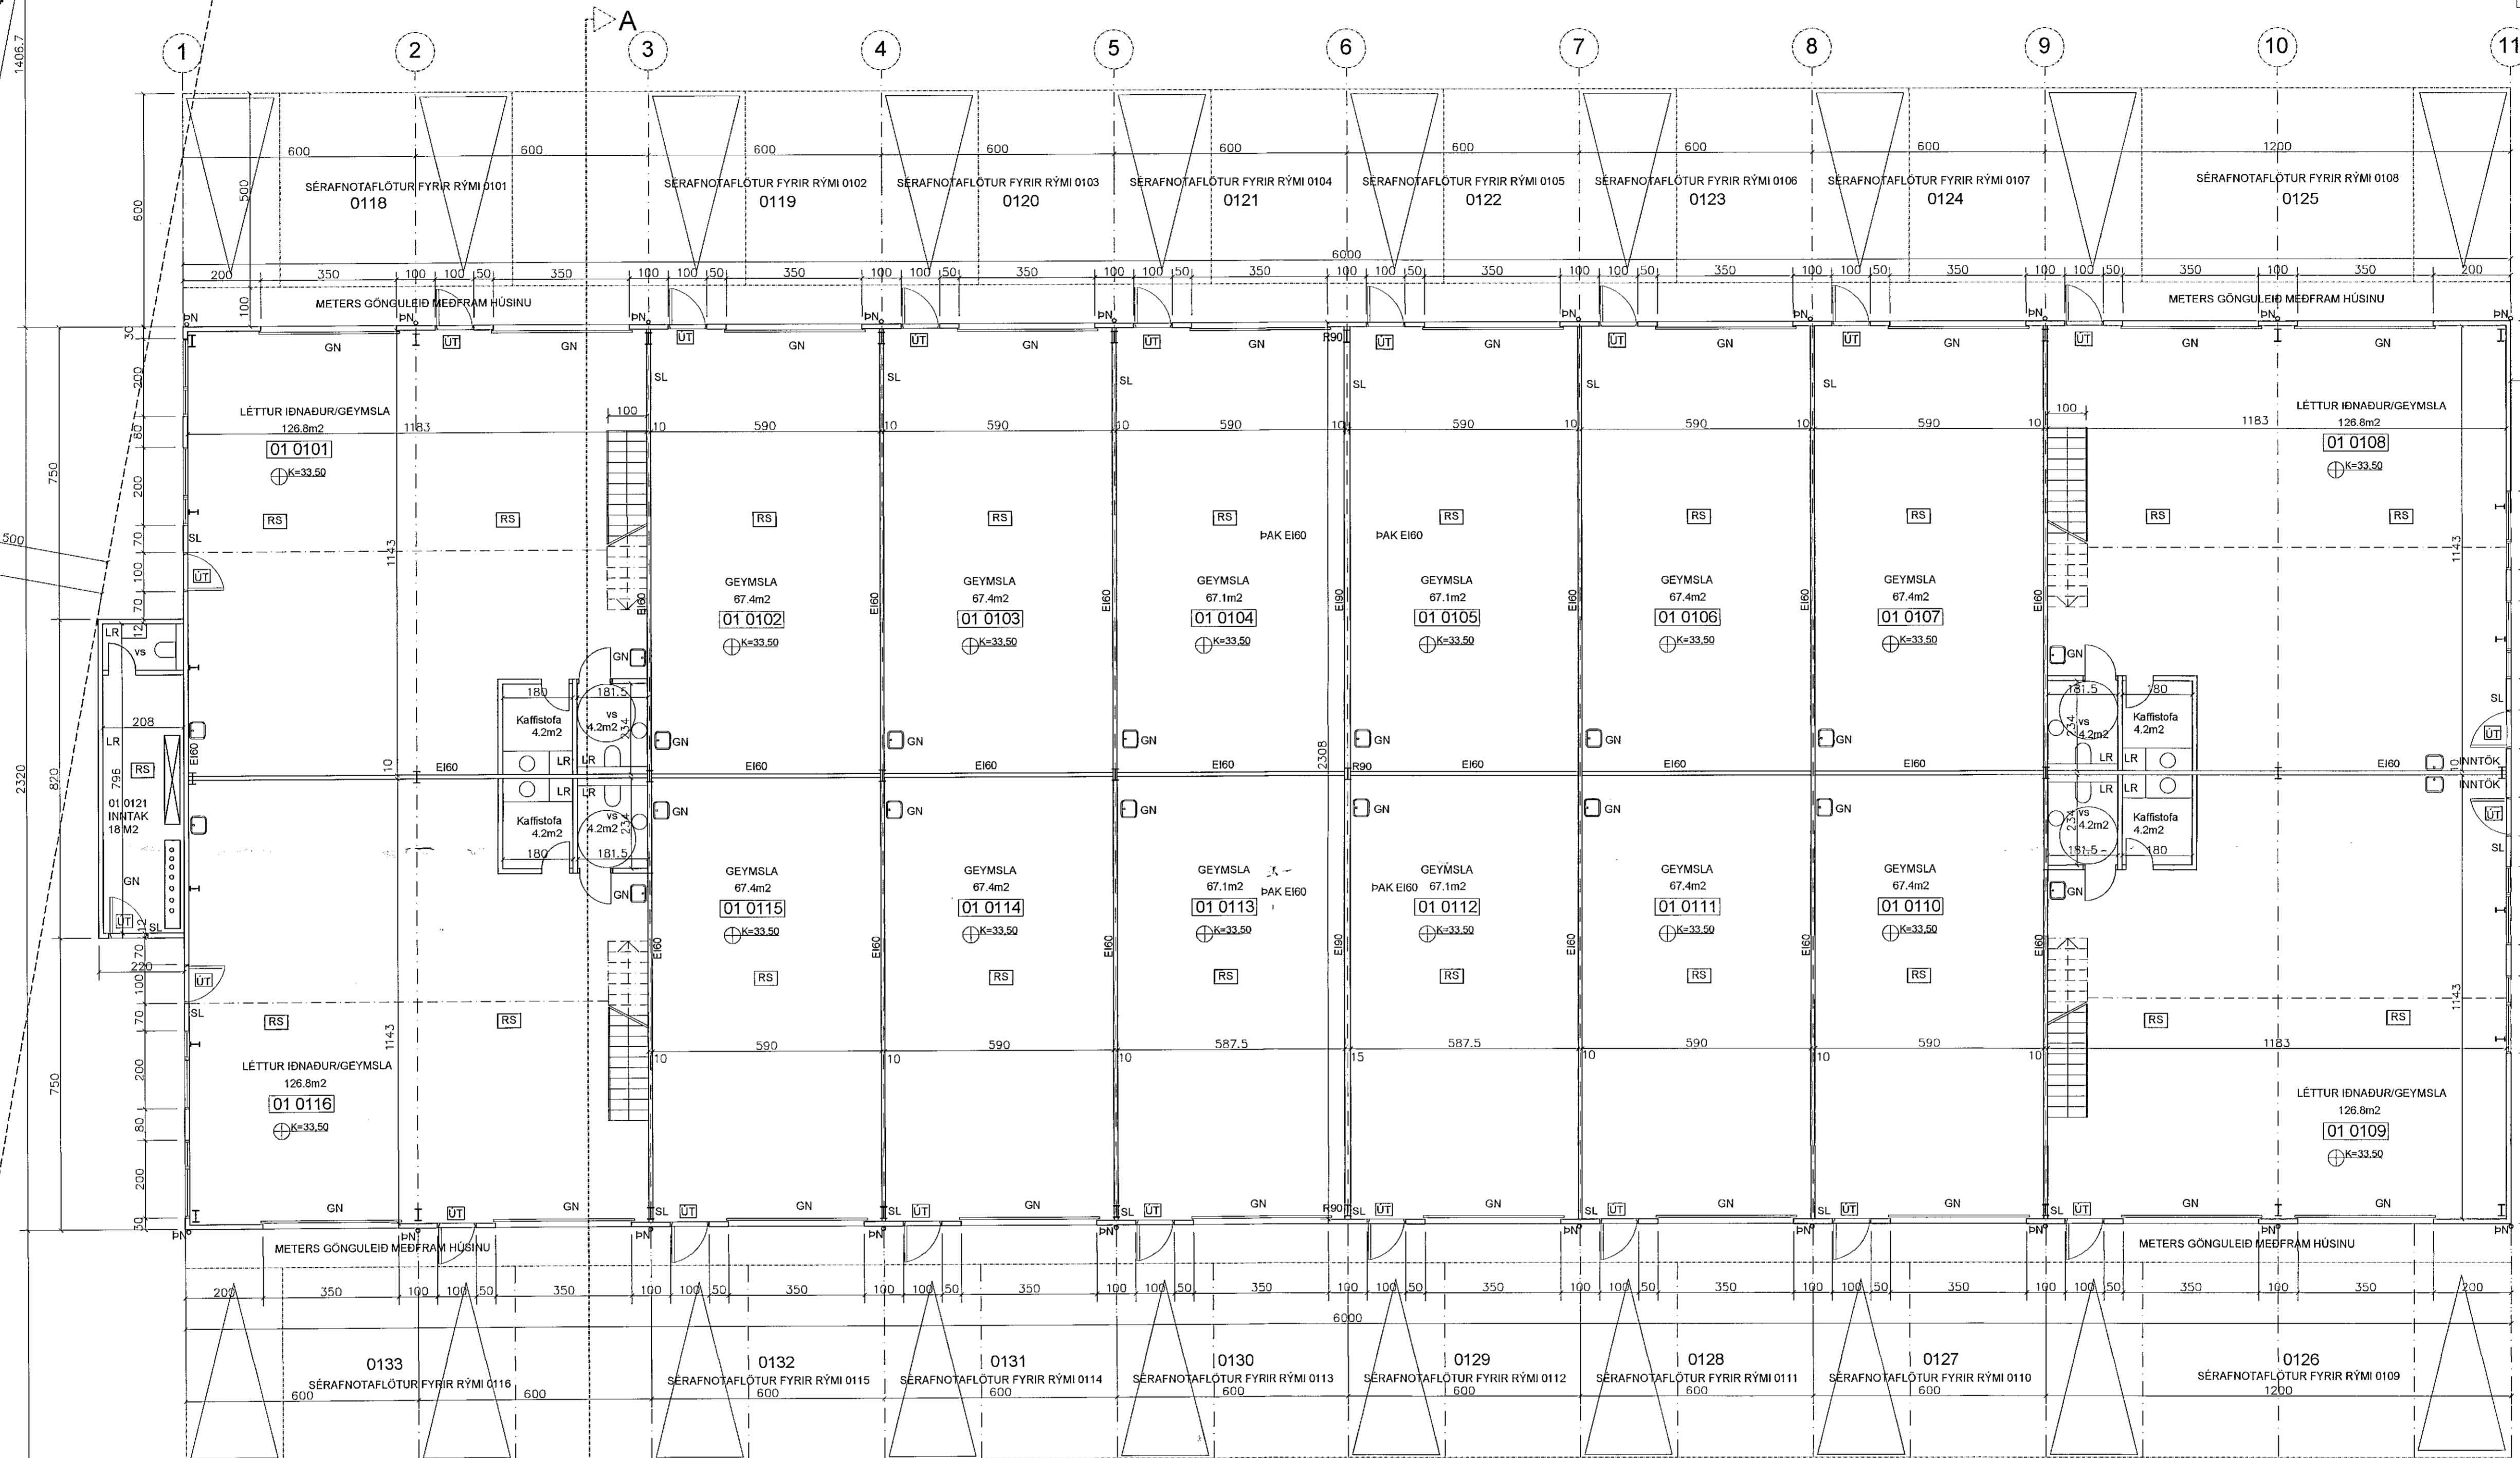

GRUNNMYND 1:100

Samþykkt með þvívara
um að það komi sýrli-
herbergi þín í samskipti
rými með húshlutunúmeri
0101(01-16) 22.02.2021

PHILBRIGGISEFTIRLITS
HAFNARFARÐAR-
OG KÖPAVOGSSVÆÐIS
Stofnunin 210 Gardabæ
Pálsteinnsson

SHS
10.2.2021

Digitally signed by
Sóluur Björnsson

Smári Björnsson			
SÍMI: 868 1300 NETFANG: smari.bjornsson@gmail.com kt: 100275 5899			
HEITI VERKS: DOFRAHELLA 5			
HEITI TEIKNINGAR: Aðaluppdráttur Grunnmynd			
MKV:	DASS:	A1	NR-TEIKN:
	17.01.21		1
UNDIRSKR. HÖNNUÐAR:			ÚTGÁFA:
			A