



ÚTLIT SUDAUSTUR M 1 : 100

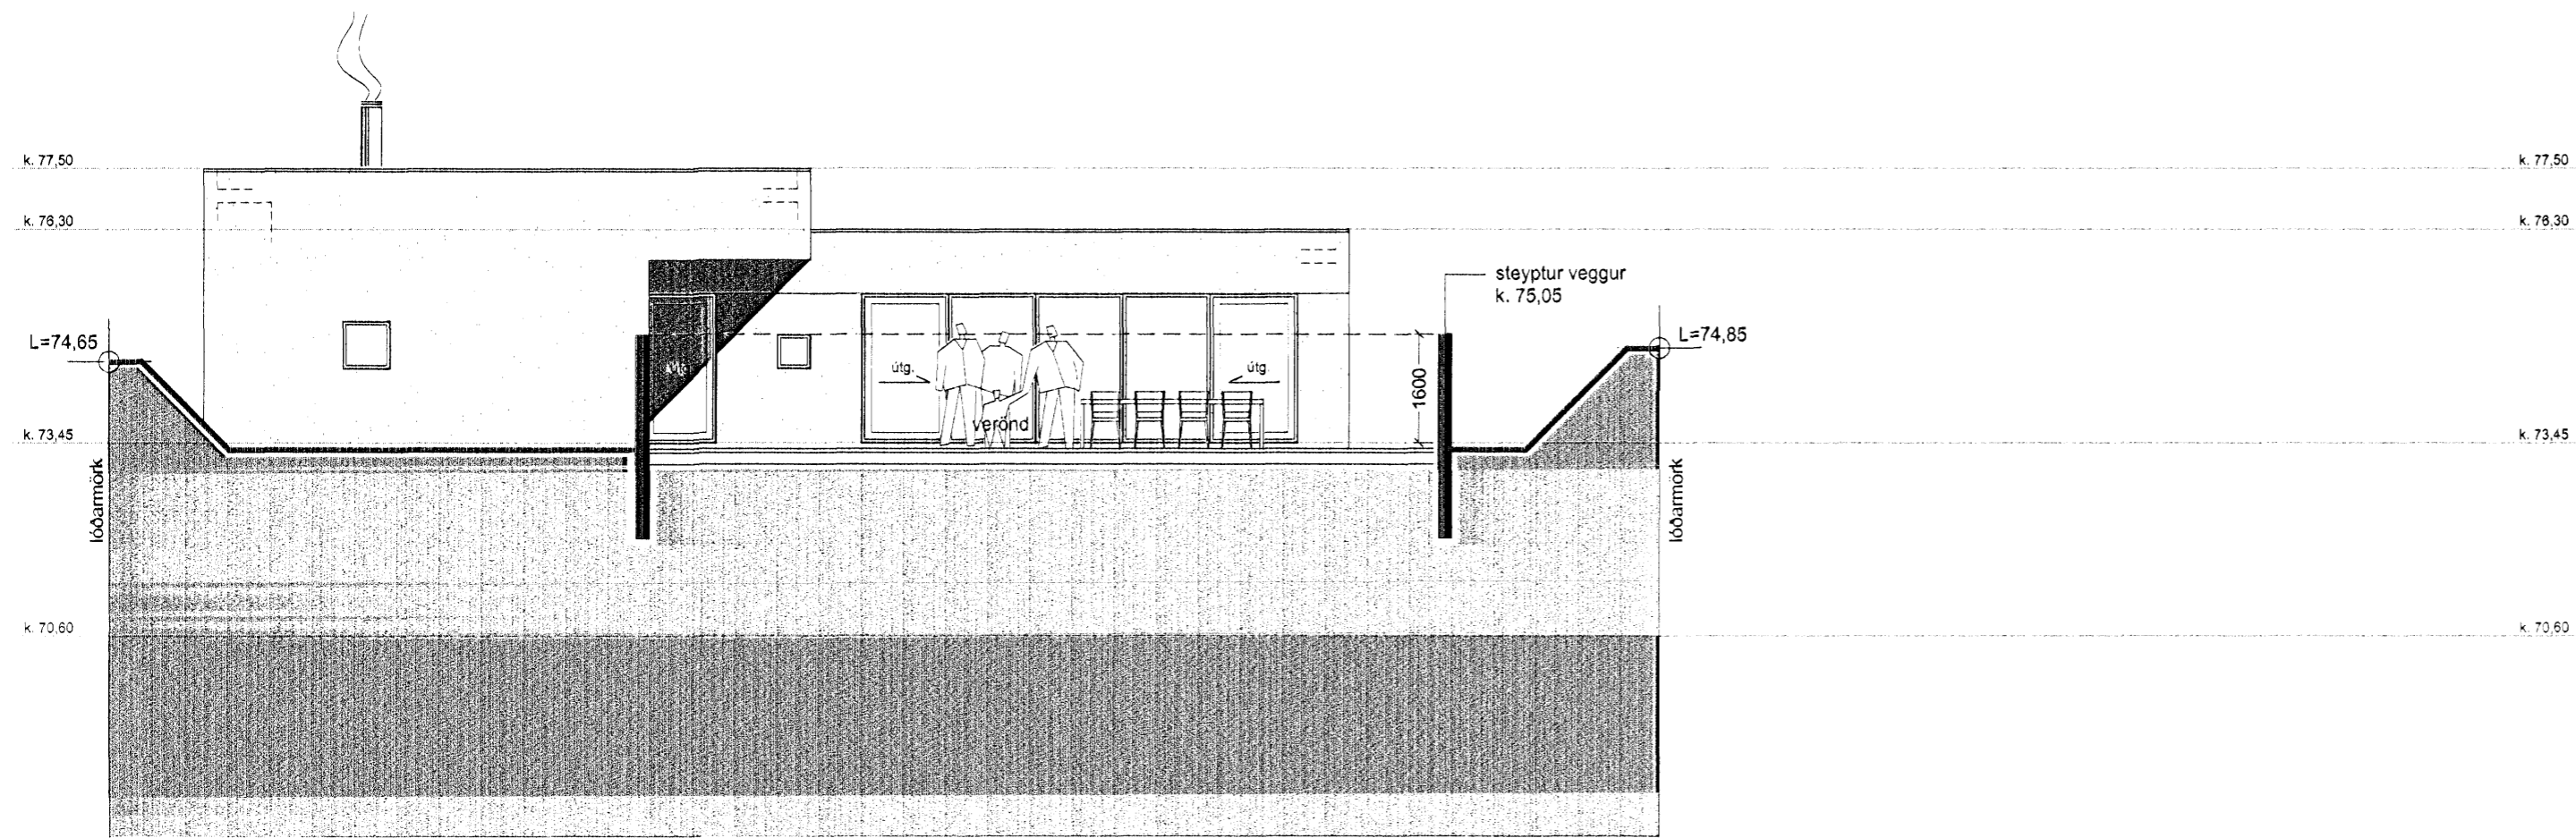

ÚTLIT SUÐVESTUR M 1 : 100

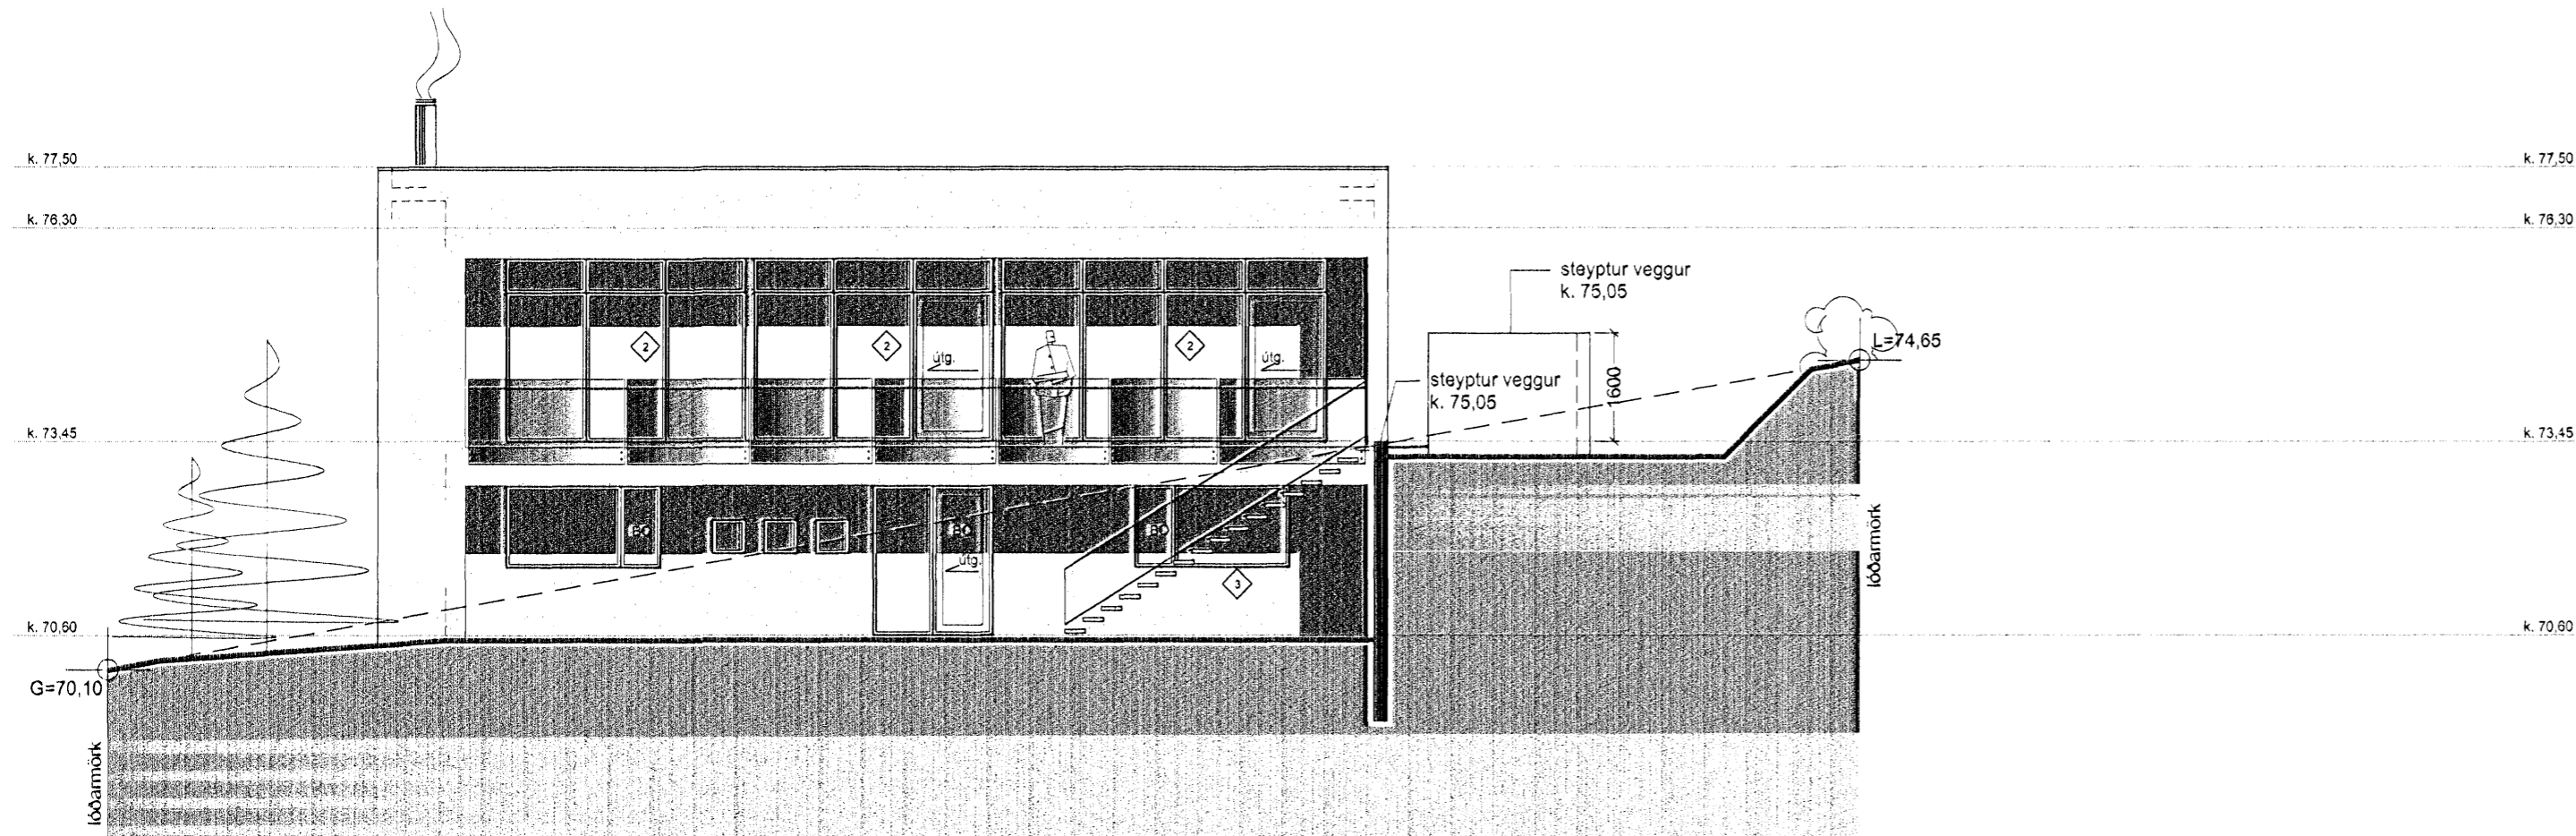

ÚTLIT NORÐVESTUR M 1 : 100

3	Bætt við glugga	05.12.07
4	gluggapóstar breyttir	óútfærin breyting

Verkefni:

Fjólúás 22, Hafnarfirði  
Einbýlishús

Verkhliuti:

Útlit

Teiknínúmer:

1.05

Mælikvarði:

1:100

Teiknað:

RA

Yfirfarð:

Samþykkt:

Verknúmer:

06069

Útgáfudagur:

21. mars 2007

Teiknisið:

Útprintað:

Apr 08, 2008 - 16:28

*Lilja Ólafsdóttir*

**ARKÞING**

BOLHOLT 8 - 105 REYKJAVÍK  
SÍMI: 551 0870 - FAX: 551 0875  
arkthing@arkthing.is - www.arkthing.is

GUÐMUNDUR KR. GUÐMUNDSSON,	ARKITEKT
ÓLAFUR SIGURÐSSON,	050835-2869 ARKITEKT
SIGURÐUR HALLGRÍMSSON,	170753-3139 ARKITEKT
HJÓRTUR PÁLSSON,	080152-4429 BYGG.FR.