


Grunnmynd 2. hæð

11.3.08  
 HEILBRICÐISEFTIRLIT  
 HAFNARFARÐAR  
 OG RANVÆÐISV.LDÍS  
 Guðrún - 214 Guðrún  
*Guðrún*

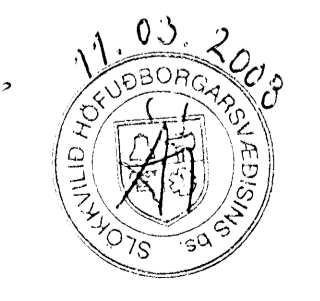

RST Net Álfrhelli 6

Grunnmynd 2. hæð  
 Ágúst Þórðarson byggingafræðingur bfl kt. 041051-4509  
 sími 554 2241, 893 8601 fax 554 2231 netf. rym@islandia.is  
 Ingi Gunnar Þórðarson byggingafræðingur bfl kt. 280453-3239  
 sími 554 3523, 897 3523 fax 554 3523 netf. igh@simnet.is  
 Smíðuvegur 11E 200 Kópavogur

kvarði	1:100	teikn. nr.	5
daga	10.01.2008	Alt. breytt	07.03.2008

*Ágúst Þórðarson*

Breytt dags.	Eðli breytinga	Breytt dags.	Eðli breytinga	Breytt dags.	Eðli breytinga	Breytt dags.	Eðli breytinga	Breytt dags.	Eðli breytinga	Breytt dags.	Eðli breytinga
								07.03.2008	Tengibýgging v/lyftu		