




VESTURHLIÐ. 1:100

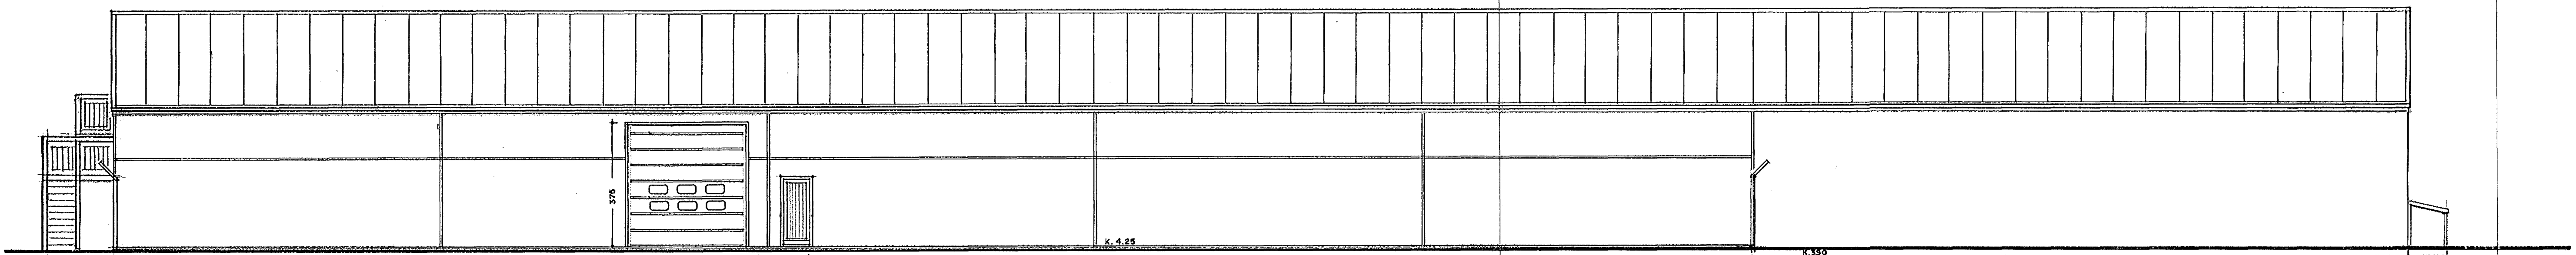


SUÐURHLIÐ. 1:100

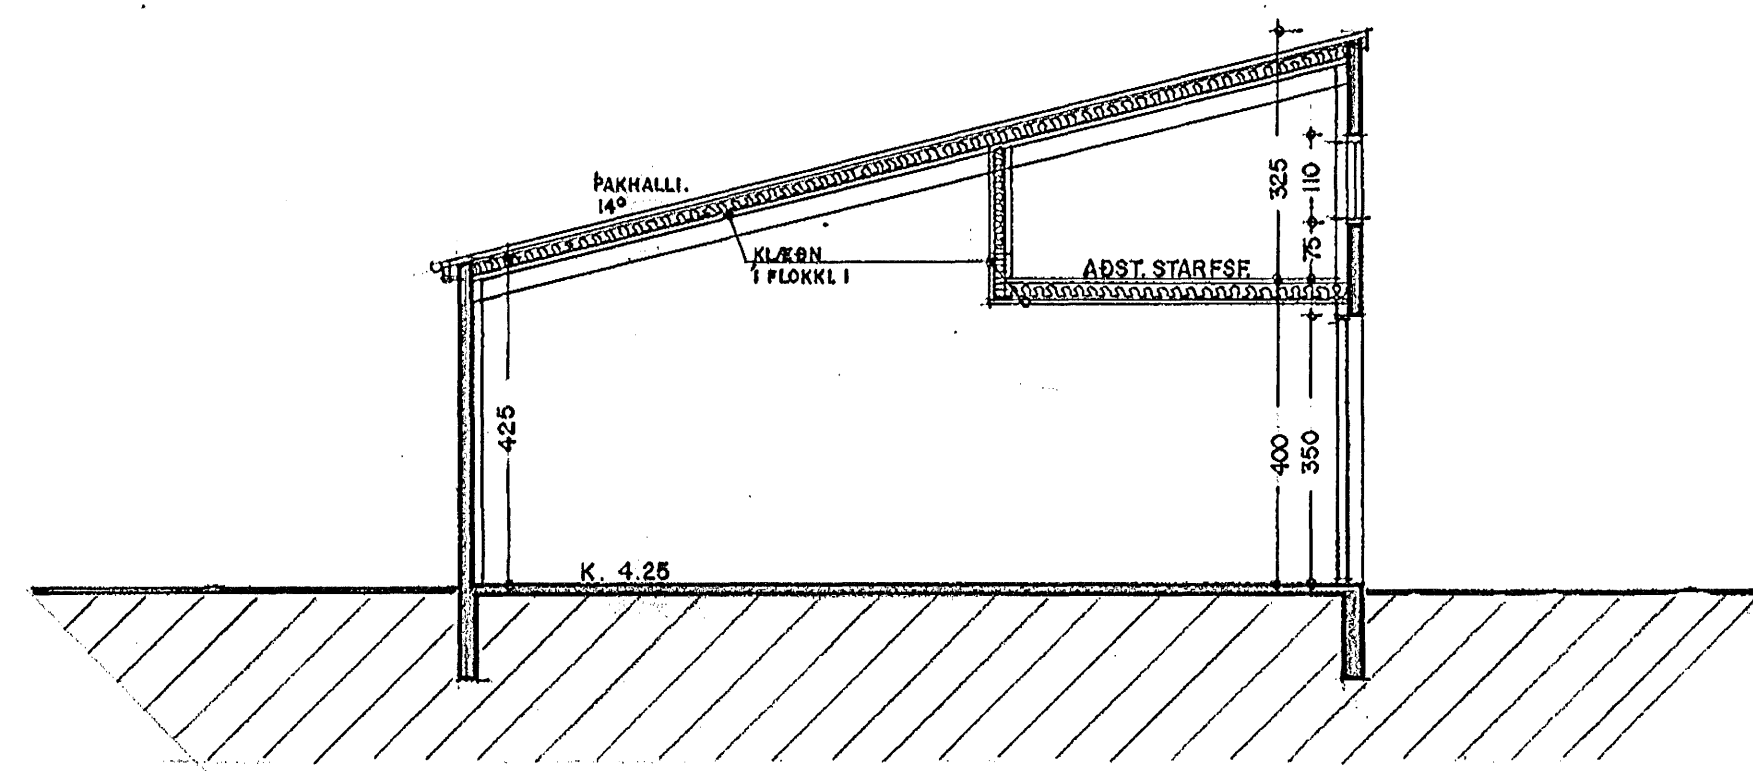

SNEIÐING. A - A 1:100

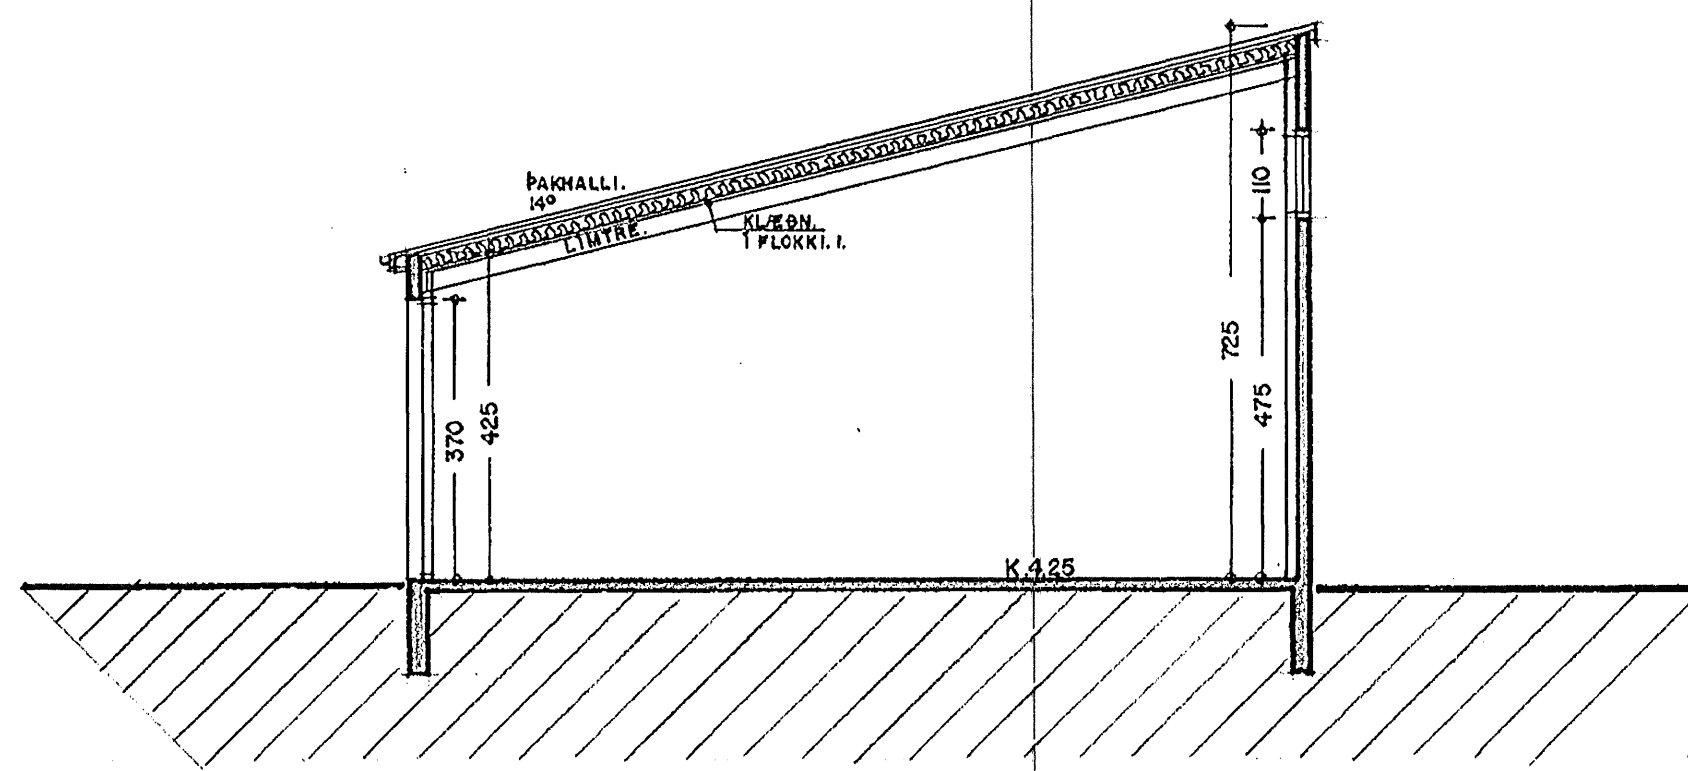

SNEIÐING. B - B 1:100

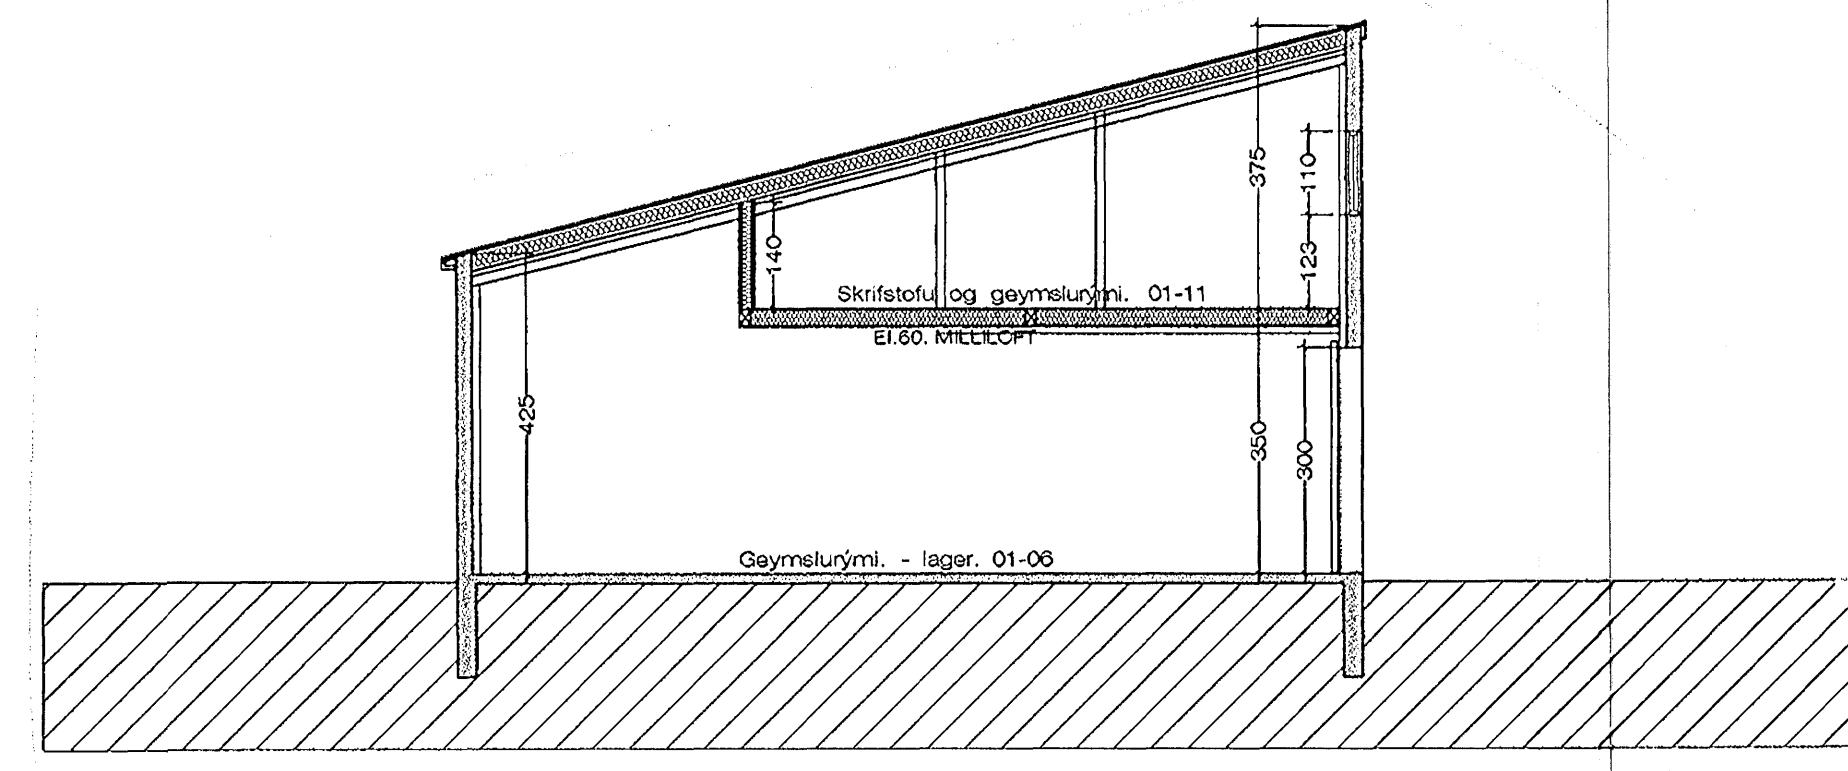

Sneiðing. C - C. 1:100

Breytt. 27.-5.-2008
Bætt við útiröppum og sett úthúð á vestrhlíð hússins, inn á milli loft.

Breytt. 27.-2.-2007
Sótt er um að aðskilja rými í vestrhluta hússins í sjálfstæða einingu, bæta á hana innkeyrsluhúð og gönguhúrdum. Sótt er jafnframt um að bæta við 2 innkeyrsluhúrdum og 2 gönguhúrdum á rými 01-05 á norðurhlíð.

FORNÚBÚÐIR. I HAFNARFIRÐI.

VERK. NR. 159 DAGS. 3.-2.-1996 MÁL. 1:100
TEIKN. NR. 03 BREYTT.

JÓN GUÐMUNDSSON ARKITEKT *Jón Guðmundsson*
VINNUSTOFA.: SKÓLAGÖTU 61A. REYKJAVÍK. Sími. 592-5095