

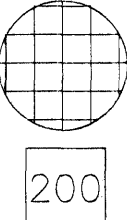


Bending botnplötu # K10m/m 200
í báðum brúnum eða bendinet með
sambarilegum stálförk

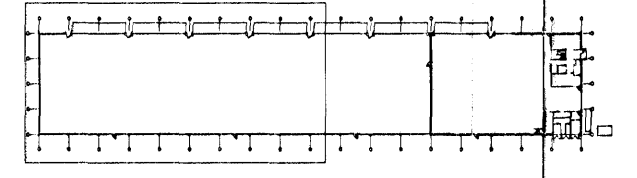

200

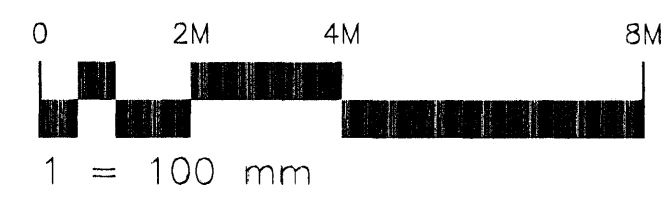

28. JUNI 2005
[Signature]

[Signature]
KL 101101 0101

Skýringar:
Explanations:

Breyt. / Rev.	Revisión	Daga / Date	Samb. / Approved	Notk. heimil. / Released
3	Reyndartekningar	05.07.05	SG	
2	Ísrbendin botnplötu	16.12.03	SG	
1	Ákveðnar varnir fjárlagðar	8-12-03	SG	
	1	Gólfhæð hákkuð um 40 cm		

Fjöldi stúkkja / Number of pieces	Hlutur / Object	Atriði / Item	Efni / Material	Þyngd / Weight (kg)	Stærð / Size	Athugasemdir / Remarks
IV III II I	Mhl.01 Víkurgata 3 / ál- og tækjageymsla				A1	
	Burðarbol - sökklar				7510	US33
	Grunnmynd 2/3				12094	
	Strendingur ehf. verkfræðipjónusta				202	A
	ALCAN PRIMARY METAL EUROPE					
	IS-222 Hafnarfjörður				168903	A