Format A1 (841x594 mm) is 20 mm outside of this frame

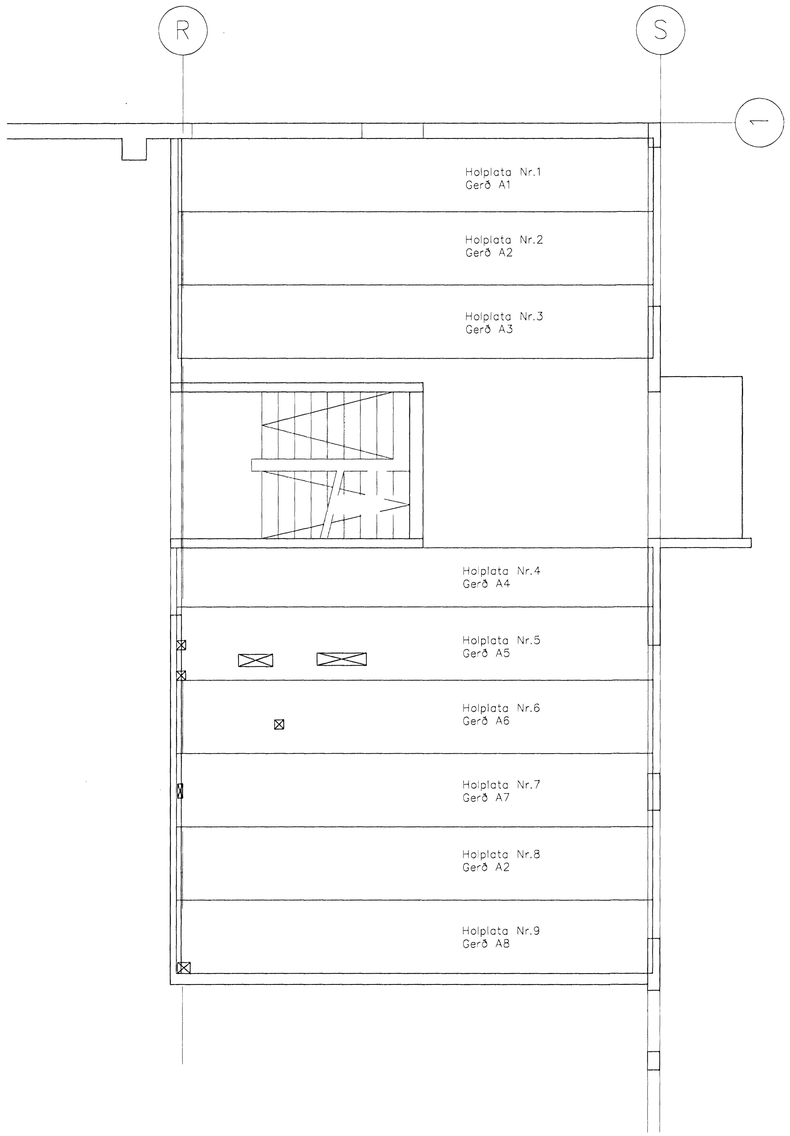

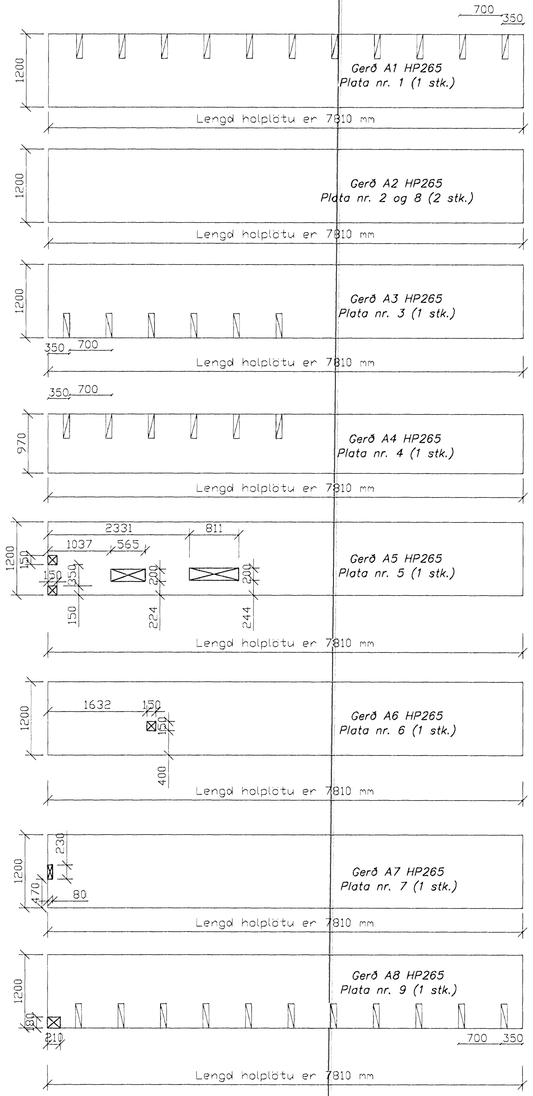

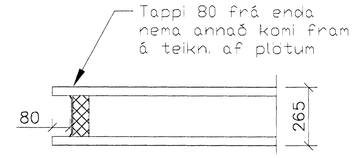

Snið í enda holplatna

Mælikvarði 1:20

Skýringar:

Öll mál eru millimetrar [mm]

Gatamerkingar:

br. (breidd), hæð og lengd gats
K=kóti neðri brúnar gats

Álag á holplötur:

Viðbótar eiginálag ofan á holplötur: 2,5 kN/m2.

Notálag: 2,5 kN/m2 / 3,0 kN punktálag.

Hámark útbeyja: heildarálag L/250
hreyfanlegt álag L/500

Allar plötur skulu uppfylla kröfur til burðarþols og niðurbeygju m.v. álags-forsendur sem eru gefnar hér að ofan.

Plötur eru af gerðinni HP265

28 JULI 2005

0 1M 2M 4M

1 = 50 mm

Kt. 101161-2700

Skýringar:
Explanations:

Breyt. Rev.	Breyting Revision	Dags. Date	Samþ. Approved	Notk. heimil. Released
A	Reyndarteikningar	05.07.05	SG	

Tilv.teikningar nr. ISAL / Ref.drawing no. of ISAL

Samsetn.teikningar nr. ISAL / Assembly drawing no. of ISAL

This drawing is the property of the Alcan Iceland Ltd. and handed out for personal use only. It may neither be copied nor made available to others without permission of the Alcan Iceland Ltd. The receiver is liable for any misuse.

Fjöldi stykkja / Number of pieces: IV III II I

Hlutur / Object | Atriði / Item | Efni / Material | ea.:stk / Weight | total:í heild / (kg) Þyngd | Athugasemdir / Remarks

Mhl.01 Víkurgata 3 / ál- og tækjageymsla

Burðarþol – 2.hæð

Grunnmynd – holplötur smíðateikning

Stærð / Format: A1 | Mkv. / Scale: 1:50

Kostn.nr.-Bún.nr. / CCno.-Eq.no.: 7510 12094

AKS no.: US33

Verktaki / Supplier: Strendingur ehf. verkfræðiþjónusta

Teikn.nr. verktaka / Drw.no. of suppl.: 205 | Breyt./Rev.: A

Teiknað / Drawn: JW | Yfirfarið / Checked: SG 22.09.2003 | Samþykkt / Approved:

ALCAN PRIMARY METAL EUROPE
ISAL
Alcan Iceland Ltd
Straumsvík
IS-222 Hafnarfjordur

Drw.no. of ISAL / Teikn.nr. ISAL: 168906 | Breyt./Rev.: A

Teiknað / Drawn | Yfirfarið og skráð / Checked and filed | Notkun heimiluð / Released