Format A1 (841x594 mm) is 20 mm outside of this frame

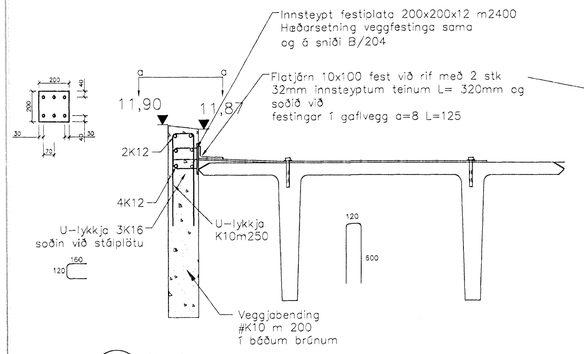

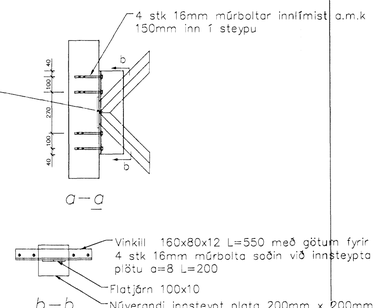

A Snið
1 = 20 mm

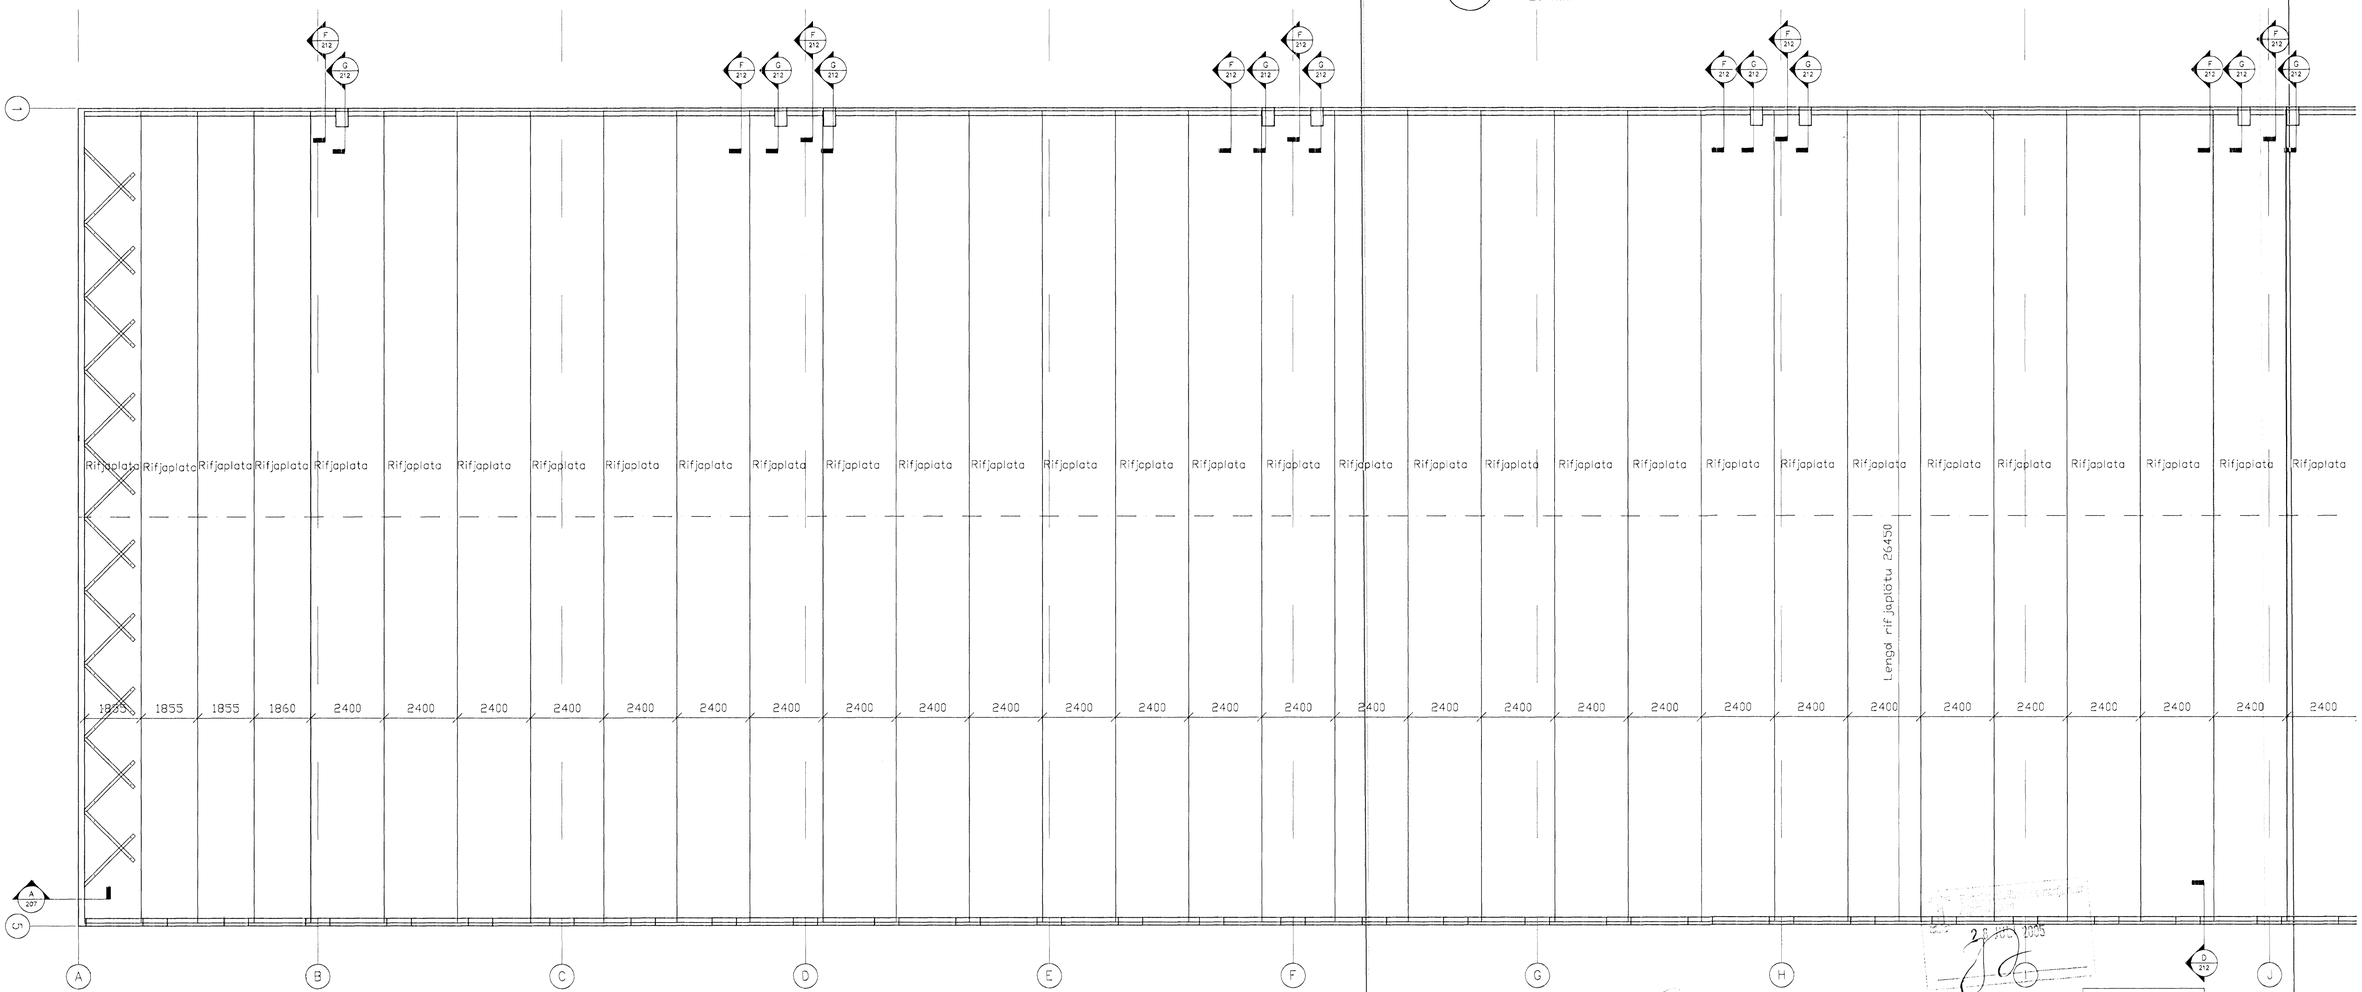

Kt. 151121-2753

Skýringar:
Explanations:

A	Reyndarteikningar	05.07.05	SG	
4	Snið A bætt við	29-06-04	SG	
3	Upprðun rifjaplatna	05-03-04	SG	
2	Lengd rifjaplatna	19-12-03	SG	
1	Lengd rifjaplatna bætt við	8-12-03	SG	
Breyt. Rev.	Breyting Revision	Dags. Date	Samp. Approved	Notk. heimil Released

Tilv.teikningar nr. ÍSAL / Ref.drawing no. of ÍSAL
Samsetn.teikningar nr. ÍSAL / Assembly drawing no. of ÍSAL

This drawing is the property of the Alcan Iceland Ltd. and handed out for personal use only. It may neither be copied nor made available to others without permission of the Alcan Iceland Ltd. The receiver is liable for any misuse.

Fjöldi stykkja / Number of pieces: IV III II I

Hlutur / Object: Mhl.01 Víkurgata 3 / ál- og tækjageymsla
Burðarþol – Þak
Grunnmynd 2/2

Verktaki / Supplier: Strendingur ehf. verkfræðiþjónusta

Teiknað / Drawn: JW
Yfirfarið / Checked: SG 22.09.2003
ALCAN PRIMARY METAL EUROPE
ÍSAL / Alcan Iceland Ltd
Straumsvík IS-222 Hafnarfjordur
Teiknað / Drawn
Yfirfarið og samþ. / Checked and filed

Atr.nr. Item	Efni Material	ea.:stk Weight	total:f.heild (kg) Byrjad	Athugasemdir Remarks

Stærð / Format: A1
Mkv. / Scale: 1:100
Kostn.nr.-bókh.nr. / SO-no.-Eq.no.: 7510 12094
ÁKS no.: US33
Teikn.nr. verktaka / Drw.no. of suppl.: 207
Breyt./Rev.: A
Samþykkt / Approved
Drw.no. of ÍSAL: 168908
Teikn. / ÍSAL
Breyt./Rev.: A
Notkun heimiluð / Released