Format A1 (841x594 mm) is 20 mm outside of this frame

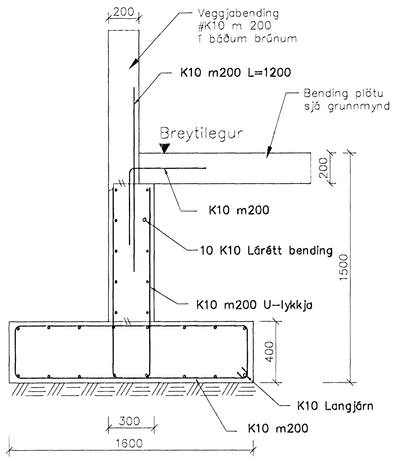

A Snið í sökkul
1 = 20 mm

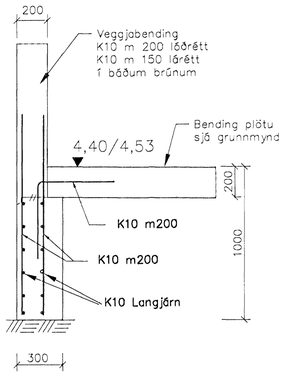

B Snið í sökkul
1 = 20 mm

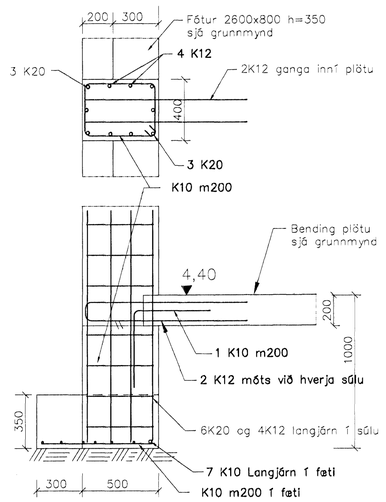

C Snið í sökkul
1 = 20 mm

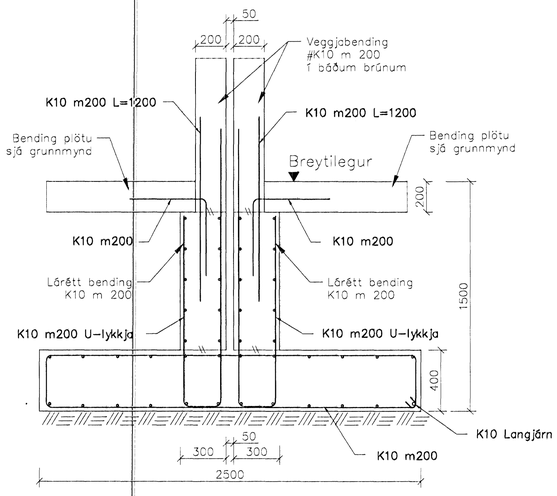

D Snið í sökkul
1 = 20 mm

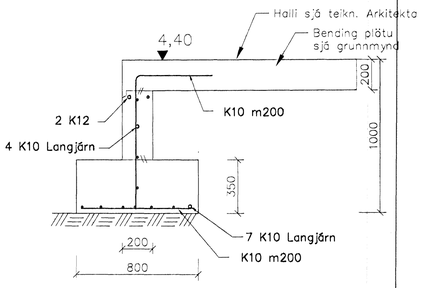

E Snið í sökkul
1 = 20 mm

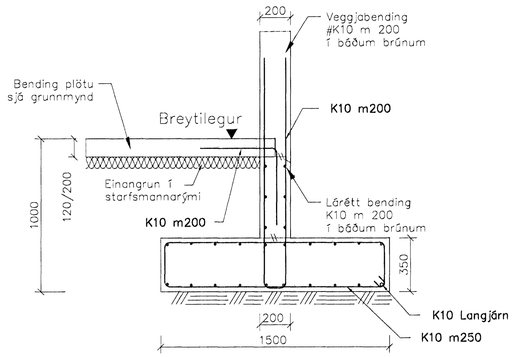

F Snið í sökkul
1 = 20 mm

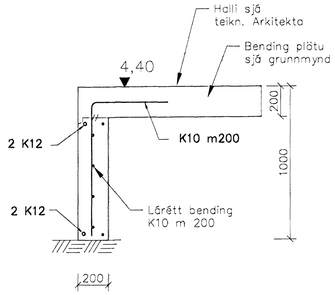

G Snið í innkeyrsluhurð
1 = 20 mm

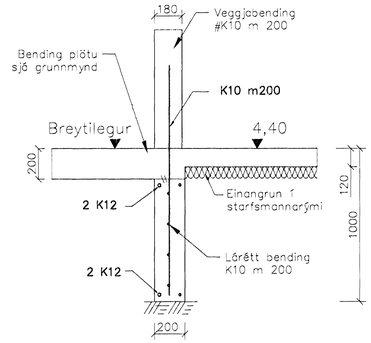

H Snið í sökkul
1 = 20 mm

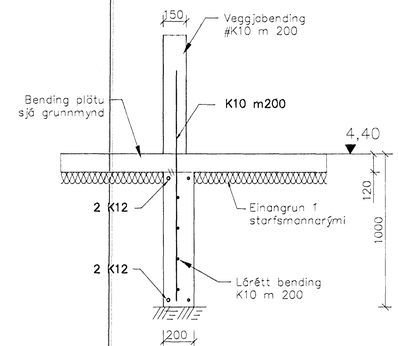

I Snið í sökkul
1 = 20 mm

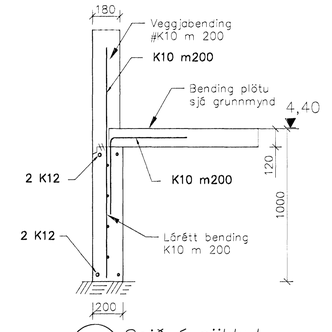

J Snið í sökkul
1 = 20 mm

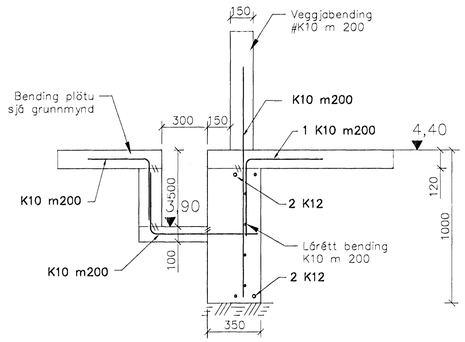

K Snið í gryfju
1 = 20 mm

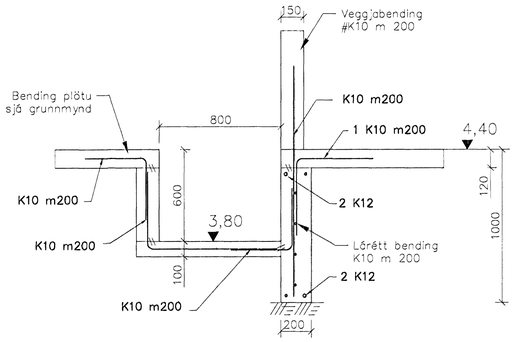

L Snið í gryfju
1 = 20 mm

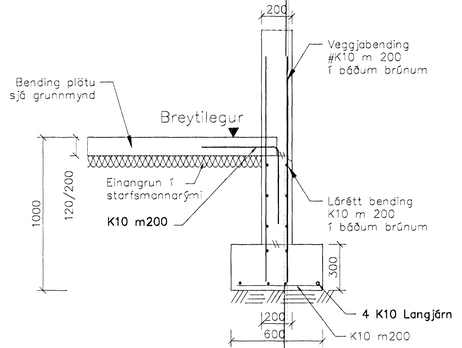

M Snið í sökkul
1 = 20 mm

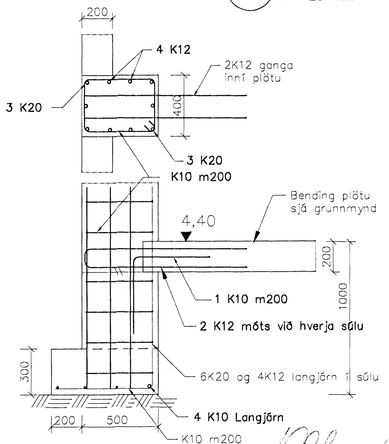

N Snið í sökkul
1 = 20 mm

0 400mm 800mm 1.6M
1 = 20 mm

Skýringar:
Explanations:

A	Reyndarteikningar	05.07.05	SG	
2	Snið O felld út og sniði C breytt, ákeyrsluvörn fjarlægð	16.12.03	SG	
1	Gólfhæð hækkuð um 40 cm	8-12-03	SG	
Breyt. Rev.	Breyting Revision	Dags. Date	Samþ. Approved	Nótk. heimil. Released

Tilv.teikningar nr. ÍSAL Ref.drawing no. of ÍSAL
Samsetn.teikningar nr. ÍSAL Assembly drawing no. of ÍSAL

This drawing is the property of the Alcan Iceland Ltd. and handed out for personal use only. It may neither be copied nor made available to others without permission of the Alcan Iceland Ltd. The receiver is liable for any misuse.

Fjöldi stykkja Number of pieces: IV | III | II | I

Hlutur Object	Mhl.01 Víkurgata 3 / ál- og tækjageymsla
	Burðarþol – sökklar
	Snið
Verktaki / Supplier	Strendingur ehf. verkfræðiþjónusta
Teiknað Drawn	JW
Yfirfarið Checked	SG 22.09.2003
Samþ/Aktið Approved	
Drg.no. of ÍSAL / Teikn.nr. ÍSAL	168909
Stærð Format	A1
Mkv. Scale	1:20
Kostn.nr.-bónnr. / Cono.-Eqno.	7510 12094
AKS no.	US33
Teikn.nr. verksk / Drw.no. of supp	210
Breyt./Rev	A

ALCAN PRIMARY METAL EUROPE
ÍSAL
Alcan Iceland Ltd
Straumsvík
IS-222 Hafnarfjörður

Yfirfarið og samþ. Checked and filed
Notkun heimiluð Released