Format A1 (841x594 mm) is 20 mm outside of this frame

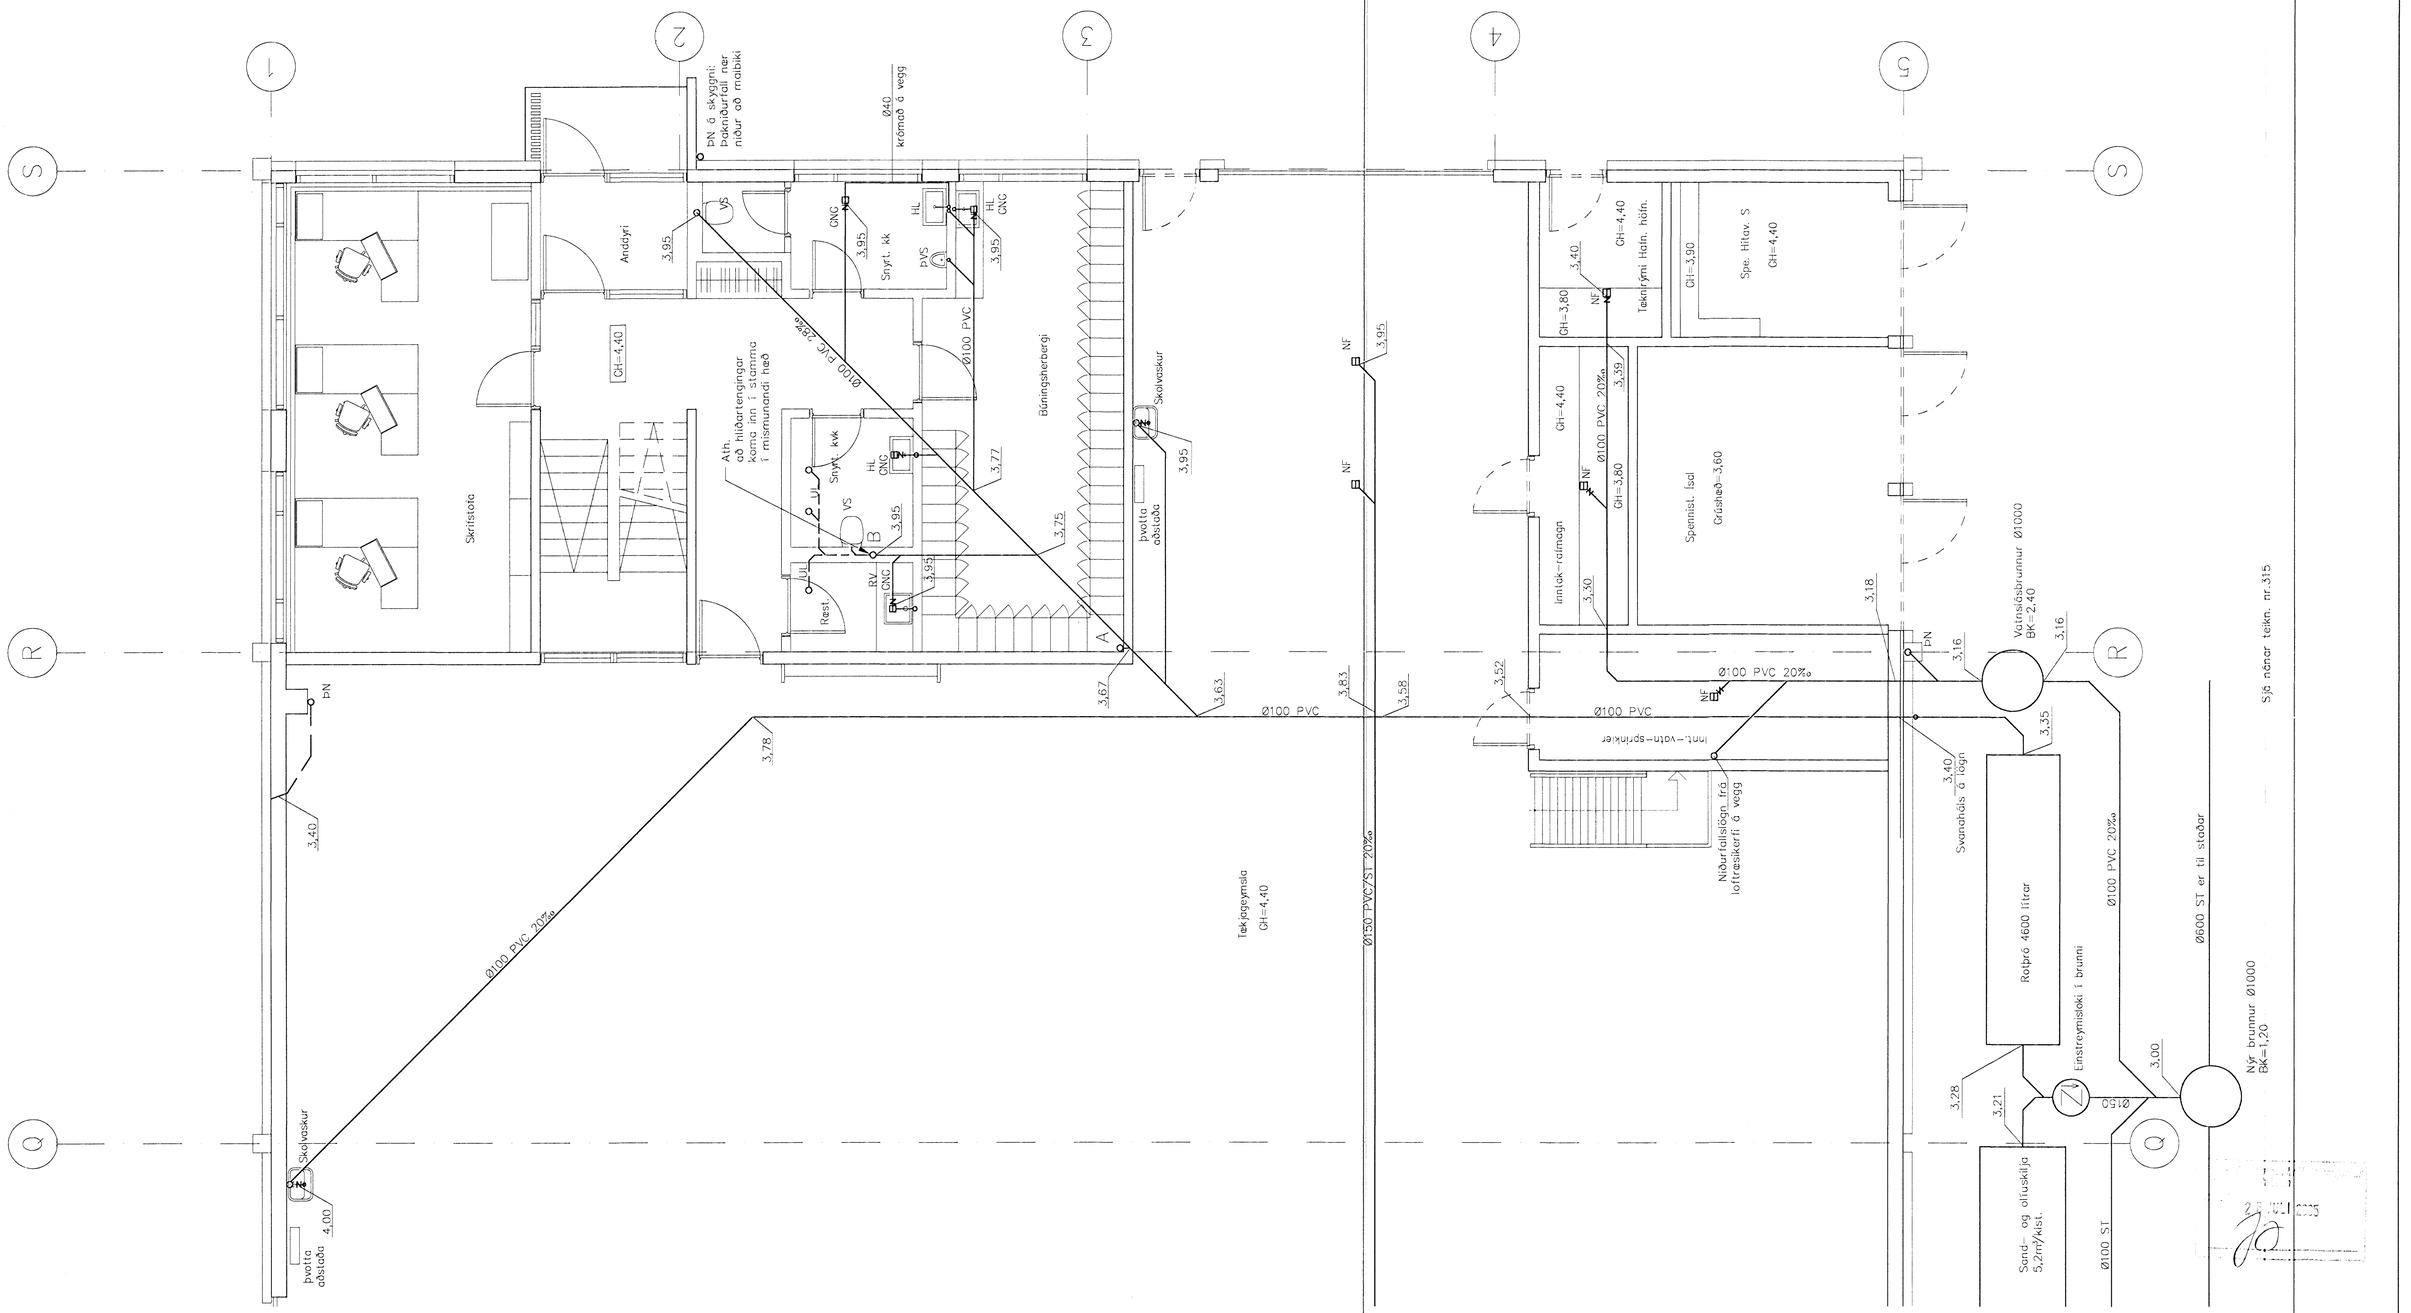

HEILBRIGÐISEFTIRLIT
HAFNARFJARÐAR-
OG KÓPAVOGSSVÆÐIS
Garðatorg 7 / 210 Garðabæ
27/7 2005

ÞAKNIÐURFÖLL SJÁ TEIKNINGAR ARKITEKTA

0 1M 2M 4M
1 = 50 M

Skýringar:
Explanations:

Breyt. Rev.	Breyting Revision	Dags. Date	Samþ. Approved	Notk. heimil. Released
A	Reyndarteikningar	05.07.05	SG	
2	Vaskur færður á snyrtingu karla 1.hæð	06-12-04	SG	
1	Gólfhæð og hæð á lögnum hækkað	8-12-03	SG	

Tilv.teikningar nr. ISAL
Ref.drawing no. of ISAL

Samsetn.teikningar nr. ISAL
Assembly drawing no. of ISAL

This drawing is the property of the Alcan Iceland Ltd. and handed out for personal use only. It may neither be copied nor made available to others without permission of the Alcan Iceland Ltd. The receiver is liable for any misuse.

Fjöldi stykkja / Number of pieces: IV III II I

Hlutur / Object | Atriði / Item | Efni / Material | ea.:stk / Weight | total:í heild / (kg) Þyngd | Athugasemdir / Remarks

Mhl.01 Víkurgata 3 / ál- og tækjageymsla
Lagnir – Frárennsli 1.hæð
Grunnmynd 3/3

Stærð / Format: A1 | Mkv. / Scale: 1:50
Kostn.nr.-bún.nr. / CCno.-Eq.no.: 7510 12094
AKS no.: US33
Verktaki / Supplier: Strendingur ehf. verkfræðiþjónusta
Teikn.nr. verkaa / Drw.no. of suppl.: 303 | Breyt./Rev.: A
Teiknað / Drawn: JW | Yfirfarið / Checked: SG 22.09.2003 | Samþykkt / Approved:

ALCAN PRIMARY METAL EUROPE
ISAL
Alcan Iceland Ltd
Straumsvík
IS-222 Hafnarfjörður

Drw.no. of ISAL / Teikn.nr. ISAL: 168919 | Breyt./Rev.: A
Teiknað / Drawn | Yfirfarið og skráð / Checked and filed | Notkun heimiað / Released