
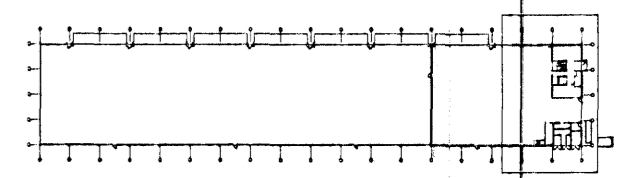


20.09.2005
 [Signature]

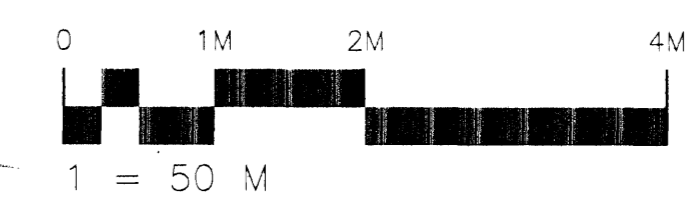

Skýringar:
 Explanations:

Reyðarmerki	Reyndartekning	Dag	Stað	Samþ.	Notk. heiml.
Rev.	Revision	Date	Approved	Released	Released
A	Reyndartekningur	05.07.05	SG		
1	Vaskur færður 6 slyrtingu karia 1.hæð	06-12-04	SG		

Fjöldi stykkja	Hlutur	Atvöð	Efni	Þeig	Þeig	Þeig	Þeig	Þeig	Þeig
Number of pieces	Object	Item	Material	Weight	Weight	Weight	Weight	Weight	Weight
IV III II I	Mhl.01 Víkurgata 3 / ál- og tækjageymsla								
	Lagnir - Vatnslögn								
	Rúmmynd								
	Strendingur ehf. verkfræðijónusta								
	ALCAN PRIMARY METAL EUROPE								
	ISAL								
	168925								

