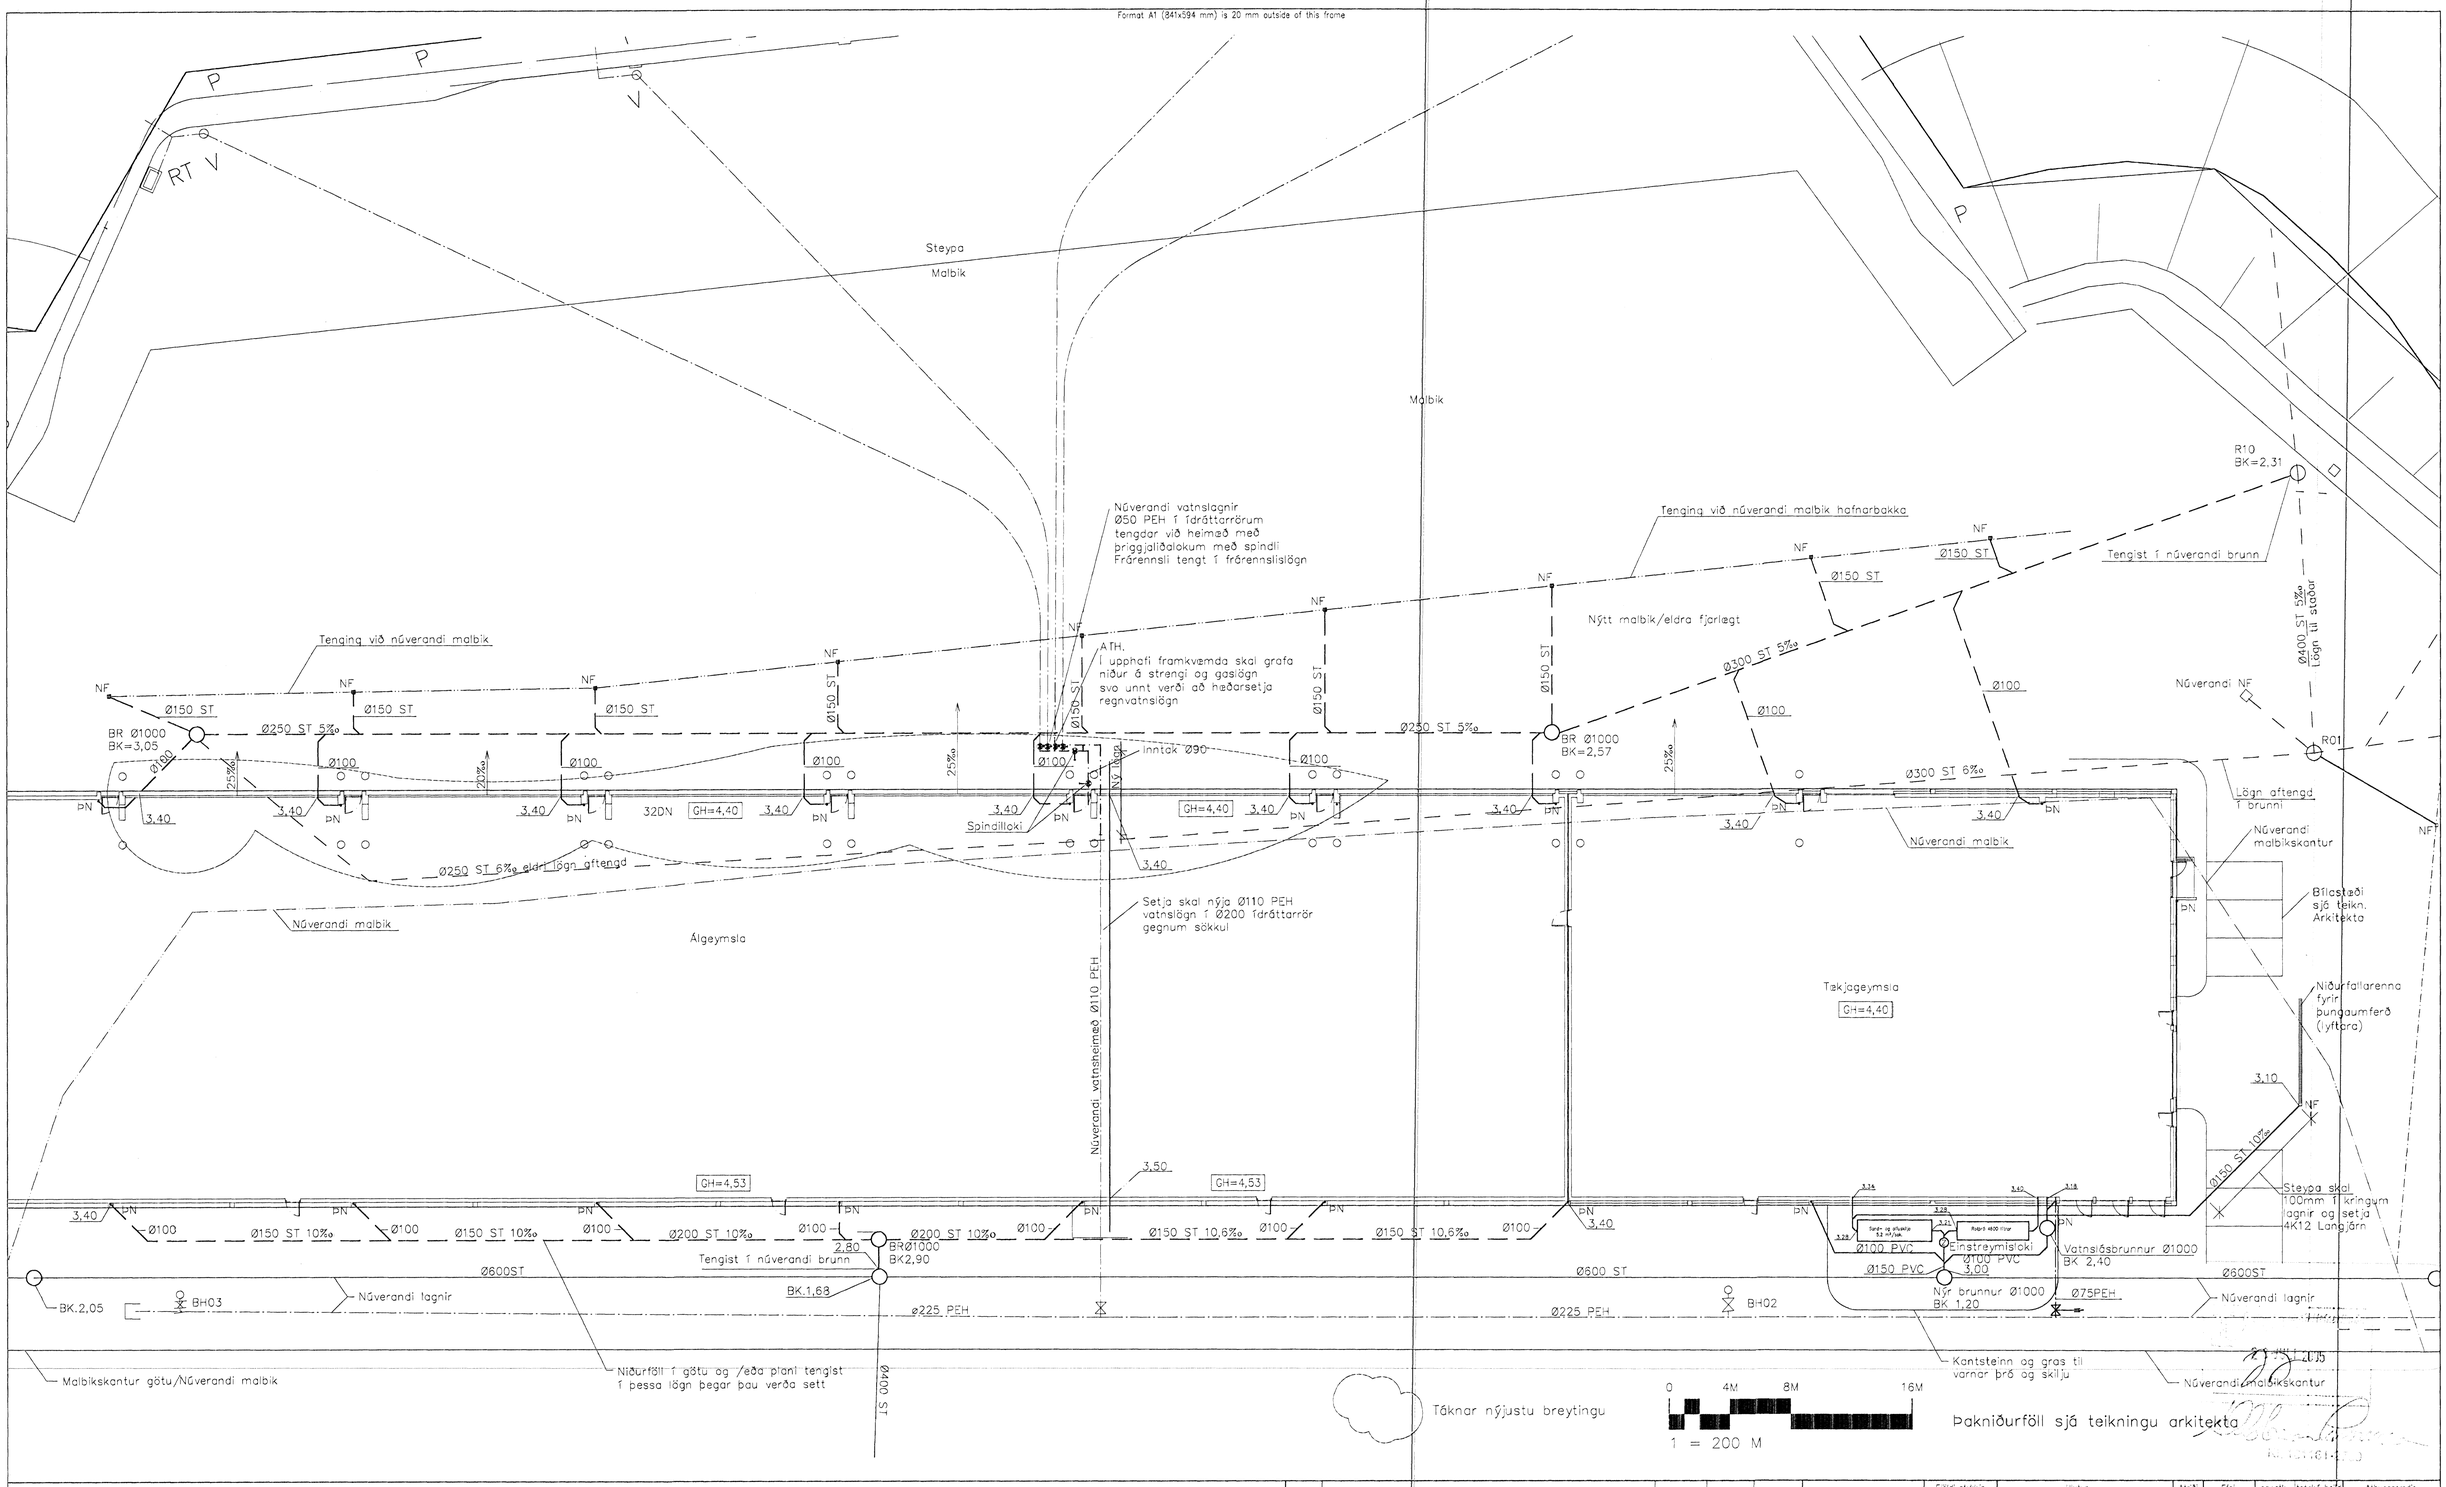

Skýringar:
Explanations:

Breyt. Rev.	Breyting Revision	Dags. Date	Samp. Approved	Notk. heimil. Released
A	Reyndarteikningar	05.07.05	SG	
4	Stofn fyrir brunaslöngur færður inn	10-11-04	SG	
3	Nf fært sjá ský	07-10-04	SG	
2	Ef fyrir framan hurð	10-08-04	SG	
1	Gólfhæð og hæð á lögnum hækkað	8-12-03	SG	

Tilv.teikningar nr. ISAL / Ref.drawing no. of ISAL
Samsetn.teikningar nr. ISAL / Assembly drawing no. of ISAL

This drawing is the property of the Alcan Iceland Ltd. and handed out for personal use only. It may neither be copied nor made available to others without permission of the Alcan Iceland Ltd. The receiver is liable for any misuse.

Fjöldi stykkja / Number of pieces: IV III II I

Hlutur / Object | Atriði / Item | Efni / Material | ea.:stk / Weight | total:í heild (kg) / Þyngd | Athugasemdir / Remarks

Mhl.01 Víkurgata 3 / ál- og tækjageymsla

Vatns- og frárennslisl. á lóð

Grunnmynd

Stærð / Format: A1 | Mkv. / Scale: 1:200

Kostn.nr. / Cost.nr. / CCno.-Eq.no.: 7510 12094

AKS no.: US33

Verktaki / Supplier: Strendingur ehf. verkfræðiþjónusta

Teikn.nr. verktaka / Drw.no. of suppl.: 315 | Breyt./Rev.: A

Teiknað / Drawn: JW | Yfirfarið / Checked: SG 22.09.2003 | Samþykkt / Approved:

ALCAN PRIMARY METAL EUROPE
ISAL Alcan Iceland Ltd
Straumsvík IS-222 Hafnarfjordur

Drw.no. of ISAL / Teikn.nr. SAL: 168926 | Breyt./Rev.: A

Teiknað / Drawn | Yfirfarið og skráð / Checked and filed | Notkun heimiluð / Released