



Skýringar:

Prýstiloftskerfi skal tengt núverandi kerfi á Ísal svæðinu. Míðað er við að lagnir í tengiklefa séu PP plastlagnir. Lagnir og fittings skulu og þola o.m.k. óslitið 20°C við 24 bar þrýsting í 50 ár. Lagnir og fittings skulu hafa lagnaefnisvottorð frá Rb.

Pípur skulu vera hreinar og lagðar með halla þar sem því verður við koma svo tæma megi lögnina. Verktaki skal staðsetja nákvæmlega alla stúta á vegg til tengingar við tæki. Staðsetning stúta skal gert í samráði við eftirlitastöð Alcan með verkinu. Stúturnir skulu festast tryggilega og ná mótulega langt út fyrir endanlegan vegg. Pípur skal hengja tryggilega upp, með forskrift framleiðanda lagnaefnis. Pípur á veggjum skal festa í vegg og við töppunarstað. Gera skal ráð fyrir þensluhreyfingu lagna í samræmi við forskrift framleiðanda lagnaefnis.

Verktaki skal gæta að því að allar tengingar við aðallögnina skulu vera teknar lóðrétt upp úr lögninni, sjá sérmynd.

⊗ PLST - Prýstiloftsstútur
 — Prýstiloftslagn

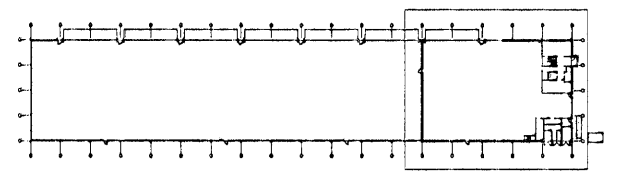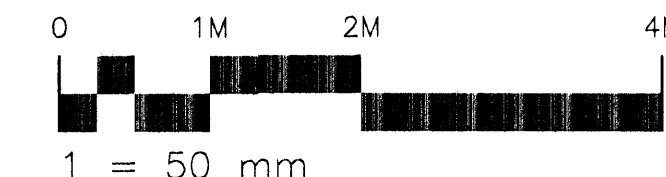

20.09.2005
 [Signature]

[Signature]

Skýringar:
 Explanations:

Breyt. Rev.	Breyting Revision	Daga Date	Samb. Approved	Notk.heiml. Released
A	Reyndarteikningar	05.07.05	SG	
1	Gólfhæð hækkuð um 40 cm	8-12-03	SG	

Tilvitnunar nr. ISAL Ref.drawing no. of ISAL

Samsætning nr. ISAL Assembly drawing no. of ISAL

This drawing is the property of the Alcan Iceland Ltd. and handed out for personal use only. It may neither be copied nor made available to others without permission of the Alcan Iceland Ltd. The receiver is liable for any misuse.

Fjöldi stykka Number of pieces	Hlutur Object	Atriði Item	Efni Material	Leiddi Weight (kg)	Þyngd	Stærð Form	Skala Scale	Áthugasemdir Remarks
IV	Mhl.01 Víkurgata 3 / ál- og tekjageymsla					A1	1:50	
	Lagnir - Prýstiloftskerfi					7510	12094	
	Grunnmynd					US33		
	Strendingur ehf. verkfræðipjónusta					320	A	
	ALCAN PRIMARY METAL EUROPE					168928	A	