




ÚTLIT NORÐUR

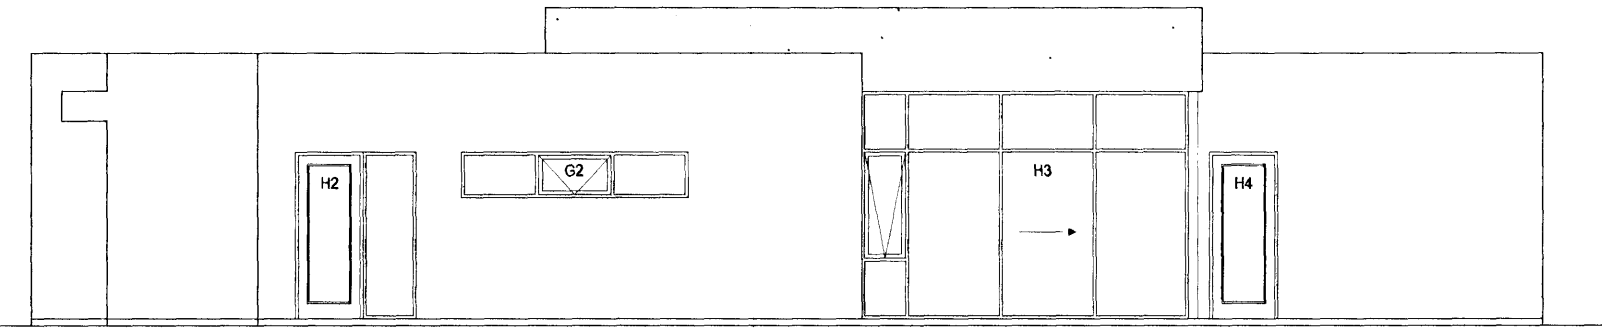

ÚTLIT VESTUR

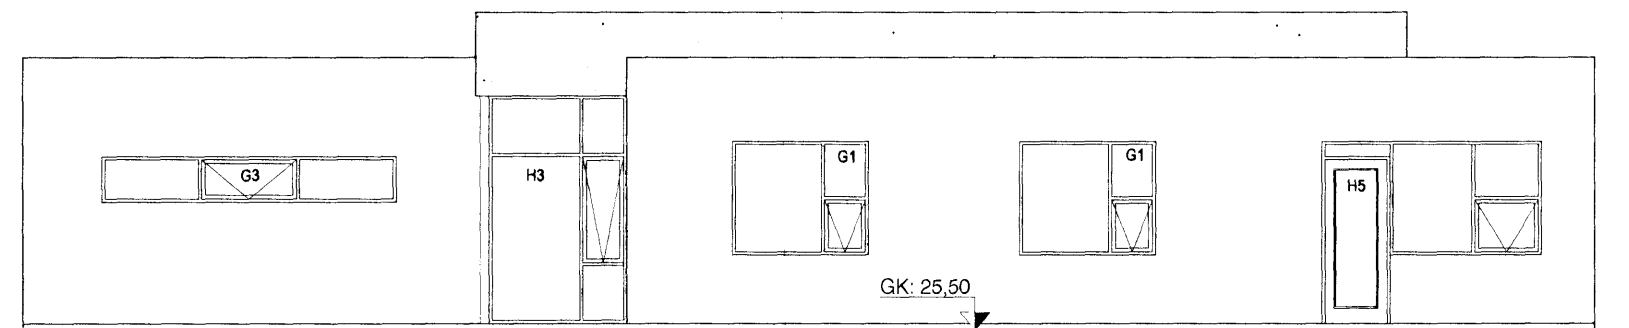



ÚTLIT SUÐUR

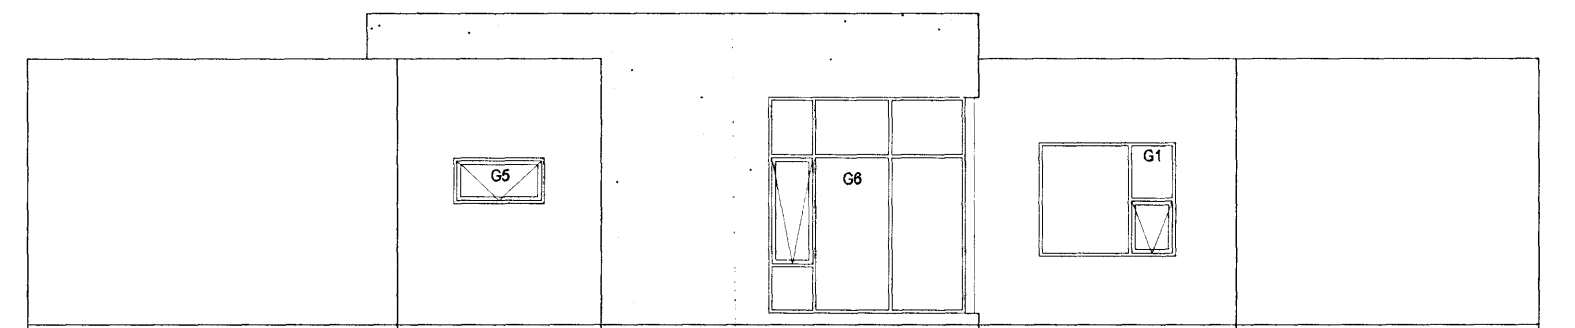


ÚTLIT AUSTUR

G1  
5 stk.

G2  
1 stk.

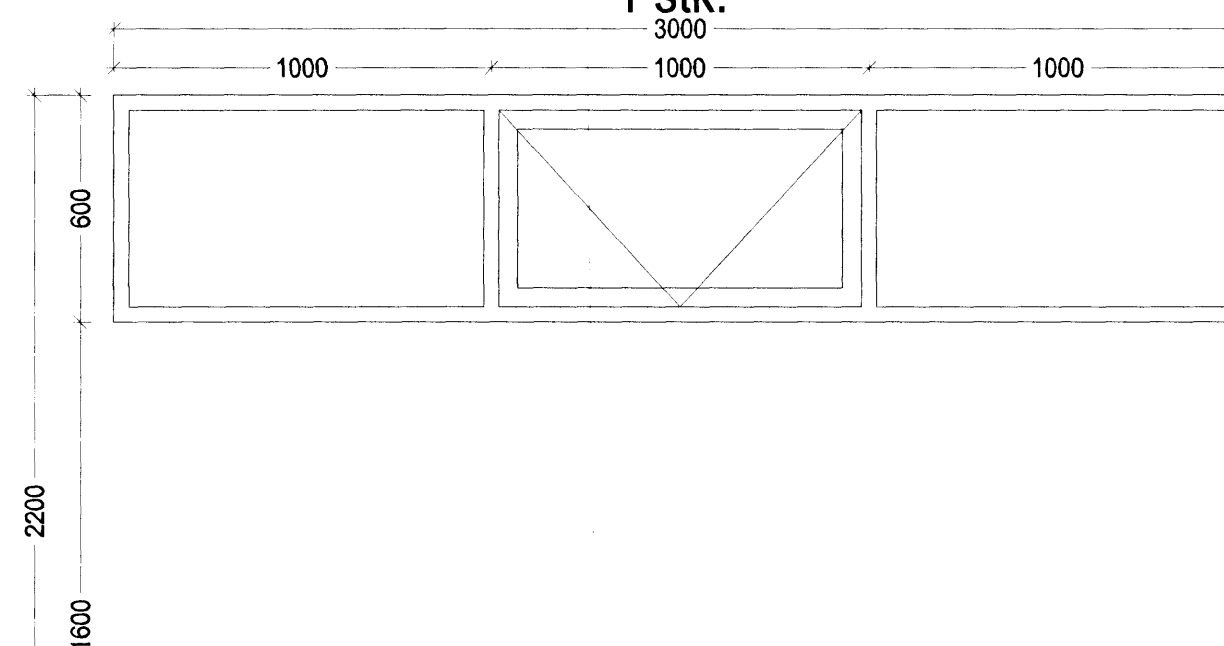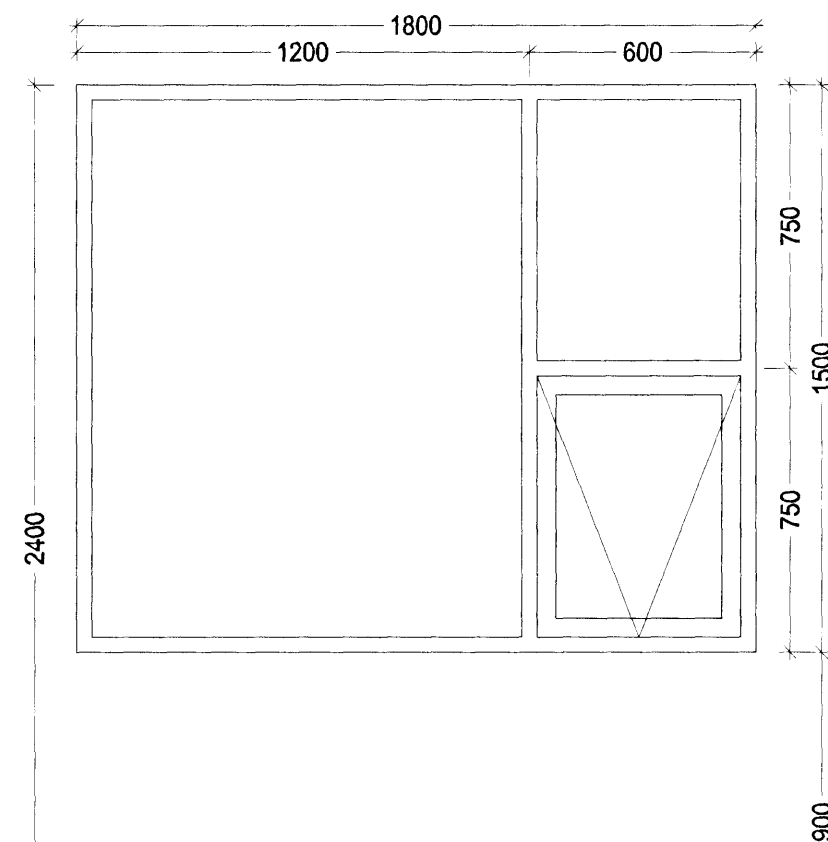

ÖLL MÁL SKULU TEKIN Á STAÐNUM.  
HURÐIR AÐ EIGIN VALI.

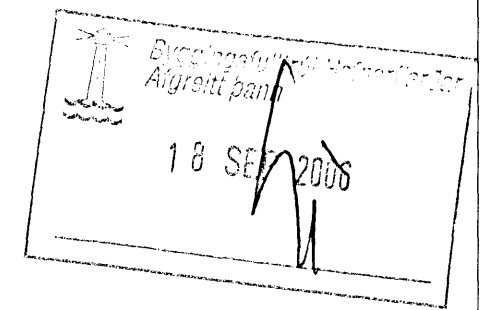

BREYTING 14.09.06:  
GLUGGAR G6 OG G7 MINNKA UM 40 mm Á BREIDD.  
EINNIG MINNKAR HURD H3 UM 40 mm Á BREIDD.

Góð hönnun er kjarni málsins

Sigrún Ólafsdóttir  
SÓLARK-ARKITEKTAR EHF

SÓLARK  
ARKITEKTAR  
HUGVERKSHÚS

GLITVELLIR 23  
221 HAFNARFJÖRÐUR  
GLUGGATEIKNINGAR  
GRUNNMYND, ÚTLIT OG GLUGGAR  
KVARDI. 1:100 / 1:20

DAGS. 27.06.06 BR. 14.09.06 TEIKN. 01

SIGRÚN ÓLAFDÓTTIR ARKITEKT FAÍ  
MARGRÉT CASSARO BYGGINGAFRÆÐINGUR  
110753-4119 / 590704-2020

BÆJARHRAUN 2 220 HAFNARFJÖRÐUR  
SÍMI: 561 2707 - 861 2707 - 899-2707 FAX: 561-2707  
e-mail: arkitektar@solark.is

