
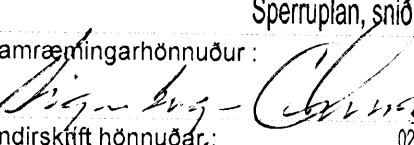


Byggingarfulltrúi:		 Samþykkt þann 11 MARS 2008 Byggingarfulltrúinn í Hafnarfirði F.h. Hröflur S. Gunnlaugsson	
Rúmgildi:	Pungi:		tonn
Fjöldi:	Flattarmál:	(Búfering) / (Virkilega þagur & v) / (Stuðkur)	m ²
Flokkur:	Rúmmál:	(Búfering) + (Virkilega þagur & v) = (Heildarmál)	m ³
Steypa burðar:	Flokkur:		stk.
Steypa kápa:	Steypa burðar:	C25	MPa
Slakbending:	Steypa kápa:	C30	MPa
Spennistál:	Slakbending:	S500-C	MPa
Smiðastál:	Spennistál:	fo,1,k/fpk = 1580/1860	MPa
Ytri brún (VK):	Smiðastál:	S235	MPa
Innri brún (BE):	Ytri brún (VK):	35	mm
Neðri brún:	Innri brún (BE):	30	mm
Efri brún:	Neðri brún:	30	mm
Lágmarks D / Minimum D:	Skertykkjur:		
Ø ≤ 16mm min D = 4 Ø	90° ≤ α < 150°	Loftorkuperla	
Ø > 16mm min D = 7 Ø	α > 150°	Mynstursteypa	
Vinklar, krókar og slauður:		Léttrauð	
		Glatað	
		Póssað	
		Vélpóssað	
		Kústað	
		HM Hvítur málmur	
		A Annað	
		B Stálmót	
Breytingar:	Breyting:	Dags:	Breytt af:
	A	08.02.2008	SG
		Hverju breytt:	Breyting á þakviki
Skýringar:			
HÖNNUNARSVIÐ			
Verkaup:	Hallgrímur Hallgrímsson	Einingarnúmer:	
	Móabardi 26b	Verknr.:	V7078
	Hafnarfirði	Mkv.:	120
Verkefni:	Einbýlishús	Hæð:	
	Hnódravelir 24, Hafnarfirði	Hannað:	VJ
	Speruþlan, snið 1	Teiknað:	SG
Undirskrift hönnuðs:		Útg. dags.:	10.12.2007
	vignir@loftorka.is	Teikn. nr.:	V7078-P20

