



Sampykkt bann
 10 MARS 2003
 Byggingarfulltrúinn í Hafnarfirði
 F.h. Hrólfur S. Gíslaugsson

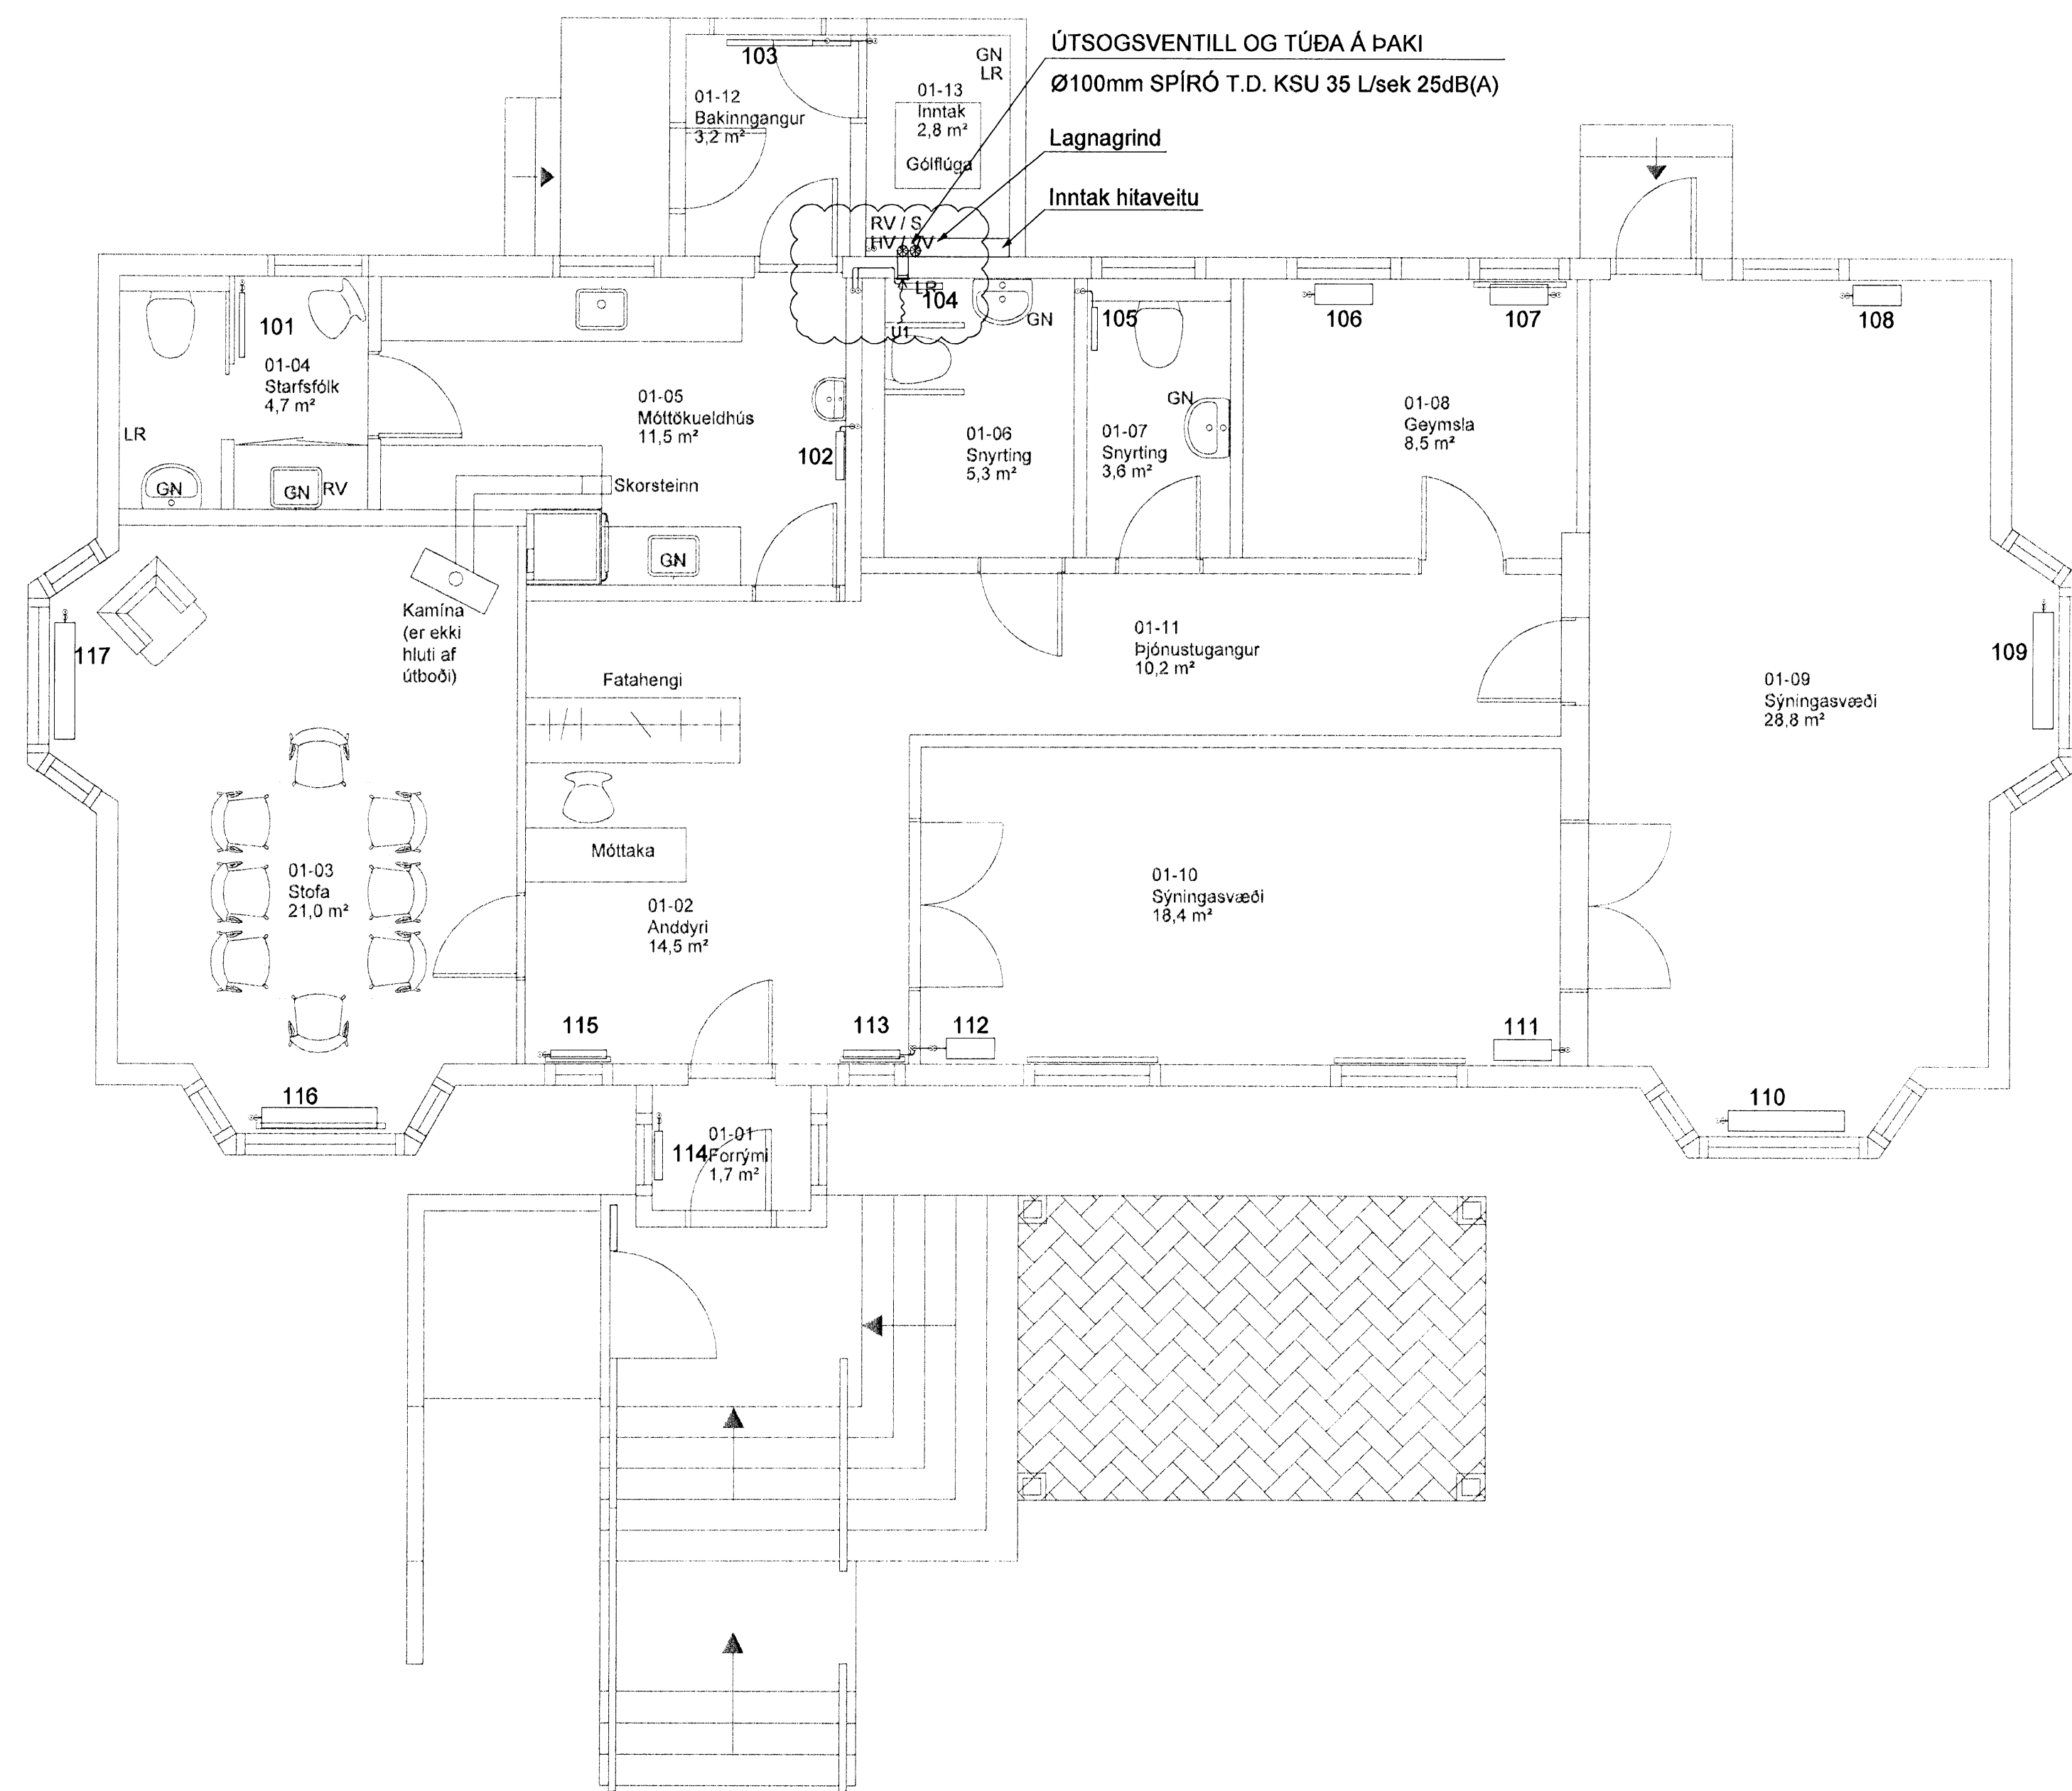

BATTERIÐ
 VEFR
 VATT
 SAMP
 Snyrting
 0520
 3.3.08

B 29.02.08 Útsogsventill á vegg og túða á þak HG/SÁS
 A 17.01.08 Staðsetning á ofnum 103, 104 og 105 HG/SÁS
 Útg. Dags. Skýring Hannað/Vírfaró

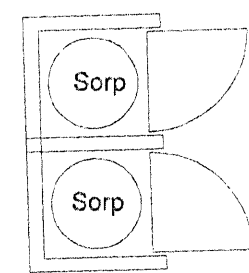

VERKFRÆÐISTOFA

ÞÉJARHRAUN 20 • 220 HAFNARFJÖRDUR • KENNIT. 710796-2899
 veb@vsb.is • Sími 565 8600 • Fax 565 8610 • www.vsb.is

Ártun sérhönnuðar Sveinn Áki Sværissón Kt: 230855 5609 • aki@vsb.is		<i>[Signature]</i>	
Verkhúsi VESTURGATA 32 HAFNARFIRÐI			
Verkhúsi Lagnir Ofnlagirnir 1. hæð Grunnmynd			
Hannað HG	Teiknað HG	Yfirfaró SÁS	Kvaró 1:50 / A1
Dags. 05.10.07	Verkefni 06878	Teikning P4 011	Síða B

V:\2006\06878\06878 - Vesturgata_32\Sheets\1_06878_P4_1.hæð.dwg