


Innkeyrsluhurð opnast handvirkir við rafmagnsleysi

Hönnuður:
 Gunnar E Sverrisson
 Yfirfarð:
 Sambýkt: *[Signature]* Sölvason kt: 100358-3339

Breytingar:

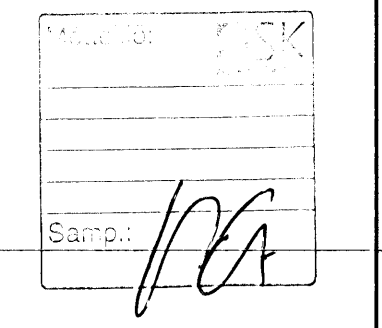

Aðalhönnuður: *[Signature]*

Fjölbýlishús
 Skipalón 14
 220 Hafnarfirði

Lampaplan
 Bílakjallari
 Mkv: 1:50

RTS
 VERKFRÆÐISTOFA
 Grensásvegur 3
 108 Reykjavík
 Sími 520 9900
 Fax 520 9901
 www.rts.is

BS EN ISO 9001:2000

FS 88744

83-1840-1-
 25.2.2008

001502

A

