
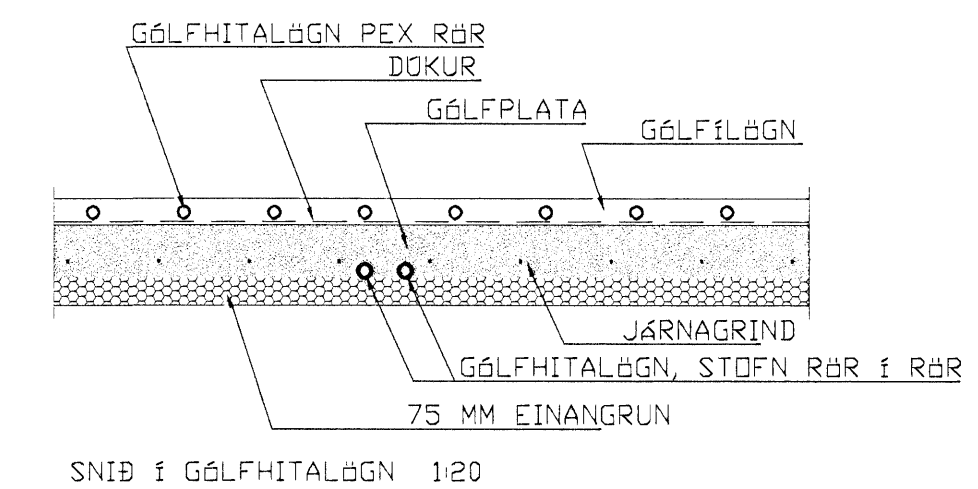


MOTTU NR.	LENGD M	NOTAD SVÆÐI M²	HERB HITI °C	VFJÖR HITI °C	HITAD VÖL
M-1	61,2 M	13,9	20	28,8	1795
M-2	31,2 M	5,6	20	28,8	1056
M-3	62,5 M	12,3	20	28,8	1715
M-4	48,2 M	12,3	20	28,8	1338
M-5	42,1 M	8,6	22	30,4	970
M-6	87,5 M	18,5	20	28,8	2091
M-7	100,2 M	20,9	20	28,8	2987
M-8	72,1 M	10,8	20	28,8	2150
M-9	74,2 M	15,6	20	28,8	2142
M-10	81,1 M	14,6	20	28,8	1522
M-11	53,1 M	10,4	20	28,8	1545
M-12	98,8 M	25,0	20	28,8	1787
M-13	13,6 M	2,7	22	30,4	240
M-14	43,3 M	16,3	18	26,9	1427
M-15	80,1 M	13,2	18	26,9	2637

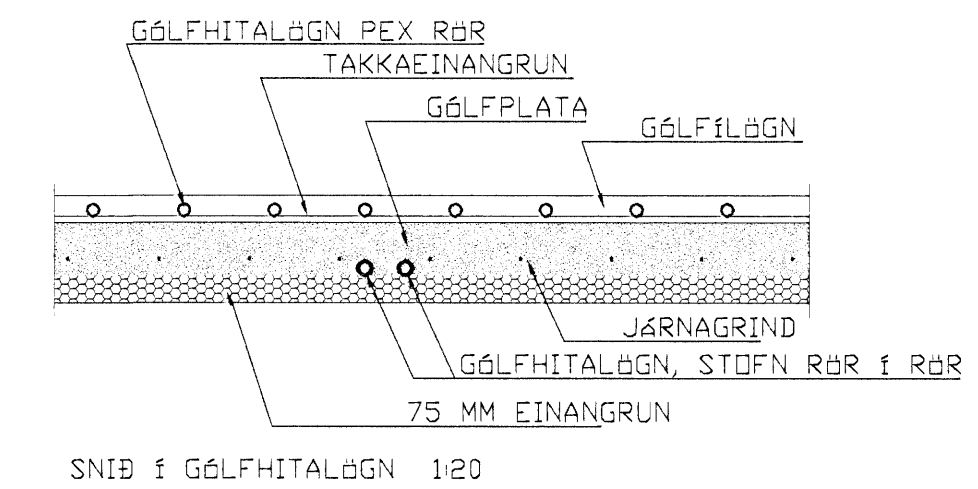

SKÝRINGAR:
 UNDIR GÖLFHITAMOTTUM NR. 4-5-6-10 OG 12 ER DÖKUR
 UNDIR GÖLFHITAMOTTUM NR. 1-2-3-7-8-9-11 OG 13 ER TAKKAEINANGRUN
 GÖLFHITAMOTTUR NR.14 OG 15 STEYPAST Í GÖLFPLÖTU.

Breytingar	
A	mars 2008 UNDIRLAGI UNDIR GÖLFHITAMOTTUM BREYTT

HNOÐRAVELLIR NR.26, HAFNARFIRÐI

HERMANN ISEBARN MFI
 TEIKNISTOFA SUBURLANDSBRÁUT 4B
 s 5987544 kt 050244-4319 netfang his@isnet.is

MSI 1:50 GÖLFHITALAGNIR
 Dags. Júní, 2007 GRUNNMYND
 Blað 6
 Yfirfarir
 Hannsó

HITAVEITA
 KALT VATN, HEIMED Ø 32 PEH
 Í 50 MM IDRÁTTARRÖRI