

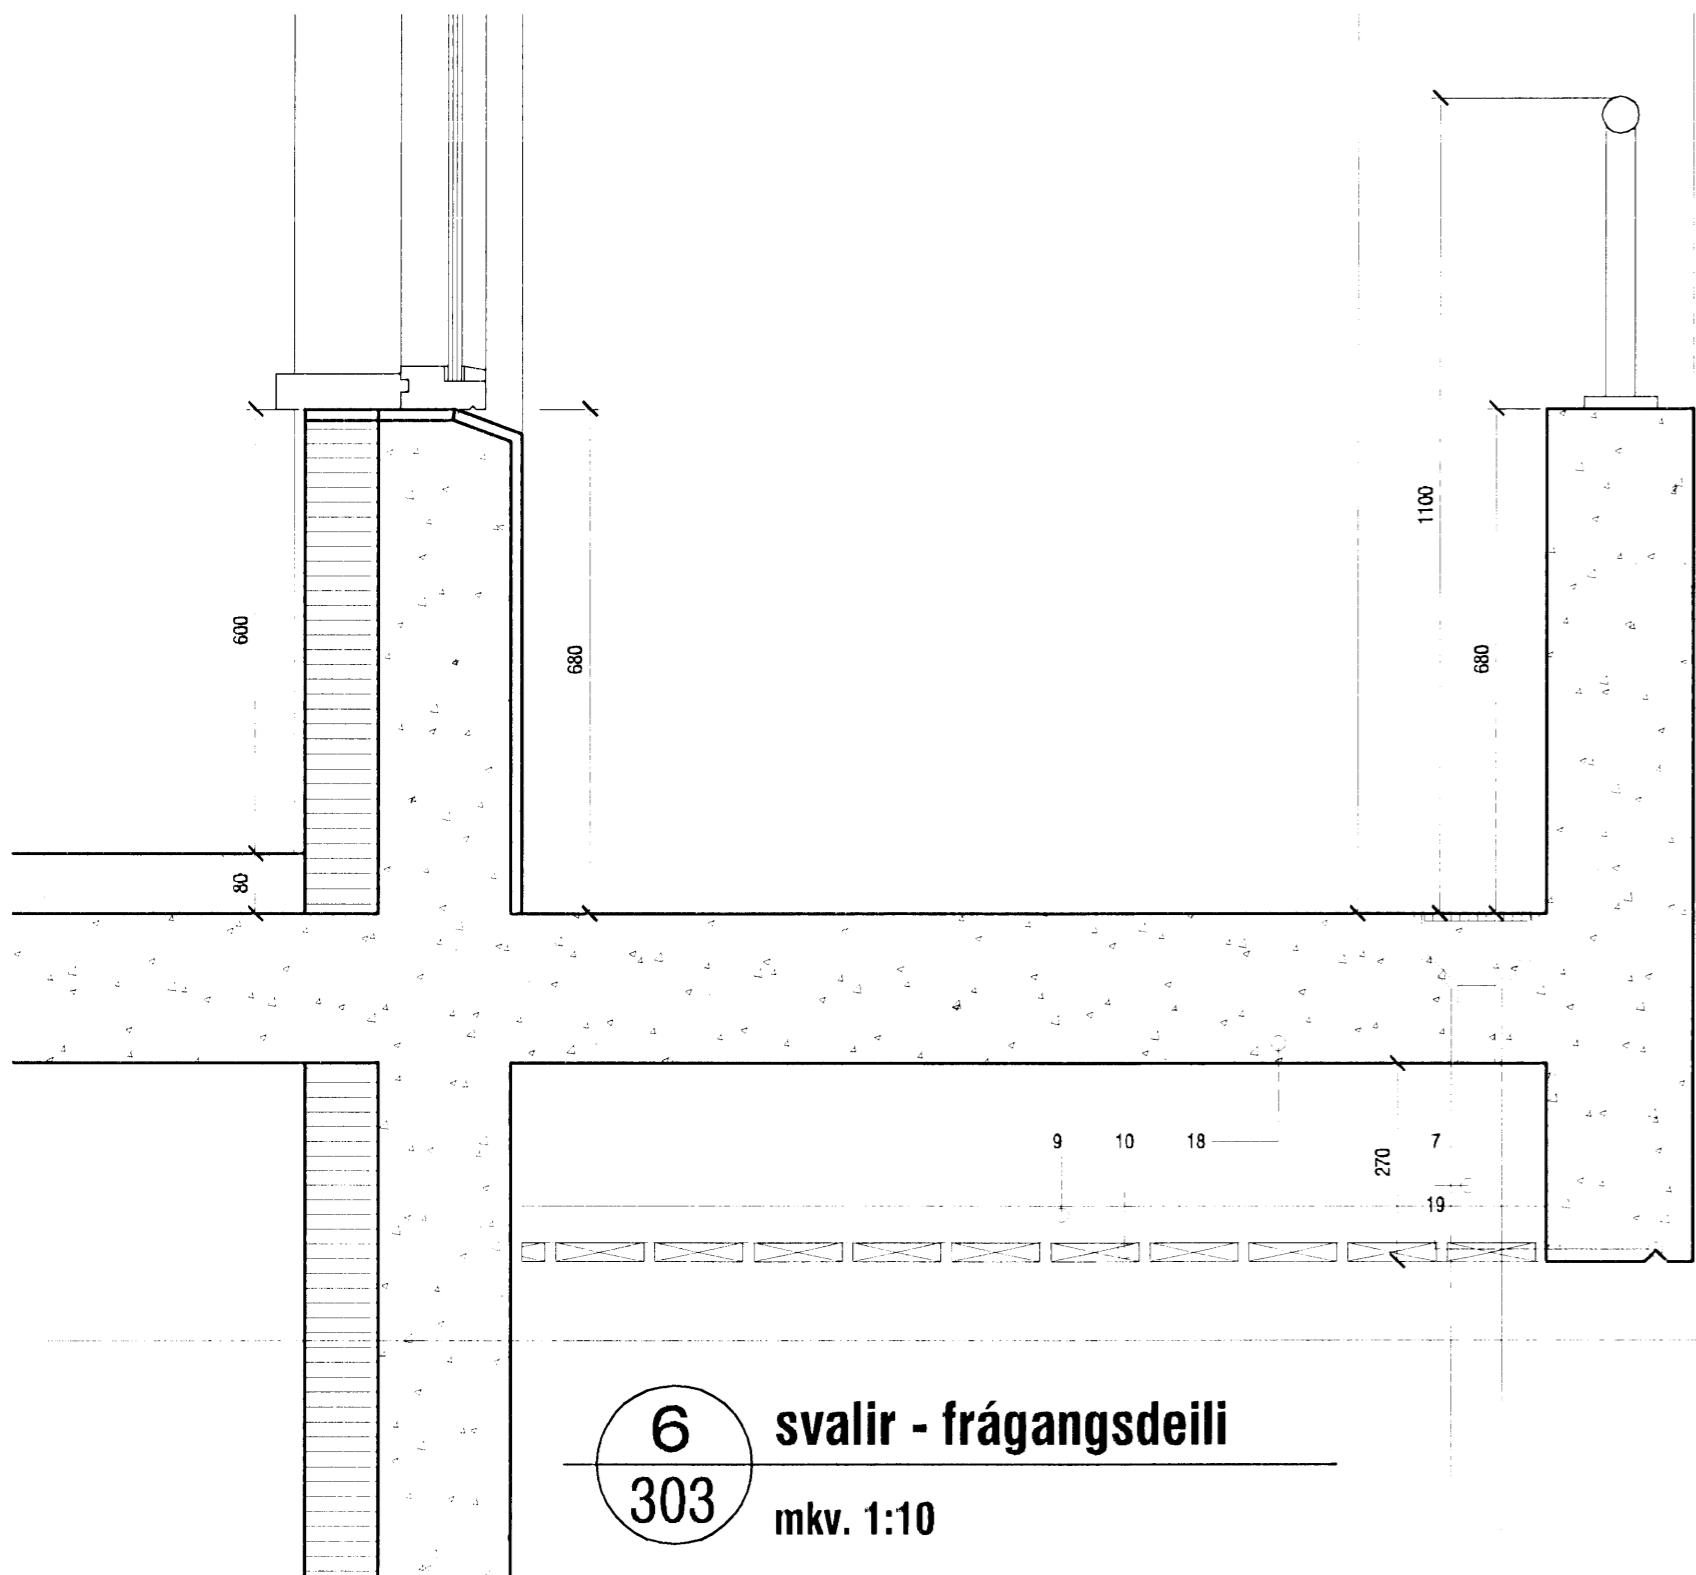


**4** Pakkantur - frágangsdeili  
303 mkv. 1:10

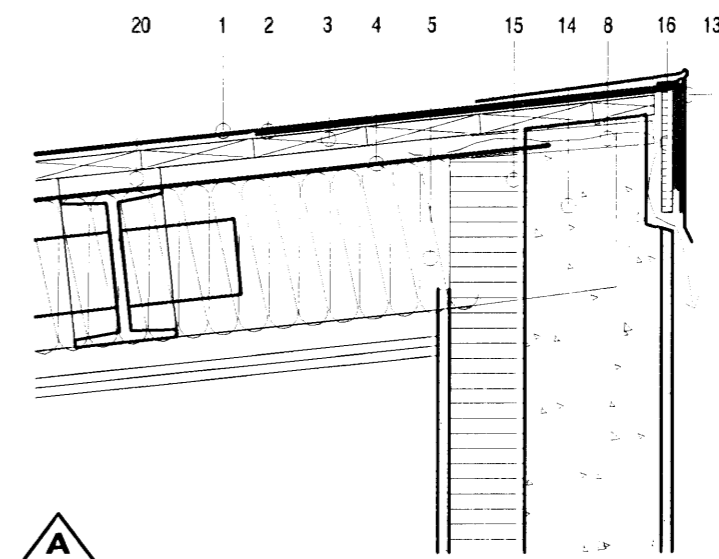



**6** svalir - frágangsdeili  
303 mkv. 1:10

**1** Pakkantur - frágangsdeili  
303 mkv. 1:10

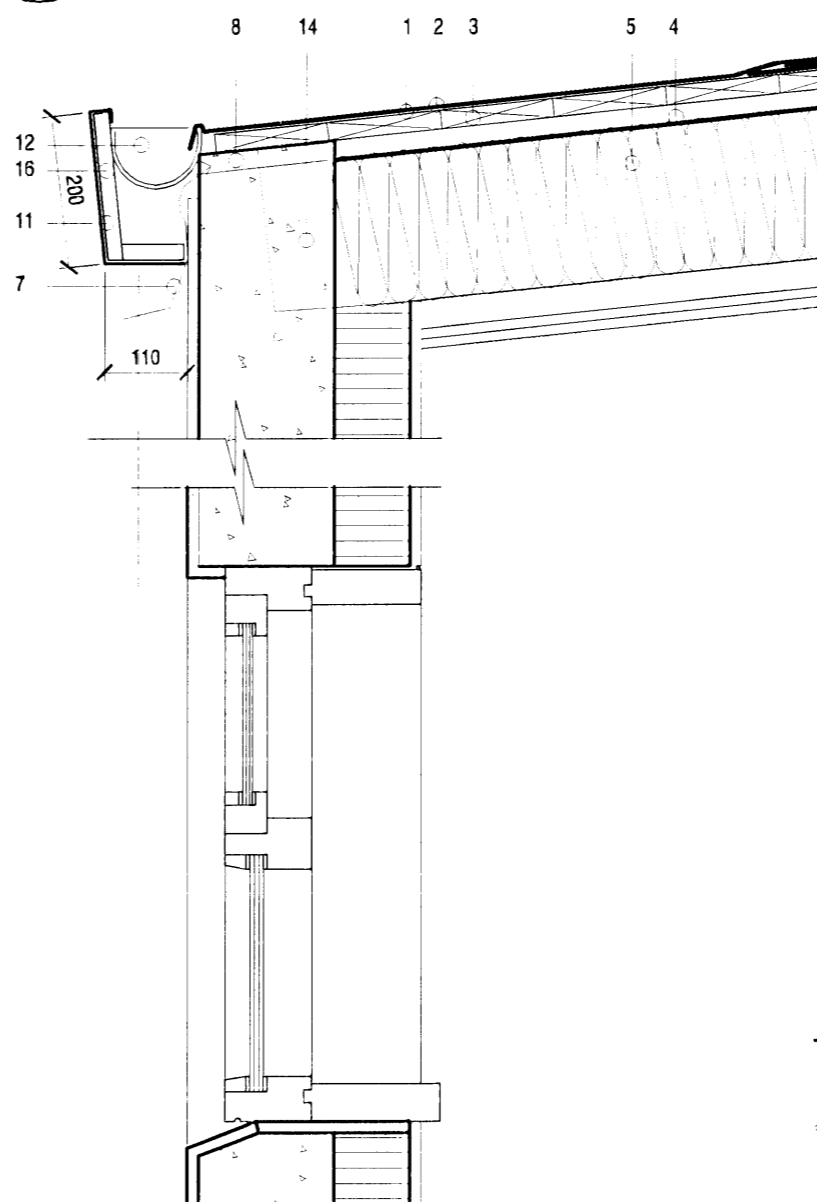


**2** Pakkantur - frágangsdeili  
303 mkv. 1:10

**5** pak yfir inngangi - frágangsdeili  
303 mkv. 1:10

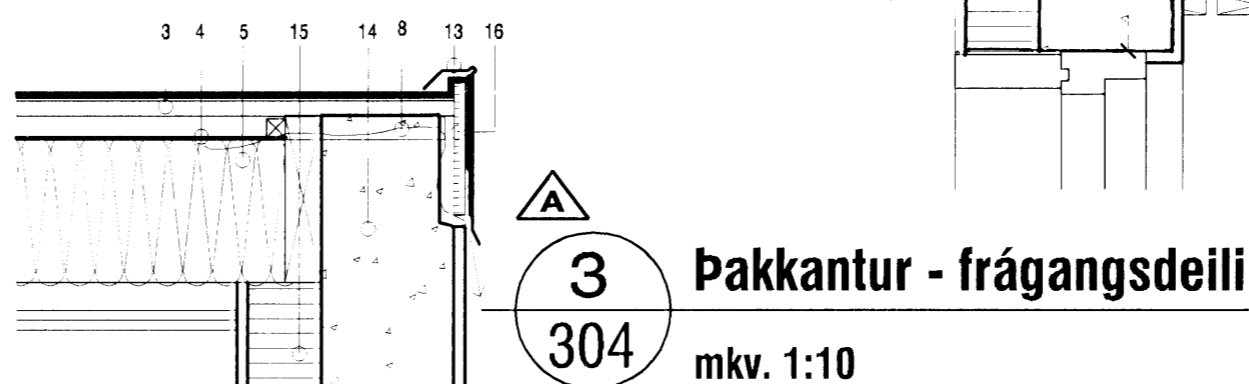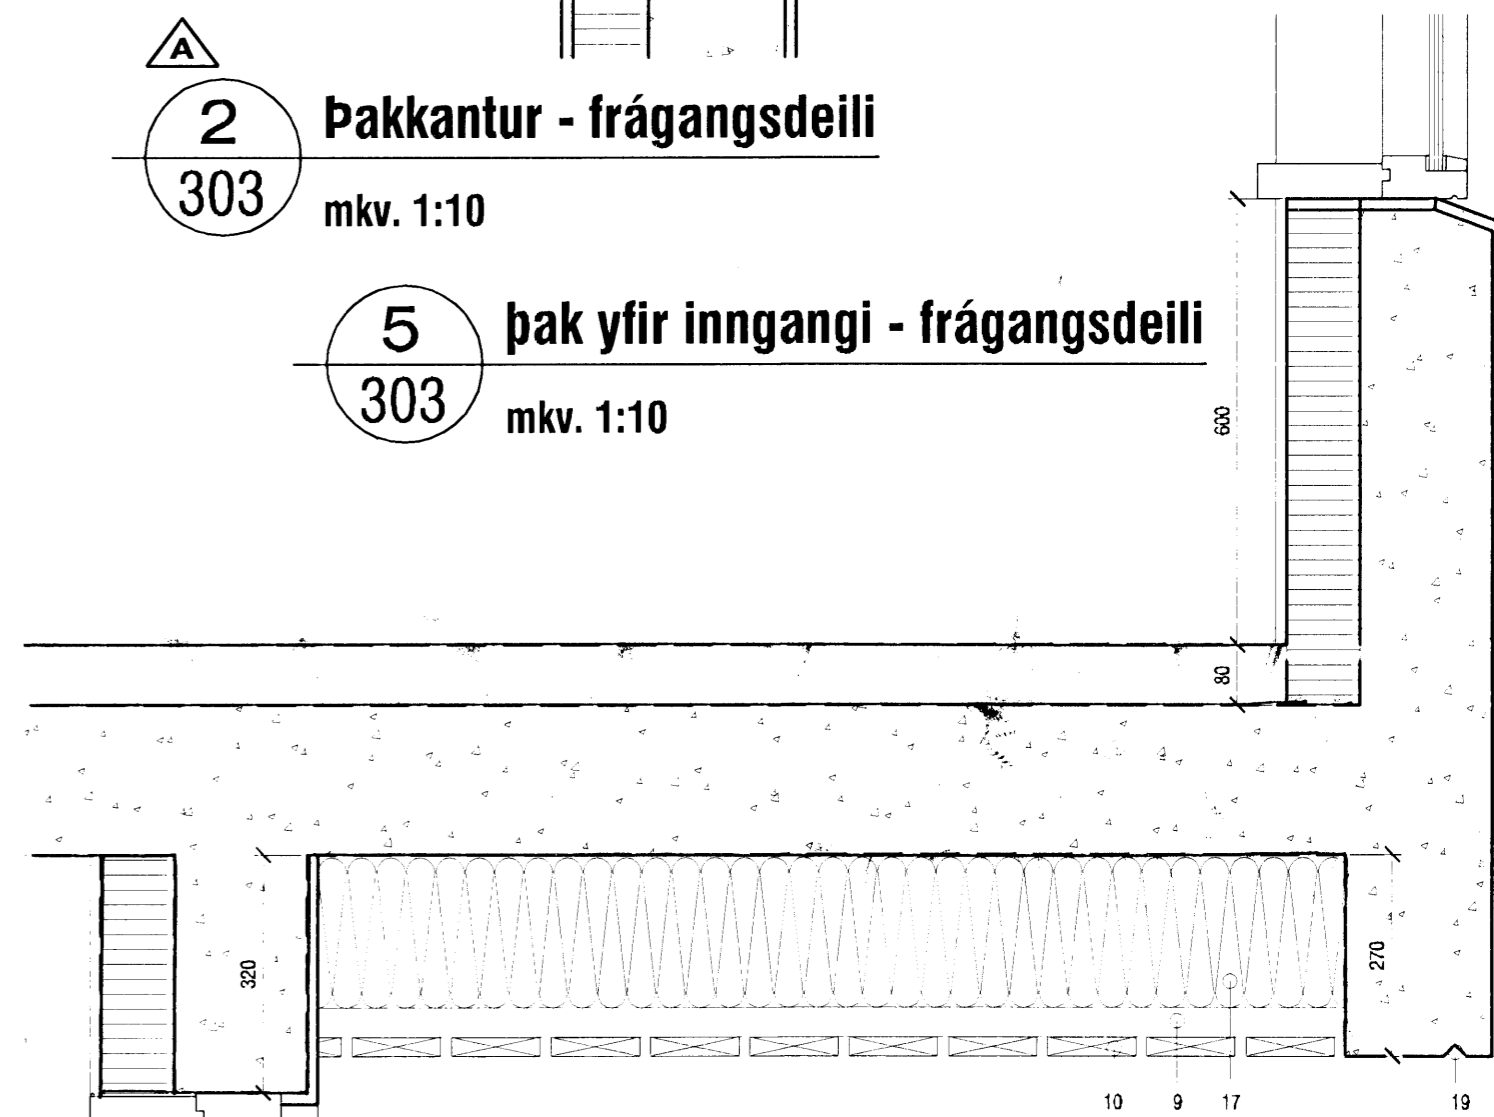

**3** Pakkantur - frágangsdeili  
304 mkv. 1:10

**7** Pakskyggni - frágangsdeili  
304 mkv. 1:10

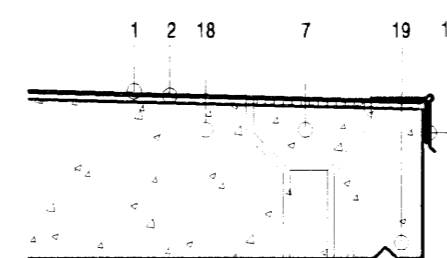

1. efra lag þakdúks - Polygum 5500FR (SBS asfaltþak)
2. undirlag þakdúks - KMS asfaltþak (SBS) 170-4000 (4kg/m3)
3. 25x150mm borðaklæðning
4. vindpappi m. vatnshalla
5. 200mm þakeinangrun
6. blikkáfella fræst og kittuð í vegg
7. niðurfall
8. 2x40mm loftunarrör m.neti í hvert sperrubíl
9. 50mm timburgrind undir loftaða timburklæðningu
10. 120mm timburklæðning m. 10mm loftunarbili
11. 20mm krossviður í þakkanti
12. þakrenna
13. tvöföld málmklæðning á þakkanti
14. staðsteyptur 180mm veggur
15. 100mm plasteinangrun
16. 20mm krossviður undir málmáfelli
17. 200mm einangrun m. áföstum vindpappa
18. staðsteypt plata með vatnshalla
19. droparauf
20. loftun milli sperrubila yfir stálbitum á 4m millibili

Samþykkt þann  
16 OKT 2008  
Byggingarfulltrúinn í Hafnarf. fj.  
F.h. Hrölfur S. Gunnlaugsson

A - 13.10.2008 - breyting á þakdeili - loftun þvert á þakið bætt

<p><b>AOKI</b> VERKSTÆÐI ARKITEKTA</p> <p>VERKSTÆÐI ARKITEKTA ehf - Guðharssundi 5 220 Hlj. - sími: 565 9779 - email: aok@aok.is KÁRI EIRIKSSON arkitekt FAÍ - kt: 070365-4059</p>	<p>verk <b>HLÍÐARÁS 18 - Hafnarfjörður - einbýlishús</b></p> <p>teikning <b>Deiliteikningar</b></p>	<p>0629 <b>403</b></p>
	<p>bláðstærð <b>VERKTEIKNING</b></p>	<p>mkv 1:10</p> <p>hannað KE</p> <p>teiknað KE</p> <p>dags 20.mai.2007</p> <p>prentað 13.okt.2008</p>