


Samþykkt þann
14 NOV 2007
Byggingarfulltrúinn í Hafnarfirði
Hrólfur S. Gunnlaugsson

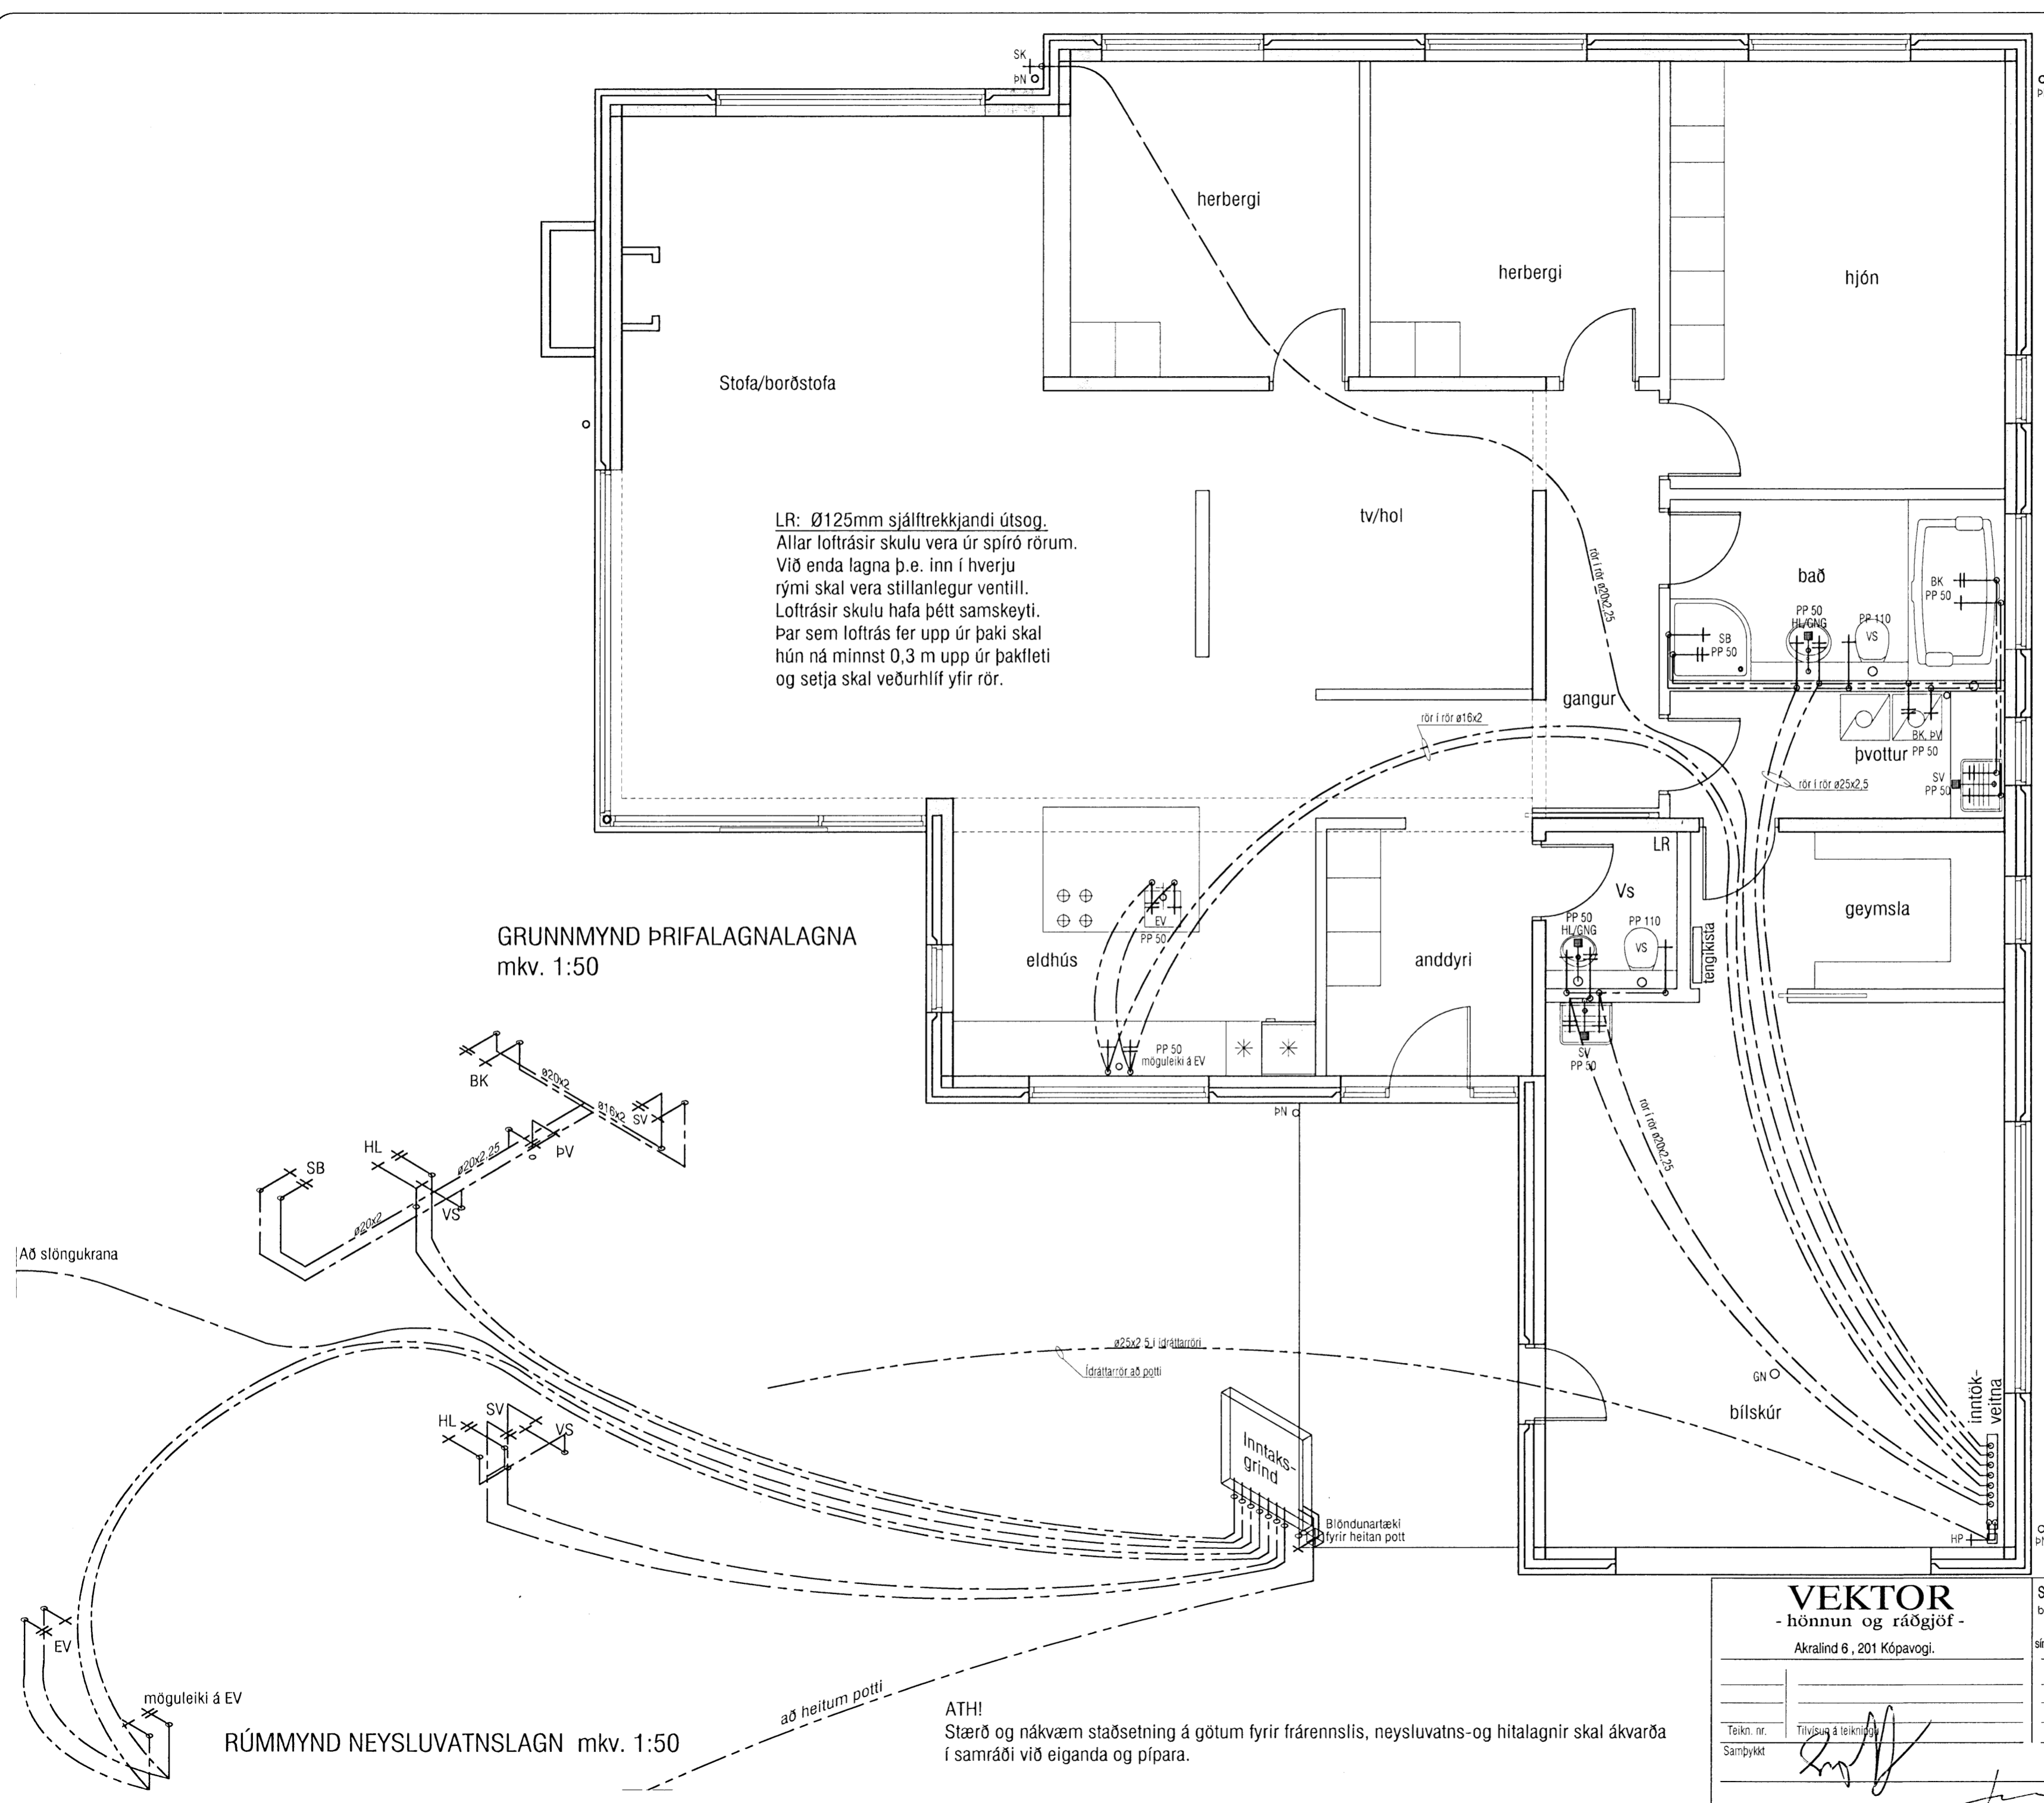

LR: Ø125mm sjálftrekkjandi útsög.
Allar loftrásir skulu vera úr spíró rörum.
Við enda lagna þ.e. inn í hverju rými skal vera stillanlegur ventill.
Loftrásir skulu hafa þétt samskeyti.
Þar sem loftrás fer upp úr þaki skal hún ná minnst 0,3 m upp úr þakfleti og setja skal veðurhlíf yfir rör.

GRUNNMYND ÞRIFALAGNALAGNA
mkv. 1:50

RÚMMYND NEYSLUVATNSLAGN mkv. 1:50

ATH!
Stærð og nákvæm staðsetning á götum fyrir frárennslis, neysluvatns- og hitalagnir skal ákvarða í samráði við eiganda og pípara.

Breyting 14.05.08 Blöndunartæki færð í SB og BK

VEKTOR - hönnun og ráðgjöf - Akralind 6, 201 Kópavogi.		Sigurður Halsteinsson byggingatæknifræðingur Kl. 030859-7749 sími: 554-6650 fax: 554-6669.	
Teikn. nr.	Tilvisun á teikningu	Br.	Dags.
Samþykkt			
KVISTAVELLIR 35, HAFNARFIRÐI		Teiknað SM	
ÞRIFALAGNIR		Mælikvarði	
GRUNNMYND OG RÚMMYND		L-03	
Hannað EK	Verk nr. A-06-04-23	Mælikvarði 1:50	Teikn. nr. L-03
Dagsetning 30.01.07			