



Samþykkt þann
 14. Nóv. 2008
 Byggingarfulltrúinn í Hafnarfirði
 Hrólfur S. Gunnlaugsson

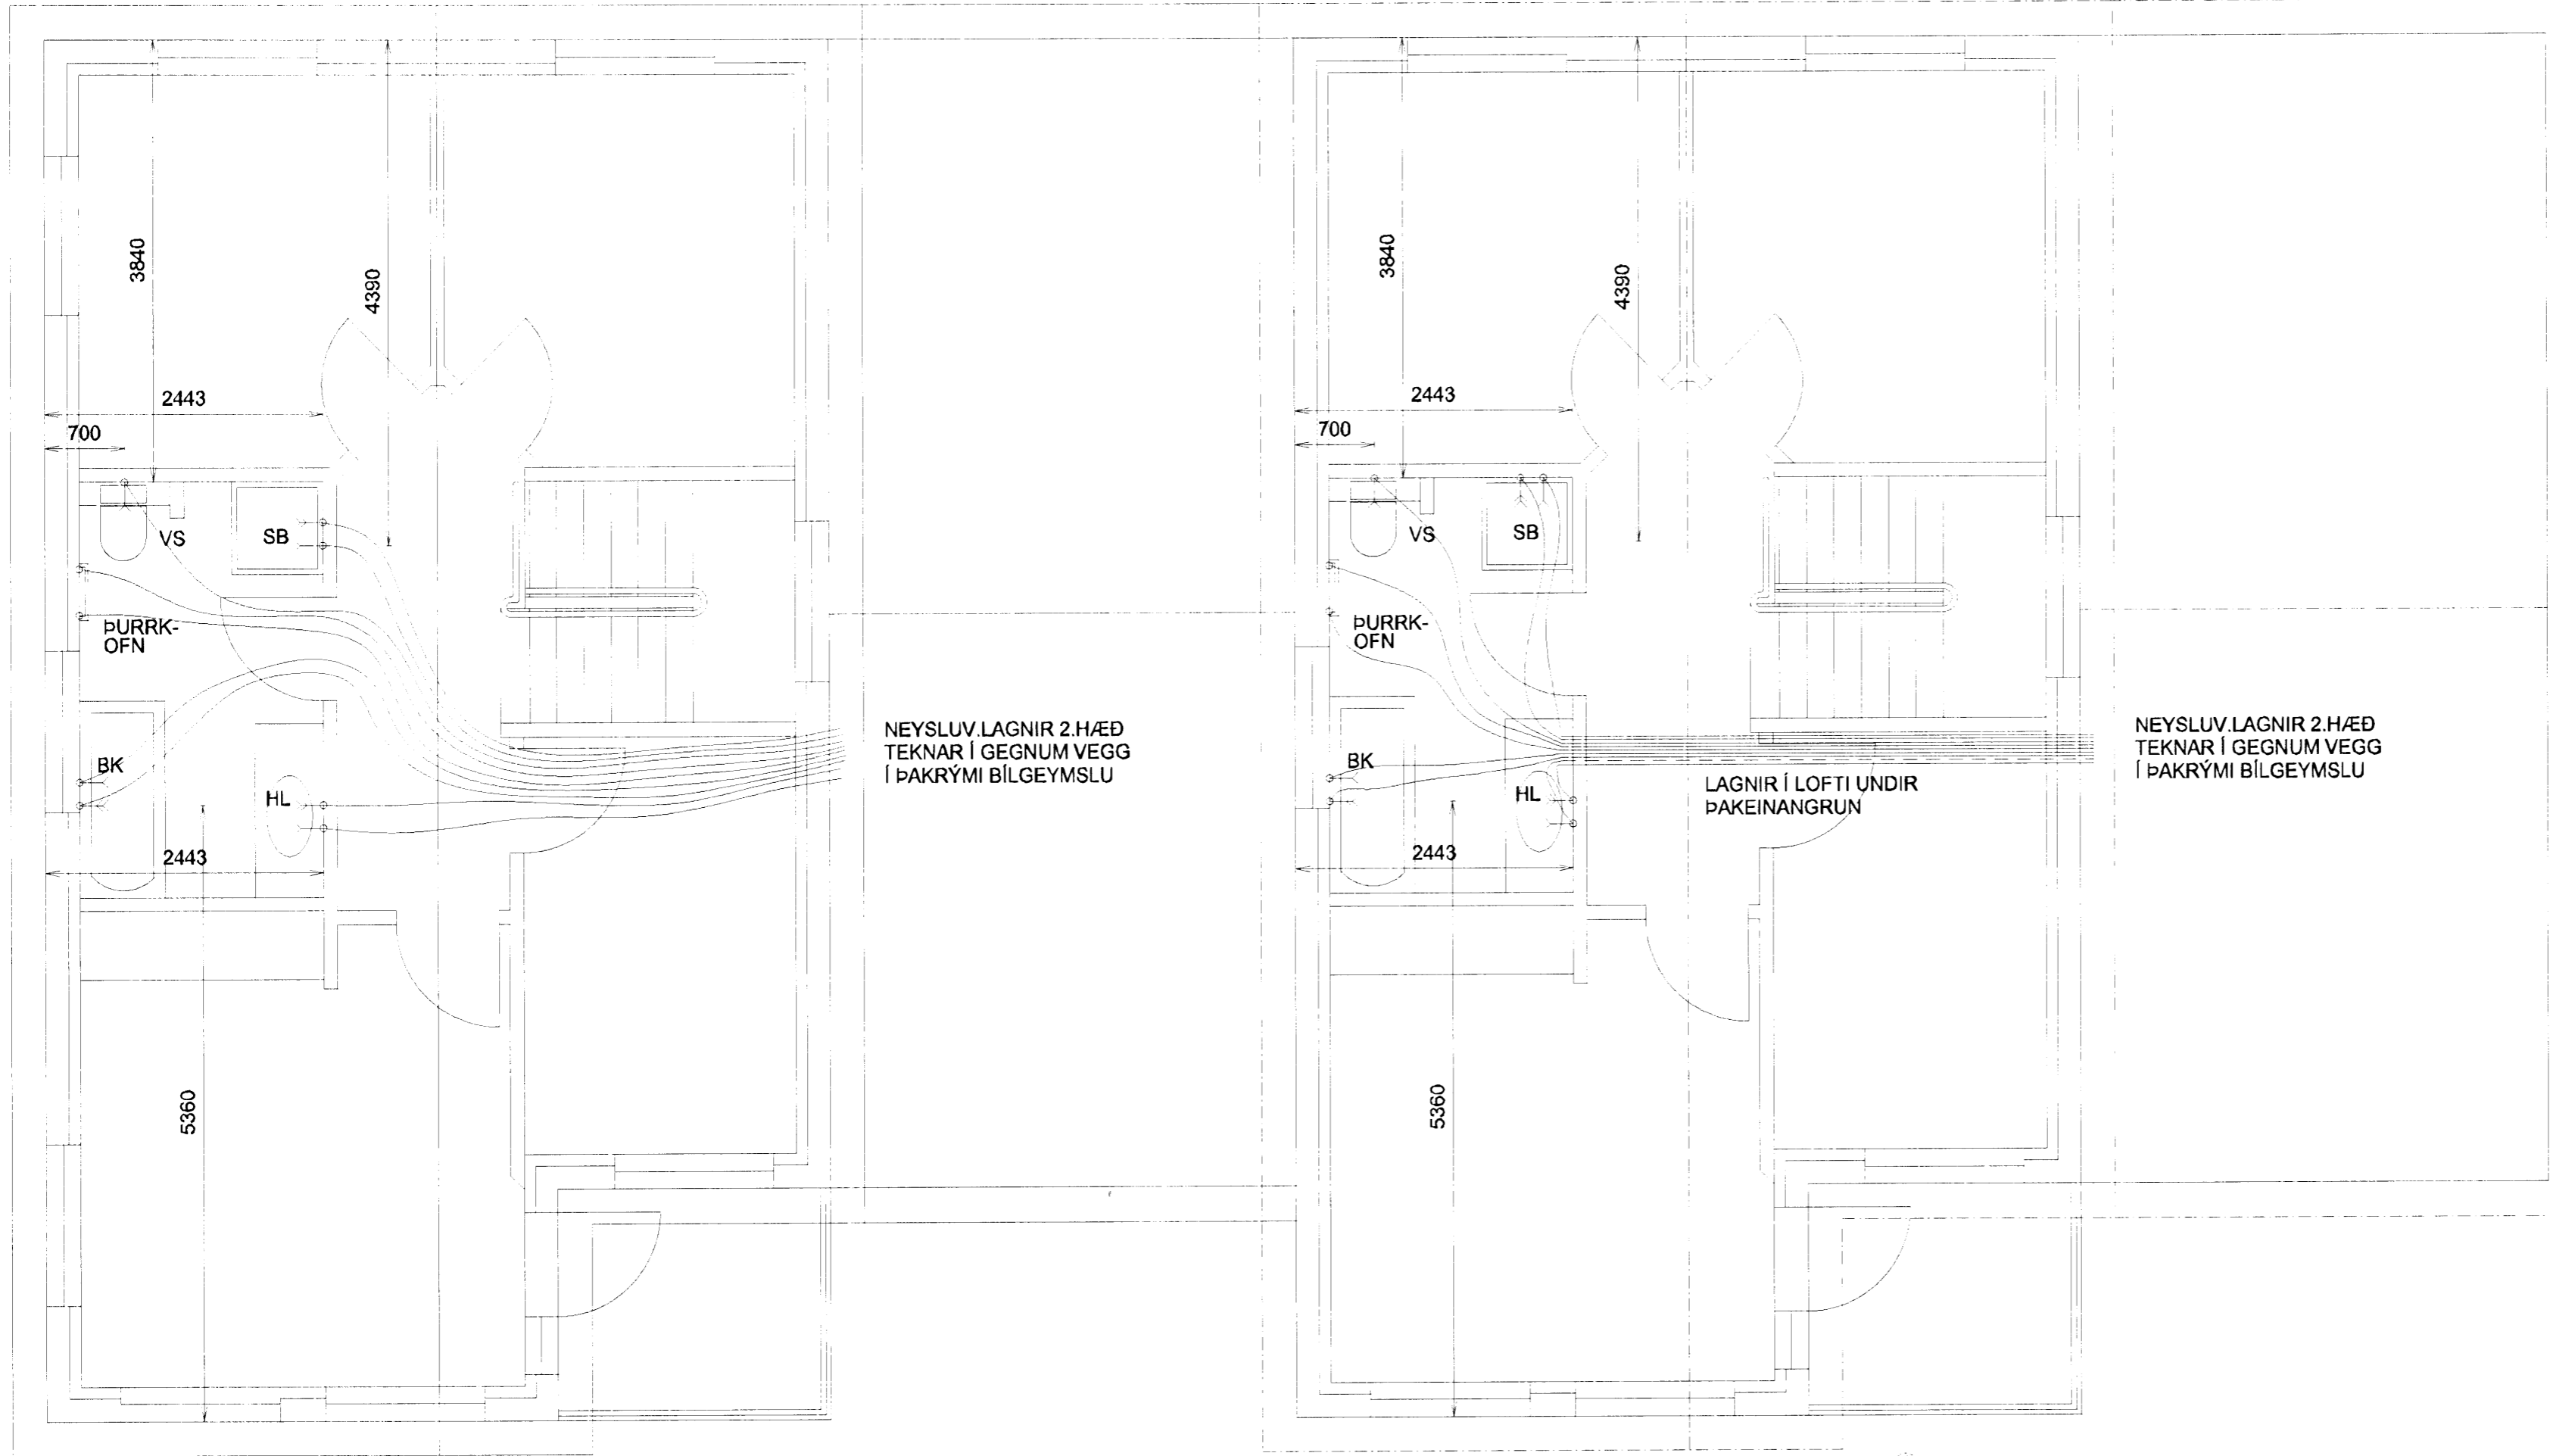

VATNS OG HITALAGNIR
 RÖR OG TENGIEFNI SKULU VERA VIÐURKEND AF LÖGGILTUM AÐILUM. FARA SKAL EFTIR FYRIRMÆLUM FRAMLEIÐANDA VARÐANDI NIÐURLÖGN, TENGINGAR OG MEDFERÐ EFNIS. ALLAR LAGNIR SKULU VERA MED SÚREFNISKÁPU. RÖR SKULU DREGIN Í PLASTBARKA. UNÐANSKILDAR ERU LAGNIR SEM NOTADAR ERU Í GÖLFHITALÖGN. PLASTLAGNIR SKULU ÞOLA ÞANN ÞRÝSTING SEM KRAFAST ER Í REGLUGERÐUM UM HEITAR OG KALDAR VATNSLAGNIR. RÖRIN SKULU VARIN FYRIR DAGSBIRTU (UV-GEISLUN) RÖR SKULU ÞOLA ALLT AÐ 90°C VATNSHITA OG VERA ÞRÝST ÍPRÓFUÐ EINS OG REGLUGERÐIR SEGJA TIL UM. UM NEYSLUVATNSLAGNIR ÚR PLASTI GILDA FYRIRMÆLI Á Rb. BLÖÐUM (53).001 OG ÍST 67. SAMA GILDIR UM PLASTLAGNIR Í HITAKERFI (OFNALAGNIR) SEU PLASTLAGNIR LAGÐAR Í PLÖTU Á FYLINGU SKAL STAÐSETJA ÞÆR UNDIR JÄRNaGRIND. SEU PLASTLAGNIR LAGÐAR Í BURÐARPLÖTUR SKAL STAÐSETJA PLASTLAGNIR OFAN Á JÄRNUM Í NEDRI BRUN PLÖTU. SEU PLASTLAGNIR LAGÐAR OFAN Á STEYPTA PLÖTU SKAL STEYPUHULA VERA 50-80mm OFAN Á GÖLFHITALÖGNUM. GÖLFHITALAGNIR ERU Ø20 x 2.0 PEPEX RÖR MED SÚREFNISKÁPU LAGÐAR MED 200mm MILLIBILI. NEMA ANNAD SÉ TEKIÐ FRAM (SÁ TEIKNINGU) GÖLFHITALAGNIR SKAL ÞRÝSTIPRÓFA Á SAMA HÁTT OG RÖR Í RÖR LAGNIR NEMA VIÐ 9 bar. ÞRÝSTING. ALLT LAGNAEFNI SKAL VOTTAD FRÁ RANNSÓKNASTOFNUN BYGGINGAÐNAÐARINS.

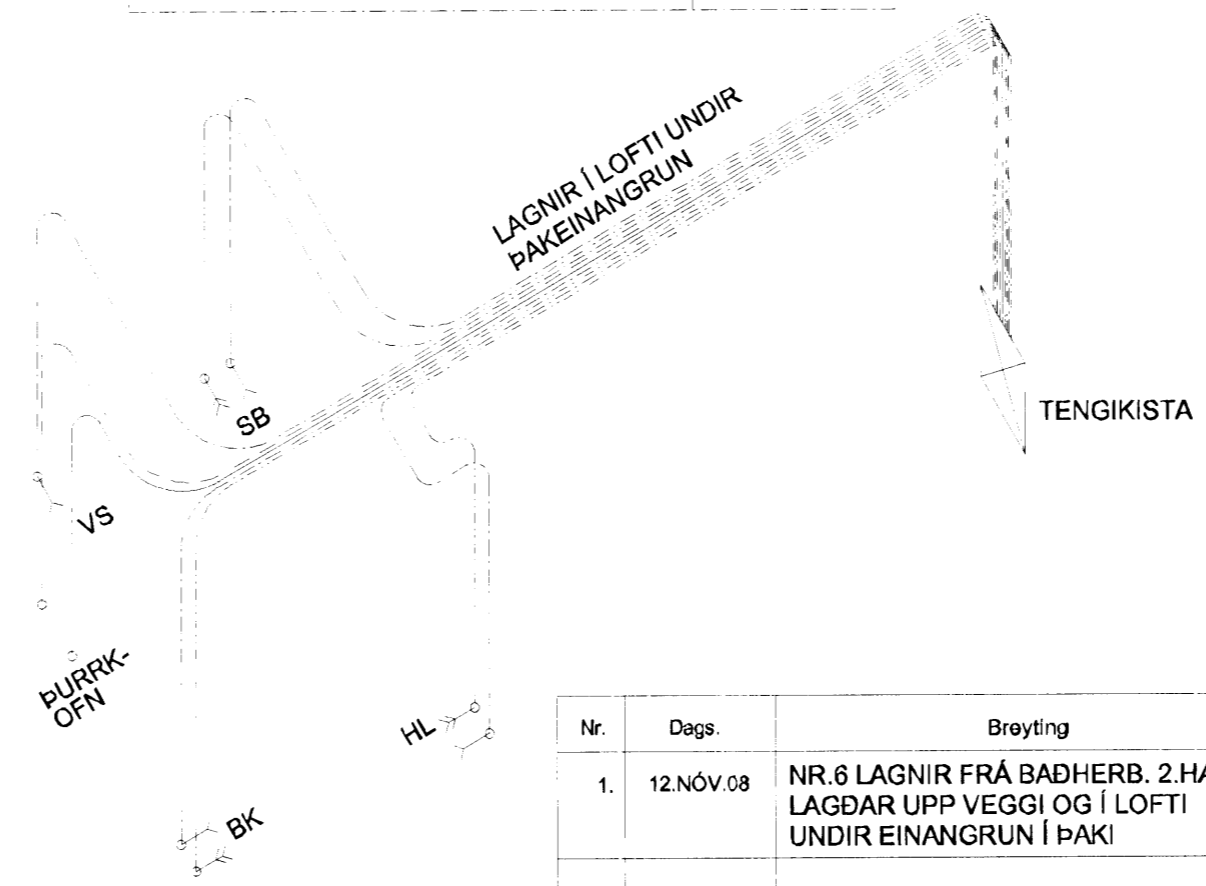

KVISTAVELLIR 8 OG 6 HAFNARFIRÐI
 NEYSLUVATNSLAGNIR 2.HÆÐ
 Mkv. 1:50
 Hannað E.V.
 Teiknað E.V.

Nr.	Dags.	Breyting	Af	Dags.	Blað	Nr.	Yfirfarir
1.	12.NÓV.08	NR.6 LAGNIR FRÁ BADHERB. 2.HÆÐ LAGÐAR UPP VEGGI OG Í LOFTI UNDIR EINANGRUN Í ÞAKI	EV	12.NÓV.2008	1 AF 1	KVISTAV2468NVL	Eyjólfur Valgarðsson

TR.aust s/f
 TÆKNIFRÆÐINGARNIR
 Eyjólfur Valgarðsson Kf:280857-4169
 Sigurður Grétarsson Sími: 471-2257