


GRUNNMYND 1:50

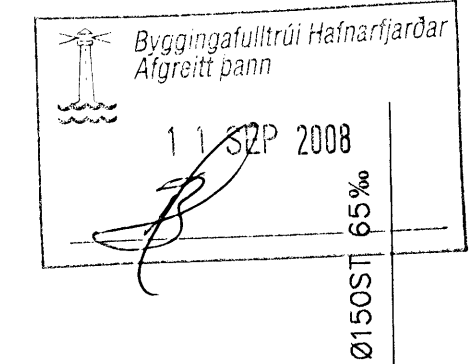


Skólpælubrunnur Ø1000-1200
1stk klóakdæla Qmin 50l/klst

kt:brunnur. fer
eftir valdri gerð

Tengist inná
lagnir til staðar

brunnur Ø600 st
til staðar. 23,15

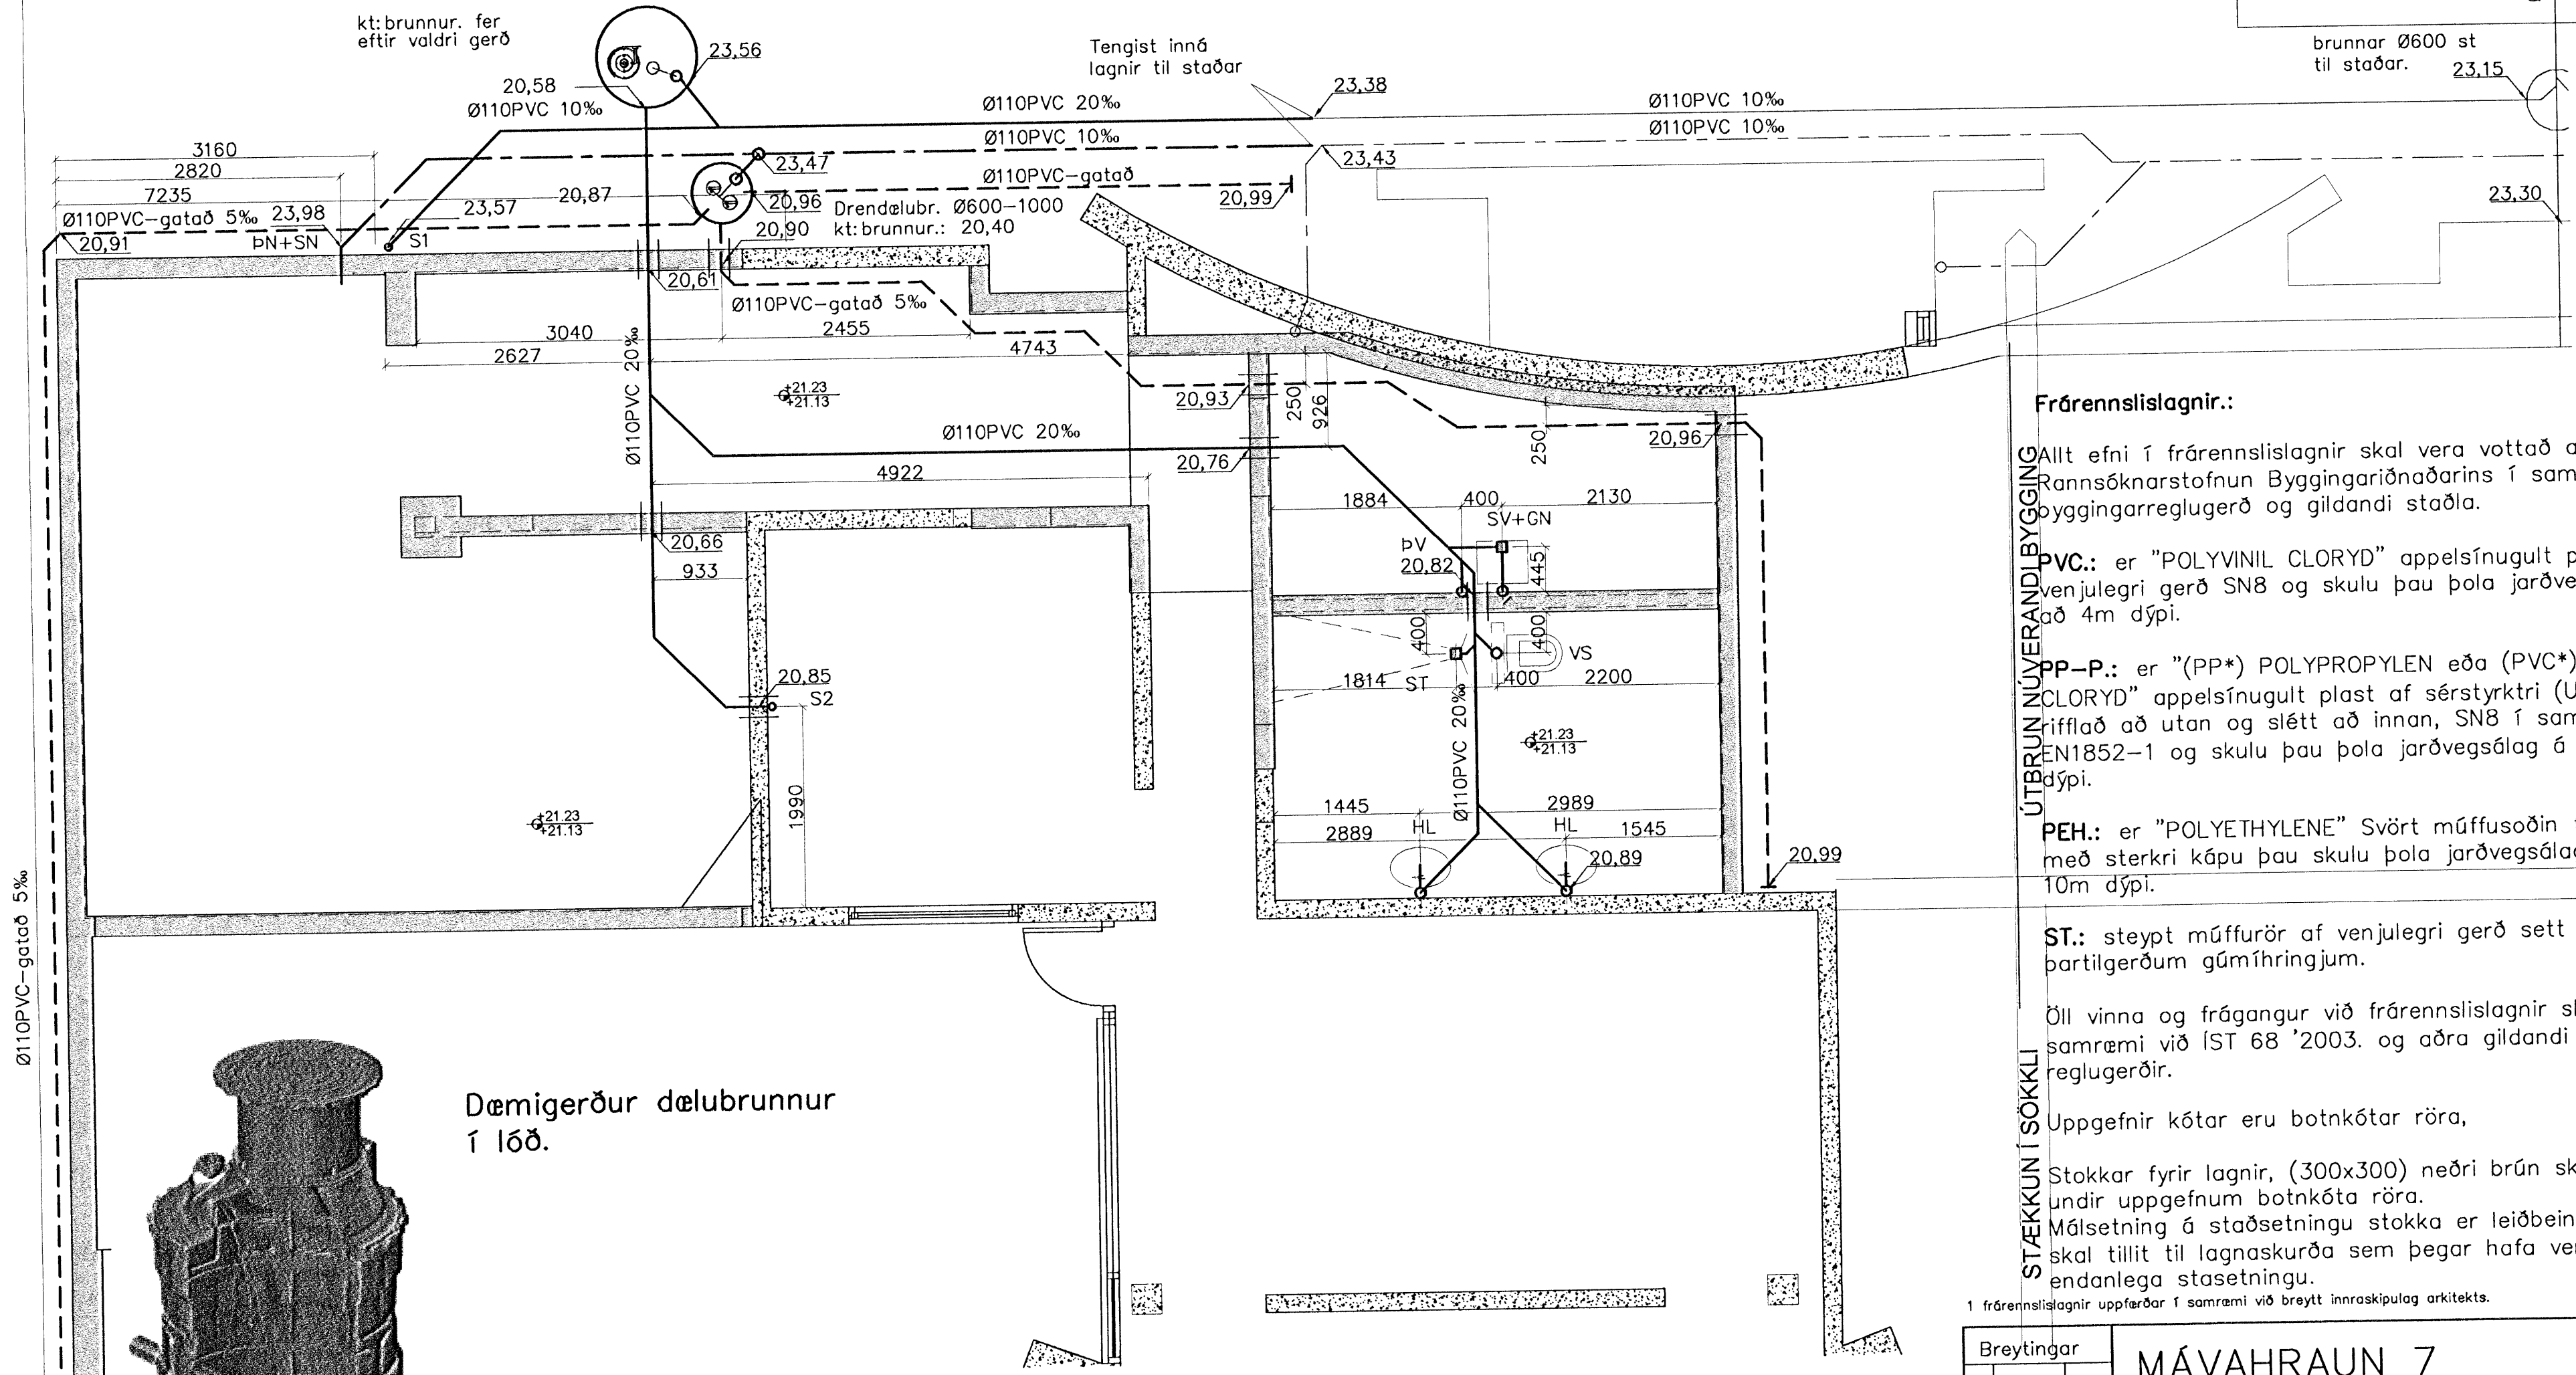

Frárennislagnir.:

Allt efni í frárennislagnir skal vera vottað af Rannsóknarstofnun Byggingariðnaðarins í samræmi við byggingarreglugerð og gildandi staðla.

PVC.: er "POLYVINIL CLORYD" appelsínugult plast af venjulegri gerð SN8 og skulu þau þola jarðvegsálag á allt að 4m dýpi.

PP-P.: er "(PP*) POLYPROPYLEN eða (PVC*)POLYVINIL CLORYD" appelsínugult plast af sérstyrktri (ULTRA) gerð/rifflað að utan og slétt að innan, SN8 í samræmi við EN1852-1 og skulu þau þola jarðvegsálag á allt að 10m dýpi.

PEH.: er "POLYETHYLENE" Svört múffusoðin frárennislör með sterkri kápu þau skulu þola jarðvegsálag á allt að 10m dýpi.

ST.: steipt múffurör af venjulegri gerð sett saman með bartilgerðum gúmrhringjum.


Öll vinna og frágangur við frárennislagnir skal vera í samræmi við ÍST 68 '2003. og aðra gildandi staðla og reglugerðir.

Uppgefnir kótar eru botnkótar röra,

Stokkar fyrir lagnir, (300x300) neðri brún skal vera 10cm undir uppgefnum botnkóta röra.

Málsetning á staðsetningu stokka er leiðbeinandi og taka skal tillit til lagnaskurða sem þegar hafa verið grafnir, við endanlega stasetningu.

1 frárennislagnir uppfærðar í samræmi við breytt innraskipulag arkitekts.

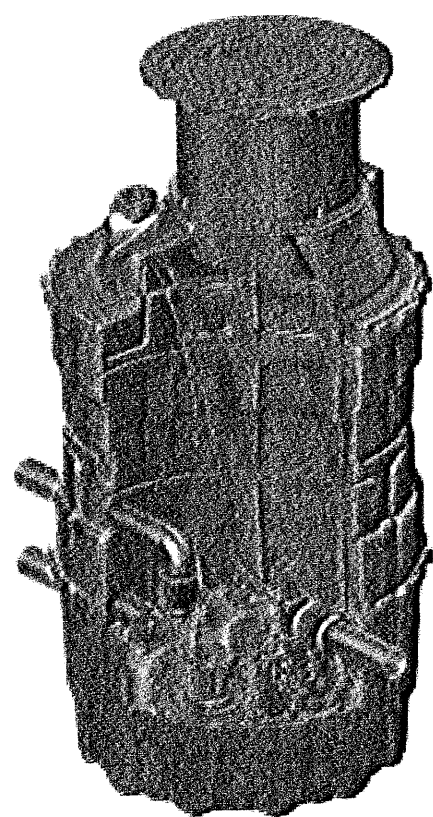

Dæmigerður dælubrunnur
í lóð.

- | | | | | |
|-----------|----------------------|-------------------|-------------------|-----------------------|
| ————— | Frárennsli plast | BK: Baðkar | SV: Skolvaskur | SN: Svalaniðurfall |
| ————— | Frárennsli steypa | ST: Steypibað | þS: þvagskál | GK: Gólfkóti |
| - - - - - | Regnvatn plast | GN: Gólfniðurfall | pV: þvottavél | SA: Auka fallstammi. |
| ————— | Regnvatn steypa | HL: Handlaug | VS: Vatnssalerni | S1: Fallstammi & nr. |
| - - - - - | Jarðvatnslögn plast | EV: Eldhúsvaskur | GN: Gólfniðurfall | BR: Brunnur |
| ————— | Jarðvatnslögn steypa | Up: Uppþvottavél | þN: þakniðurfall | NB: Niðurfallsbrunnur |
| ————— | Kaldavatnsheimað | | | HR: Hreinsistútur |

Breytingar			MÁVAHRAUN 7	HBS T BD S	
Nr.	Dags.	Nafn		M 1:60	Nr. PJ02
1	13.08.08	BD	Verkfræðistofa Þráinn & Benedikt Laugavegi 178, 105 Rvk. Sími: 553 1770, 568 7775, Fax: 568-7701 Netfang: verkfræðistofa@verkfræðistofa.is	Dags. Apríl 08 080149-3609	<i>Þráinn</i>
			Stökkun kjallara Lagnir í jörðu		