

**SKÝRINGAR :**

BURÐARVIÐIR NOTA SKAL STYRKLEIKAFLOKKAD  
TIMBUR Í FLOKKI K18 EÐA BETRA, Í ALLT BURÐARVIRKI  
ÚR TIMBRI.  
VEGGJAGRINDUR Í KVISTUM ERU ÚR 45x120.  
SPERRUR Í KVISTUM ERU ÚR 45x145.  
(EINANGRAÐ Í AFRÉTTIGRIND Í KVISTUM).  
ÞAKSPERRUR ERU ÚR 45x220.



VEGGSTOÐIR Í BERANDI INNVEGGJUM ERU 45x95

HAFA SKAL 10mm BIL MILLI BORÐAKLÆÐNINGAR Í  
KVISTUM VEGNA LOFTUNAR. SJÁ AÐ ÖÐRU LEYTI  
TEIKNINGAR ARKITEKTS VEGNA LOFTUNAR ÞAKS OG  
VEGGJA.


BURÐARVEGGIR KLÆÐAST 9mm VATNSLÍMDUM  
KROSSVIÐ. KROSSVIÐUR NEGLIST VIÐ ÖLL LAUSHOLT  
OG STOÐIR MEÐ 2½" GALV. C150 (EÐA SKOTSAUM  
K65) OG VIÐ LÁRÉTTAR REIMAR EFST OG NEÐST MEÐ  
2½" GALV. C100

**ÞAKKLÆÐNING :**

ÞAK HEILKLÆÐIST TIMBURBORÐUM 25x150. NEGLING ER 3 STK. SKOTNAGLAR 2½"  
GALV. MEÐ LÍMI (EÐA 3 STK. 3" ÁN LÍMS) Í HVERT BORÐ OG Í HVERJA SPERRU. EKKI  
MÁ SKEYTA MEIRA EN ÞRJÚ BORÐ Í ÞVERSNIÐI. OFAN Á BORÐAKLÆÐNINGU  
KEMUR ASFALTPAPPI (ÞAKPAPPI). HEFTA SKAL PAPPA VIÐ BORÐAKLÆÐNINGU  
ÞAR SEM PAPPALÖG SKARAST (SKÖRUN MINNST 10 CM) OG KOMI PLASTBORDI  
UNDIR HEFTI.  
EFSTA LAG ÞAKKLÆÐNINGAR ER BÁRUSTÁL (GALV. EÐA ALUZINK) SEM NEGLIST  
VIÐ BORÐAKLÆÐNINGU MEÐ HEITGALVANHÚÐUÐUM KAMBÞAKSAUM 4,2/65 MEÐ  
GÚMMIÞÉTTINGU. FYRSTA NAGLARÖÐ KEMUR EINS NÁLÆGT ÞAKBRÚN OG HÆGT  
ER, NÆSTA RÖÐ 20CM FRÁ ÞEIRRI FYRSTU, ÞRIÐJA RÖÐ ER 40CM ÞAÐAN Í FRÁ  
OG SíÐAN KOMA RAÐIR MEÐ 60CM MILLIBILI UPP AÐ KILI. Á 2M² SVÆÐI VIÐ  
ÚTHORN SKAL BIL MILLI ALLRA NAGLARAÐA VERA 20CM. KJÓLUR, FYRSTU 3  
NAGLARADIR NEÐAN FRÁ SEM OG SVÆÐI ALLT AÐ 1,5M FRÁ GAFLVEGGJUM  
NEGLIST Í AÐRA HVERJA HÁBÁRU; ANNARS STAÐAR SKAL NEGLT Í ÞRIÐJU HVERJA

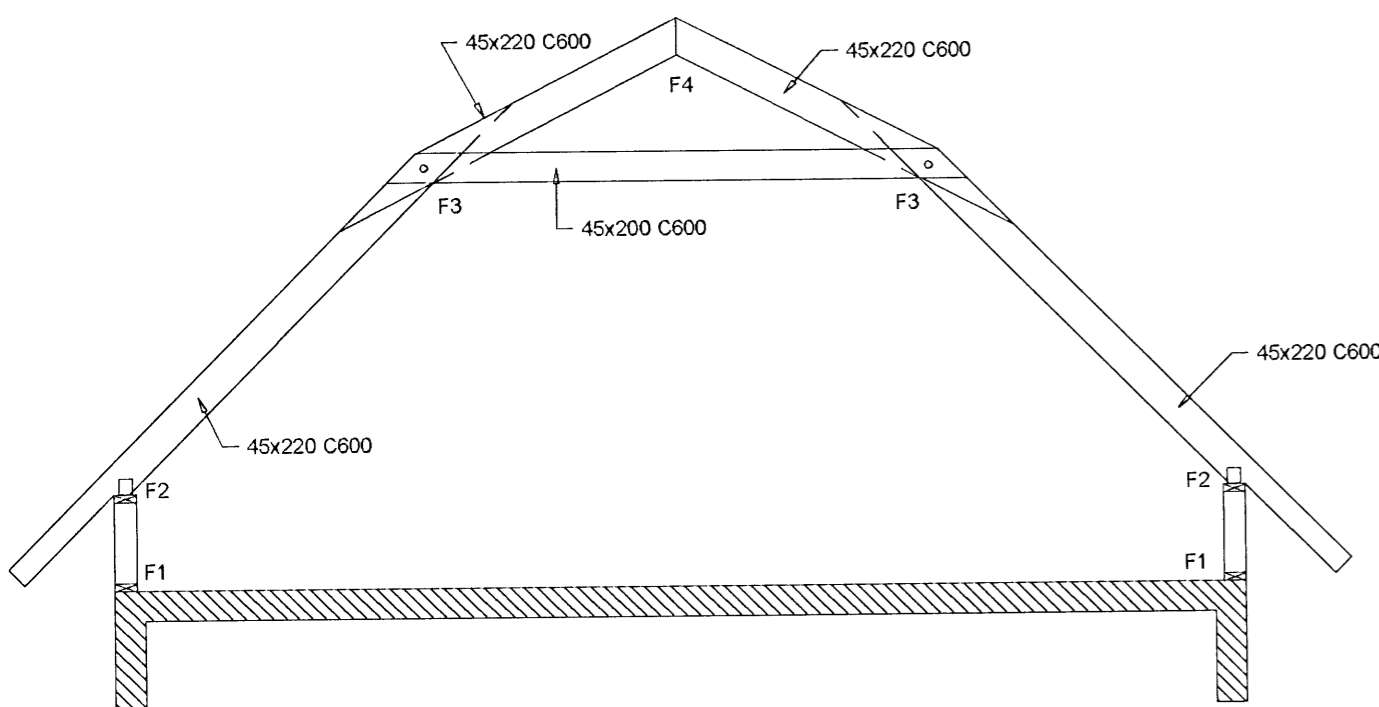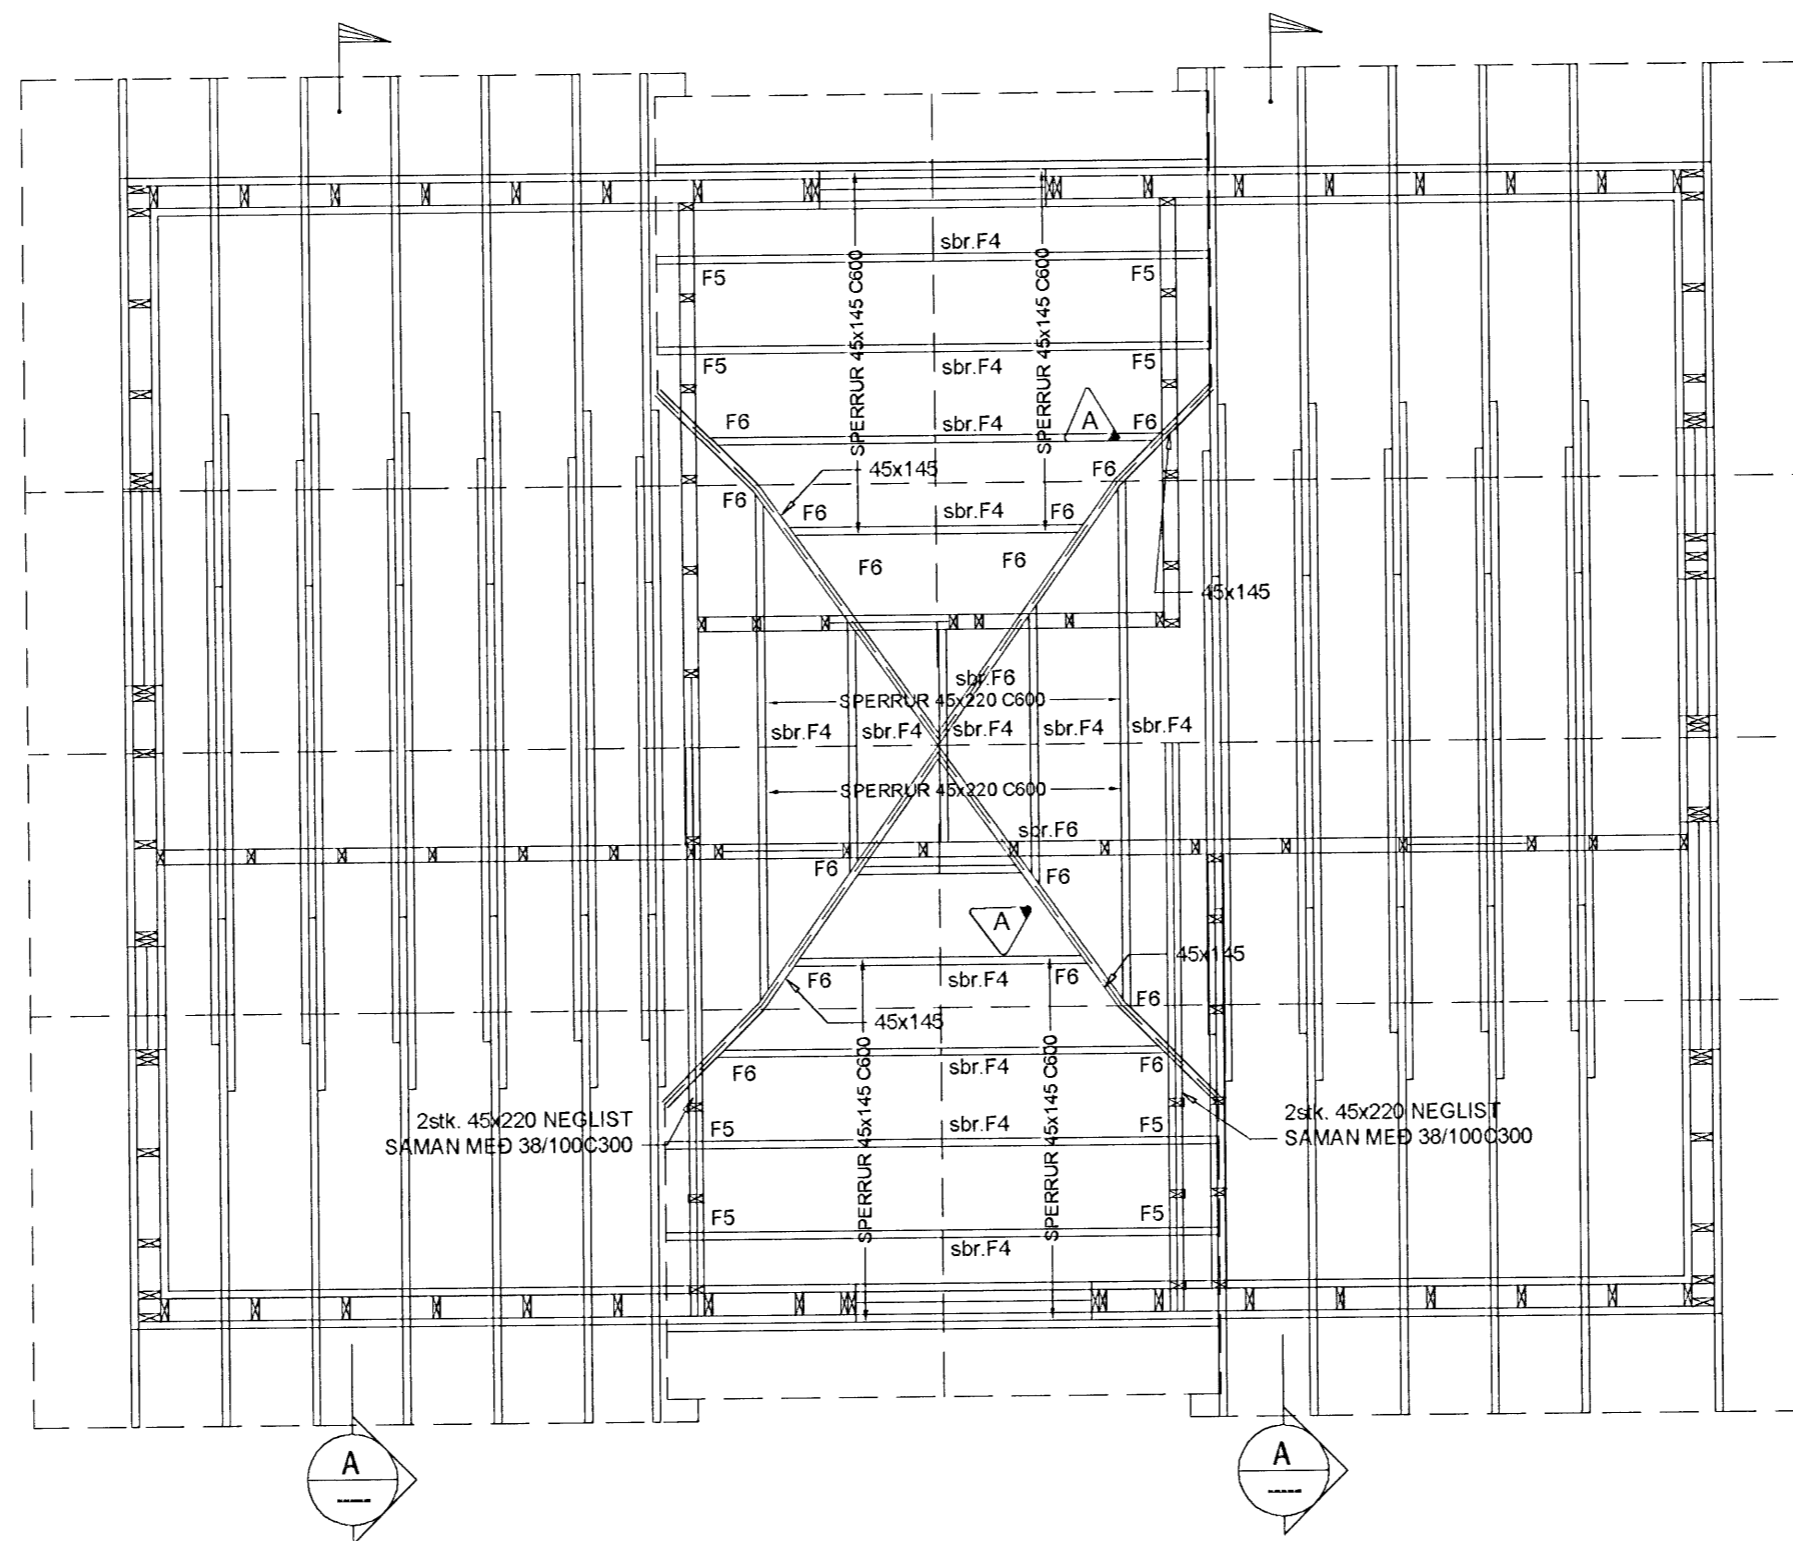

**A** MKV. 1:50

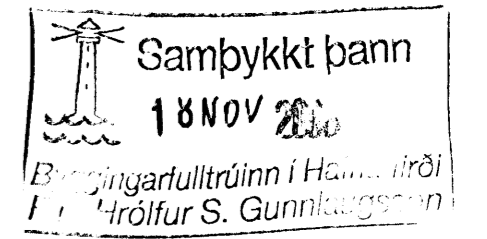

**DEILI ERU SÝND Á  
BLAÐI 2-1.2**

A	14.11.08	ÝMSAR BREITINGAR	H.Á
Verkfræðistofa Hauks Ásgeirssonar e.h.f. Dalvegur 18, 201 Kópavogur <b>VHÁ</b> Sími 534-8815 Farsími 897-8132 e-mail: haukur@vha.is Kennitala: 560600-3050			
Hannað H.Á.	Teiknað H.Á.	Samþykkt: Kennitala 301255-4629	<i>[Signature]</i>
<b>KALDAKINN 17</b> HAFNARFIRÐI BURÐARVIRKI ÞAKVIRKI GRUNNMYND, SNIÐ OG SKÝRINGARTEXTI			
Mkv. 1:50	Teikn. nr. <b>2-1.1</b>	Verk nr. <b>1119</b>	
Áritun samræmingarhönnuðar :			Útgáfa B Dags. NOV. 08