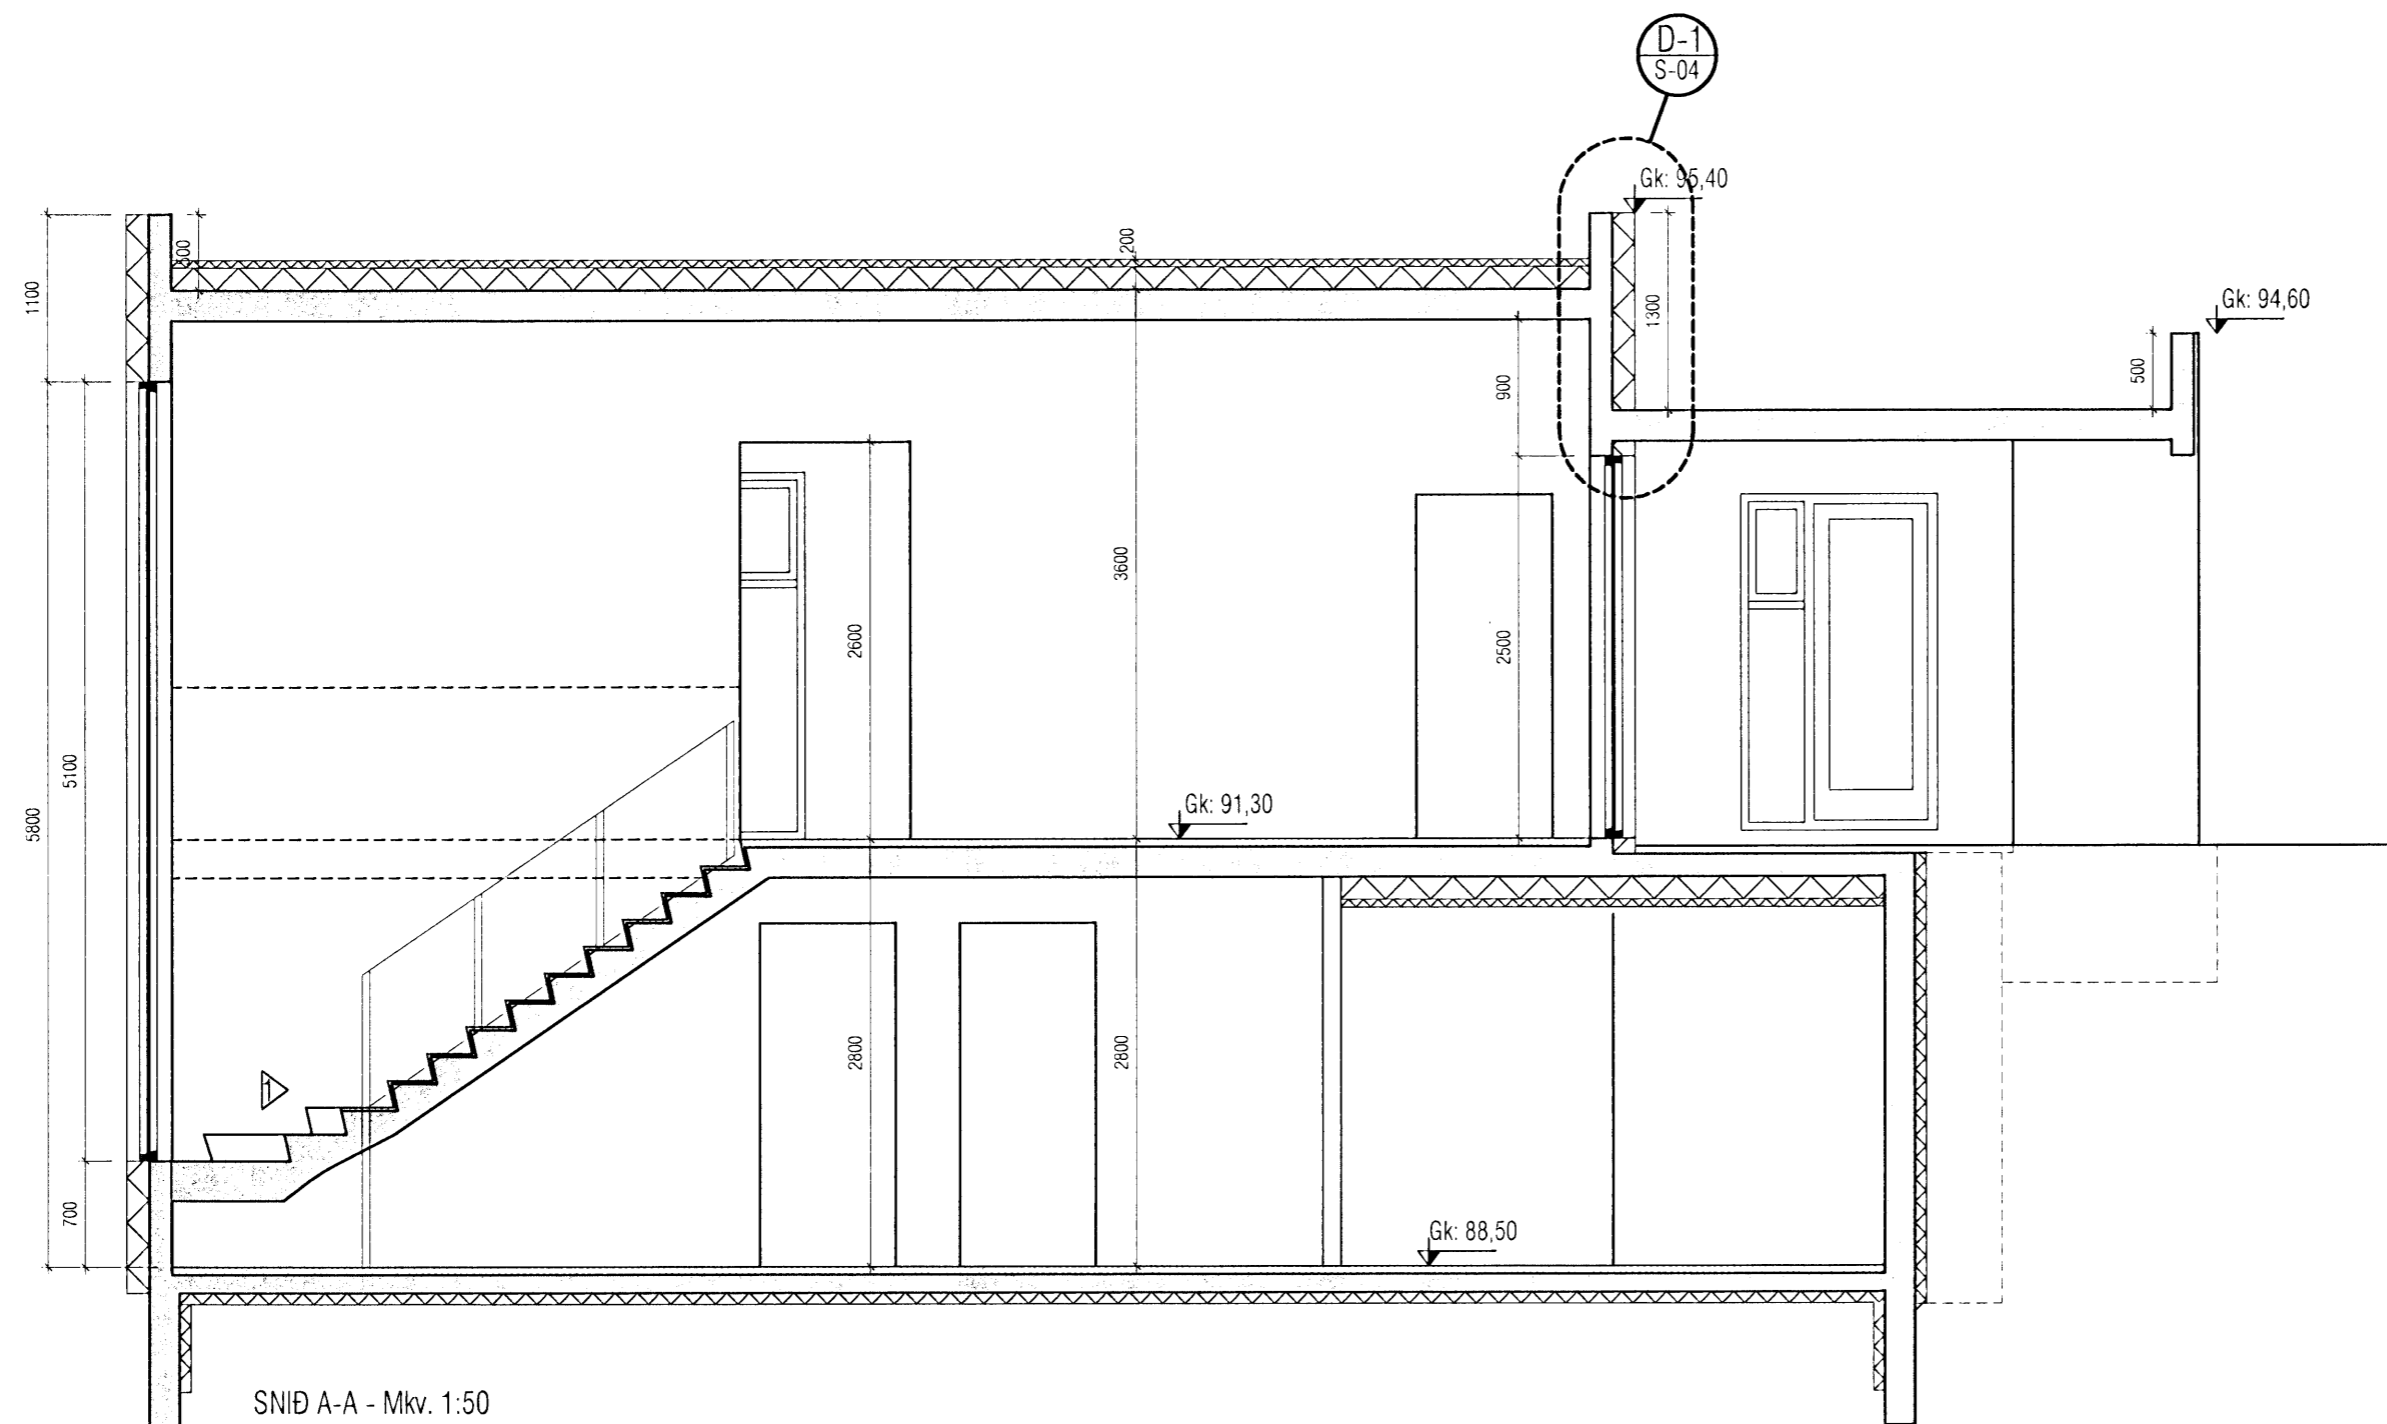

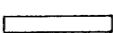
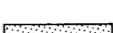



Samþykkt þann  
**03 NOV 2008**  
 Byggingarfulltrúinn í Hafnarfirði  
 F.h. Hrölfur S. Gunnlaugsson



SNID A-A - Mkv. 1:50

**SKÝRINGAR:**

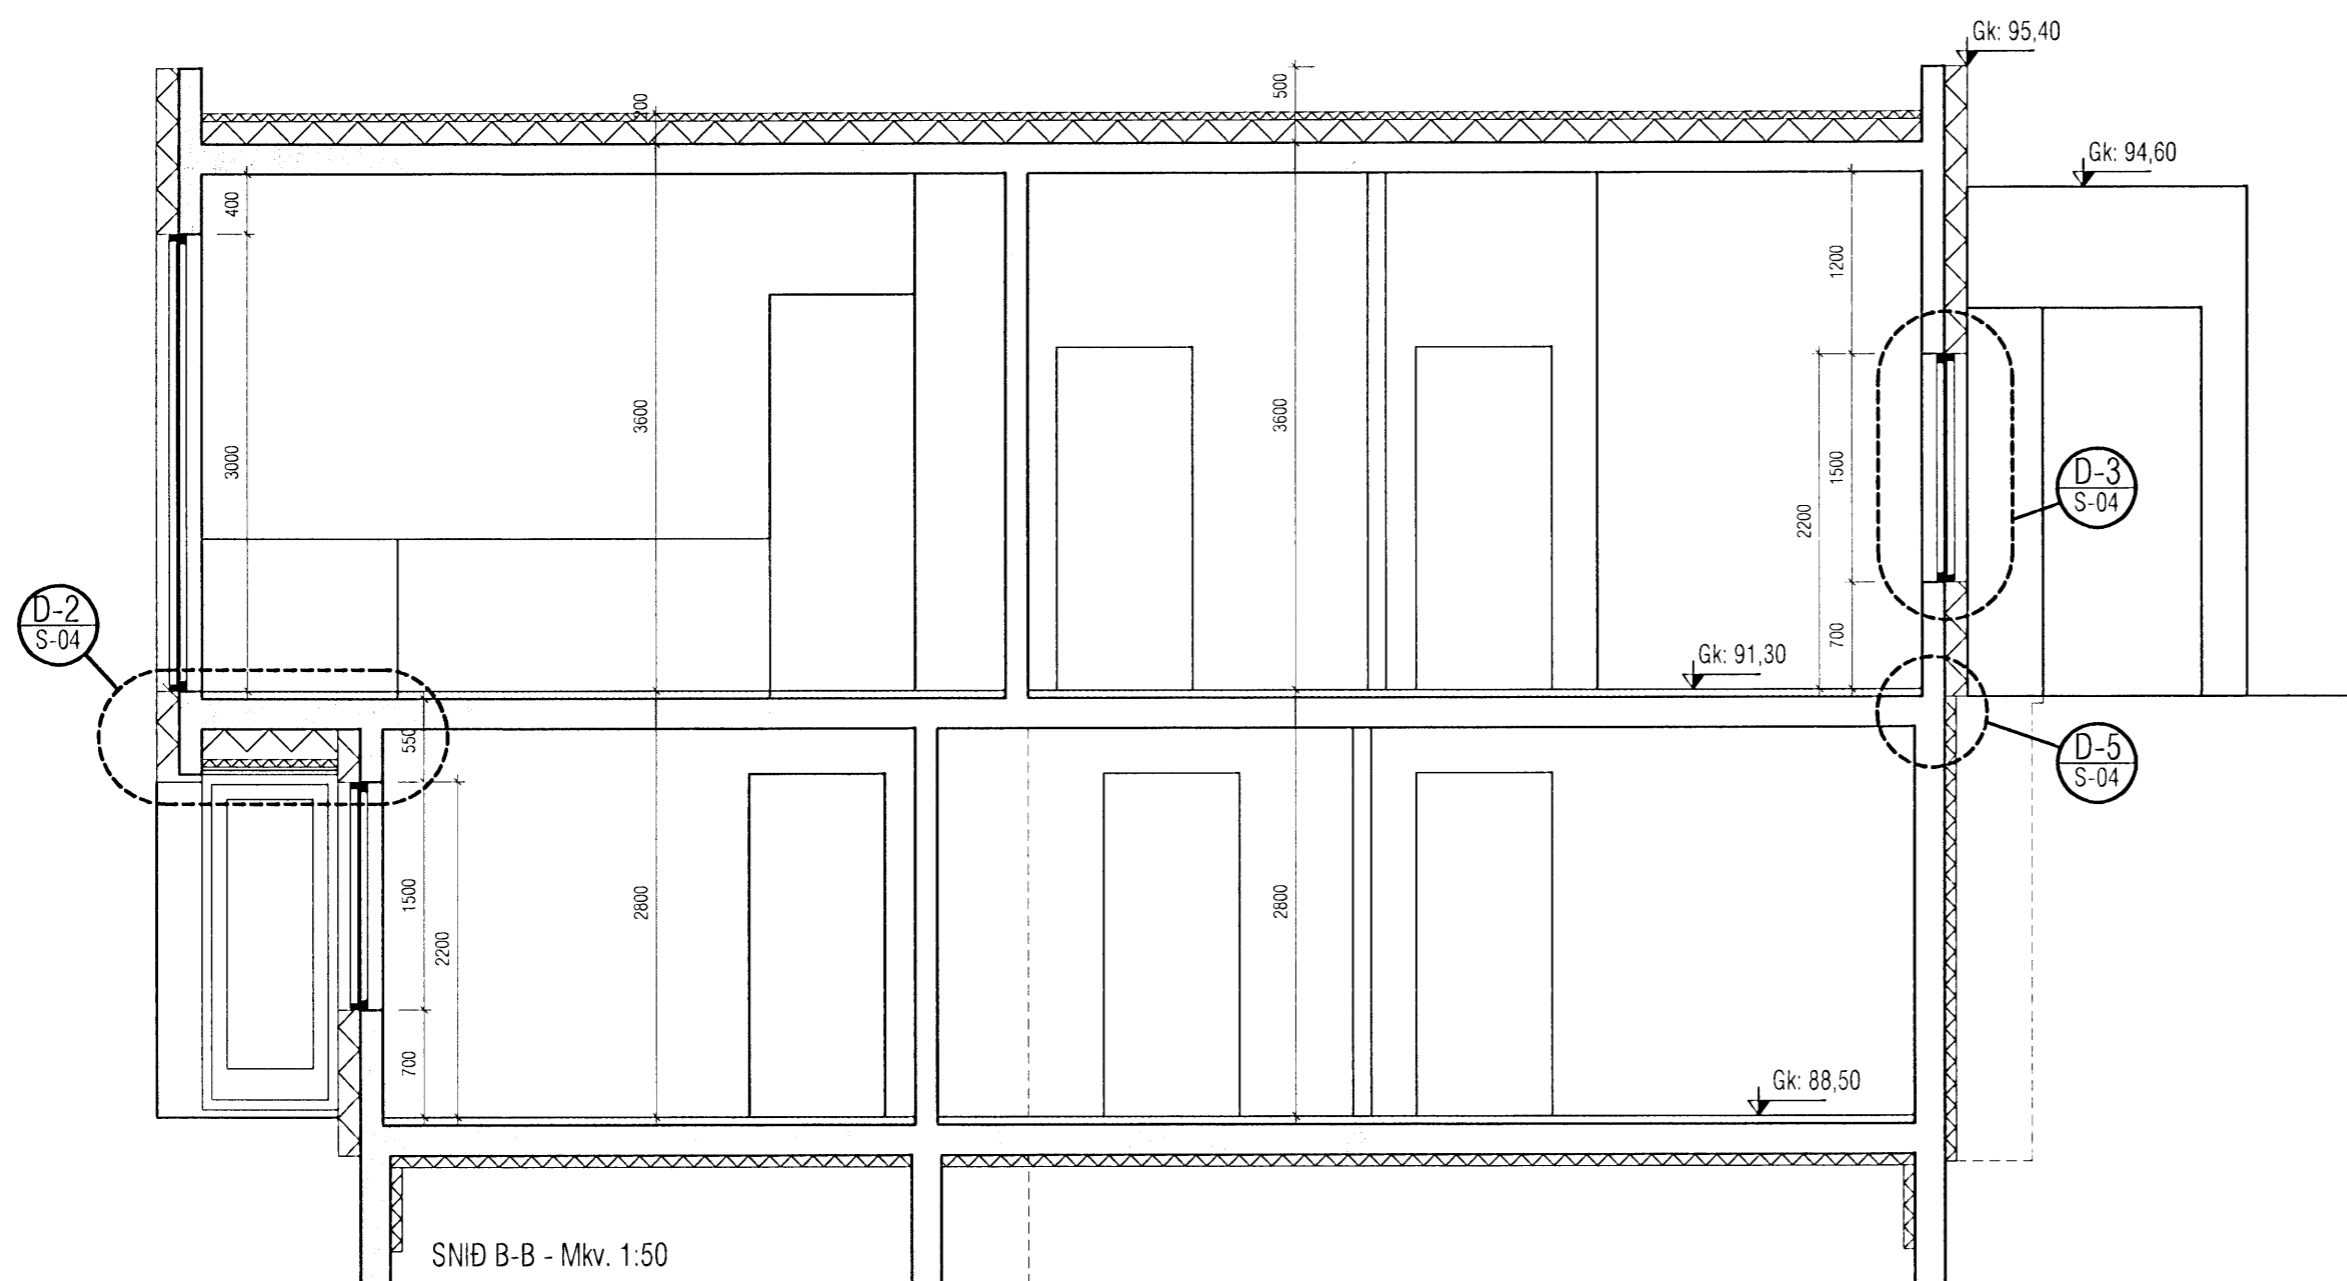-  Steyptur útvægur, einangraður með lofttræstri klæðningu í flokki 1.
-  Hefðbundinn innvegur t.d. 70 mm grind o/c 600 mm, klædd 2x13 mm gífsi eða 1x16 mm spónaplötum/einangrun.
-  Léttur veggur sem verður fyrir vatsáraun. Klæddur rakavörðu gífsi.



SNID B-B - Mkv. 1:50

Breyting 14.10.2008  
 Stigi breytist

<b>VEKTOR</b> - hönnun og ráðgjöf - Akralind 6, 201 Kópavogi.		Jón Hrafn Hlökkversson byggingarfræðingur Kt. 260662-6519 sími: 554-6650 fax: 554-6669.	<b>BREKKUÁS 13, HAFNARFJÖRÐUR</b> SNID A-A OG B-B	
Teikn. nr.	Tilvisun á teikningu	Br.	Dags.	Hannað
Samþykkt				JHH
				Teiknað
				ÁB/MA
Dagsetning	Verk nr.	Mælikvarði	Teikn. nr.	
30.08.07	A-07-02-14	1/50	S-03	