


Samþykkt þann
03 Nov 2008
 Byggingarfulltrúinn í Hafnarfjarði
 F.h. Hrólfur S. Gunnlaugsson

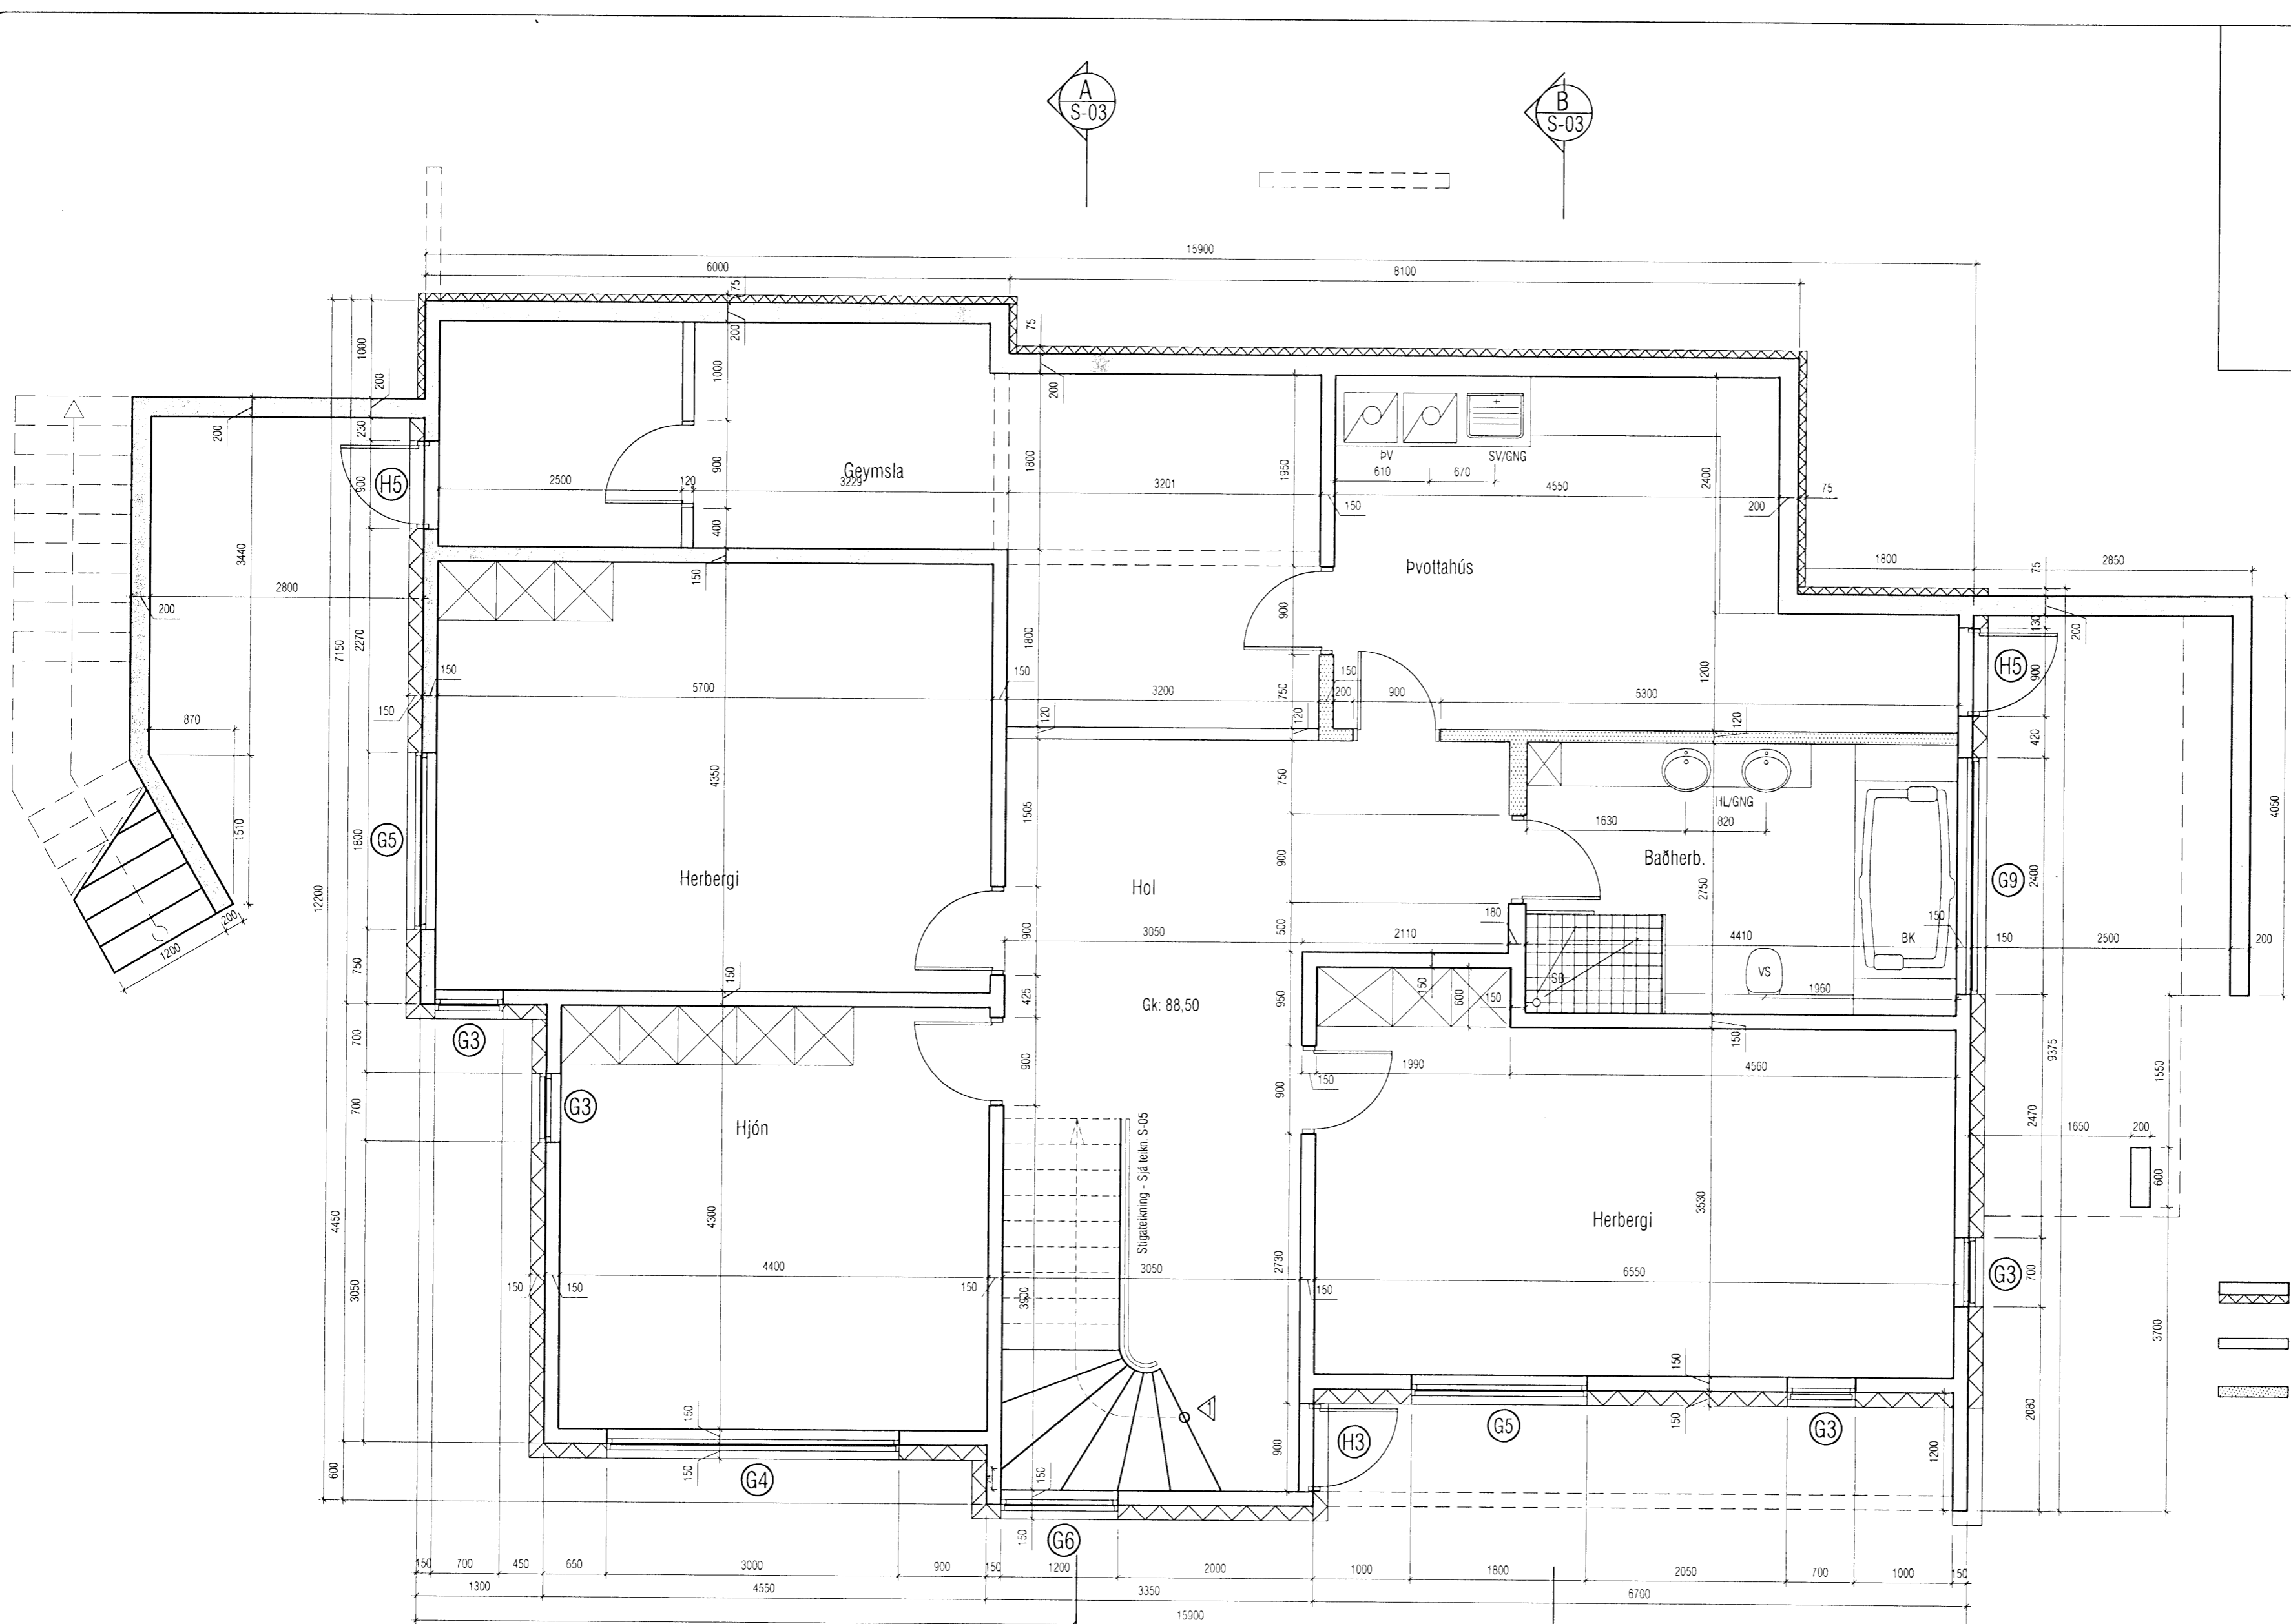

- SKÝRINGAR:**
- Steypur úrveggur, einangraður með loftræstri klæðningu í flokki 1.
 - Hefubundinn innveggur t.d. 70 mm grind c/c 600 mm, klædd 2x13 mm gífsi eða 1x16 mm spónplötum/einangrun.
 - Léttur veggur sem verður fyrir vatnsráraun. Klæddur rakavörðu gífsi.

Breyting 14.10.2008
 Stigi breytist

VEKTOR - hönnun og ráðgjöf - Akralind 6, 201 Kópavogi.		Jón Hrafn Hlökkverson byggingarfræðingur Kt. 200962-6519 sími: 554-6650 fax: 554-6669.	
Teikn. nr.	Tilvísun á teikningu	Br.	Dags.
Samþykkt			
BREKKUÁS 13, HAFNARFJÖRÐUR GRUNNMYND NEDRI HÆÐAR			
Hannað	JHH	Teiknað	ÁB/MA
Dagsetning	30.08.07	Verk nr.	A-07-02-14
		Mælikvæði	1/50
		Teikn. nr.	S-02