


Samþykkt þann
03 NOV 2008
 Byggingarfulltrúinn í Hafnarfirði
 F.h. Hrólfur S. Gunnlaugsson

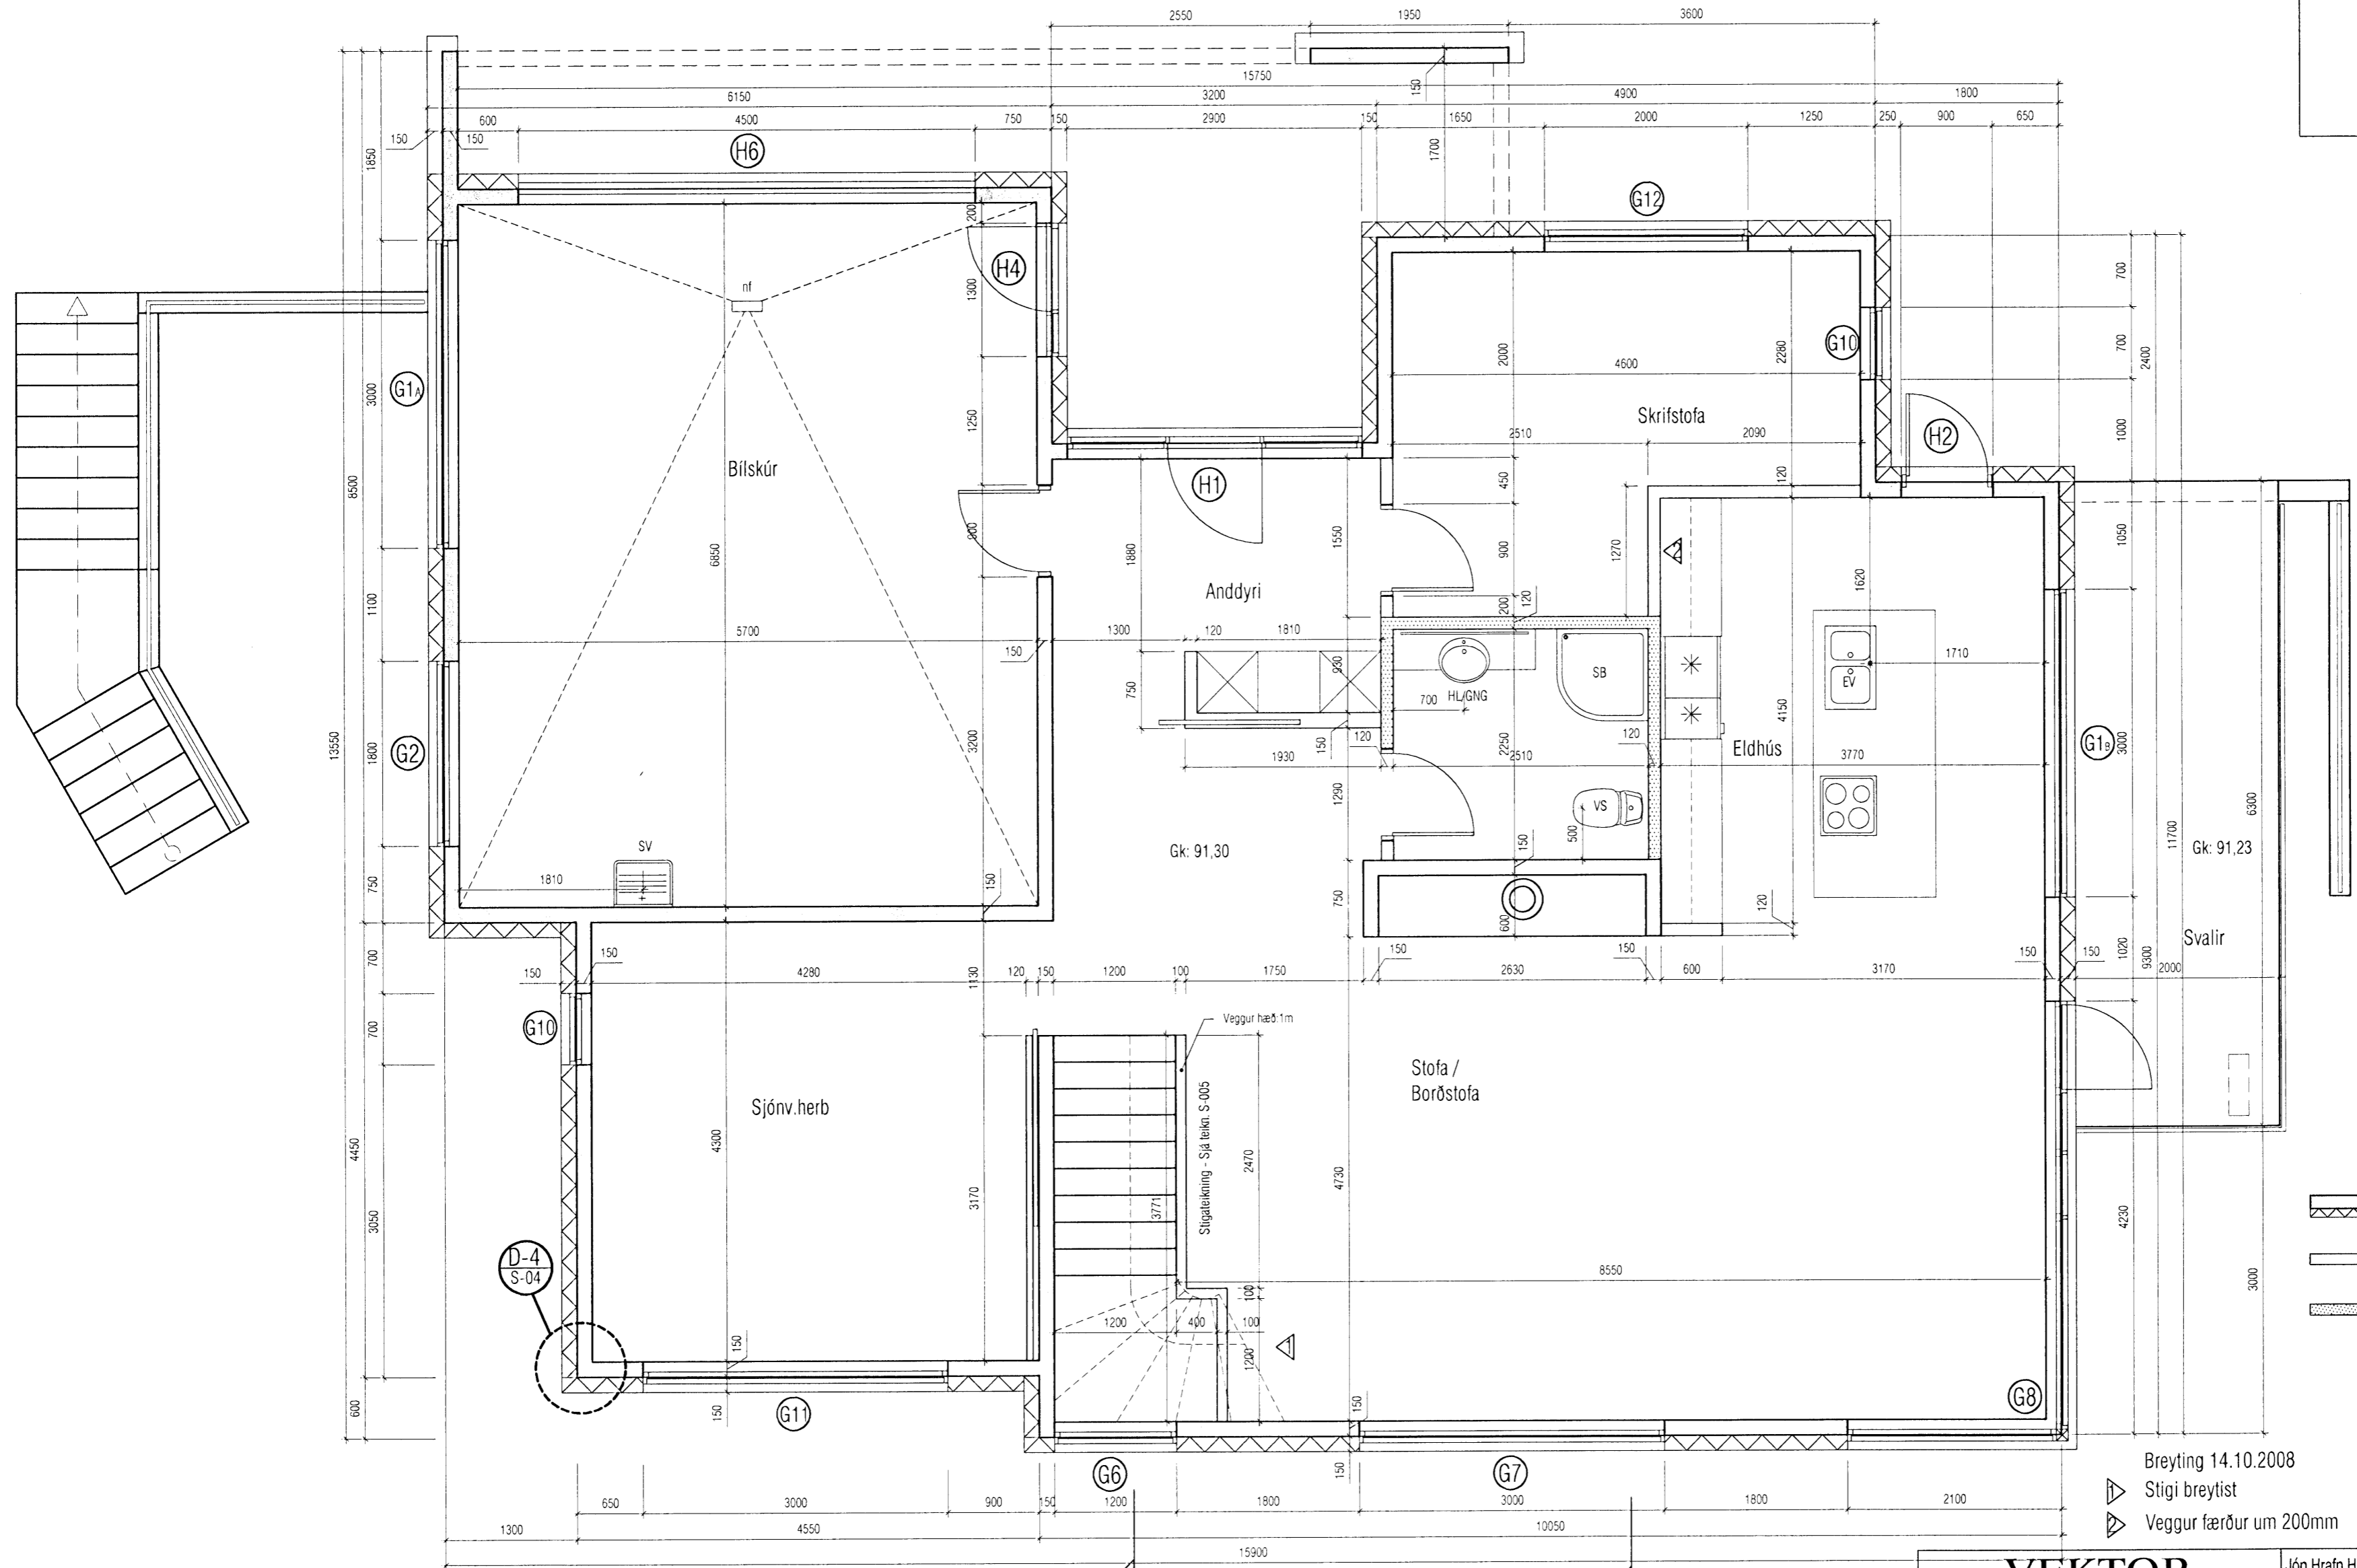

- SKÝRINGAR:**
- Steypur útvægur, einangraður með lofttræstri klæðningu í flokki 1.
 - Hefðbundinn innvegur t.d. 70 mm grind c/c 600 mm, klædd 2x13 mm gífsi eða 1x16 mm spónaplotum/einangrun.
 - Léttur veggur sem verður fyrir vatnsáran. Klæddur rakavörðu gífsi.

Breyting 14.10.2008
 ▽ Stigi breytist
 ▽ Veggur færður um 200mm

VEKTOR
 - hönnun og ráðgjöf -
 Akralind 6, 201 Kópavogi.

Jón Hrafn Hlööversson
 byggingarfræðingur
 Kt. 260962-6519
 sími: 554-6650 fax: 554-6669.

Teikn. nr. Tilvísun á teikningu
 Br. Dags.

Samþykkt

BREKKUÁS 13, HAFNARFJÖRDUR
 GRUNNMYND EFRI HÆÐAR

Hannað	JHH	Teiknað	ÁB/MA
Dagsetning	30.08.07	Verk nr.	A-07-02-14
Mælikvæði	1/50	Teikn. nr.	S-01