


FRÁGANGUR ÞAKKANTS OG GLUGGA VIÐ ÚTVEGG.

ATH. Allur viður utanhúss skal vera gagnvarinn.

Öll málsetning er í mm.

Breyting: dags. 26.09.06  
 Bílageymslan hefur stækkað um 510m<sup>2</sup>  
 Hæðarkótar hafa hækkað um 30 sm.

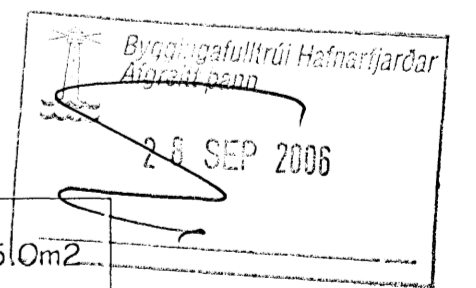

HEITI: Eimbýlishús við Kvistavellir 23, Hafnarfjörður

HEIFI: Sérteikning D2.

HANNAÐ: HÓMEIRA GHARAVI

ÞORGEIR ÞORGEIRSSON

DAGS: 26.09.06

MKV: 1:5

TEKN.NR.: V-8

VERKEFNI NR.: 0603220

SAMPYKKT:

KENNITALA: 240657-5469

BYGGINGAR OG SKIPULAGSHÖNNUN ehf. kt:501000-2050 vsk:77344

SUÐURLANDSBRAUT 10, 108 RVK. S:588-8890 arkitektar@internet.is