
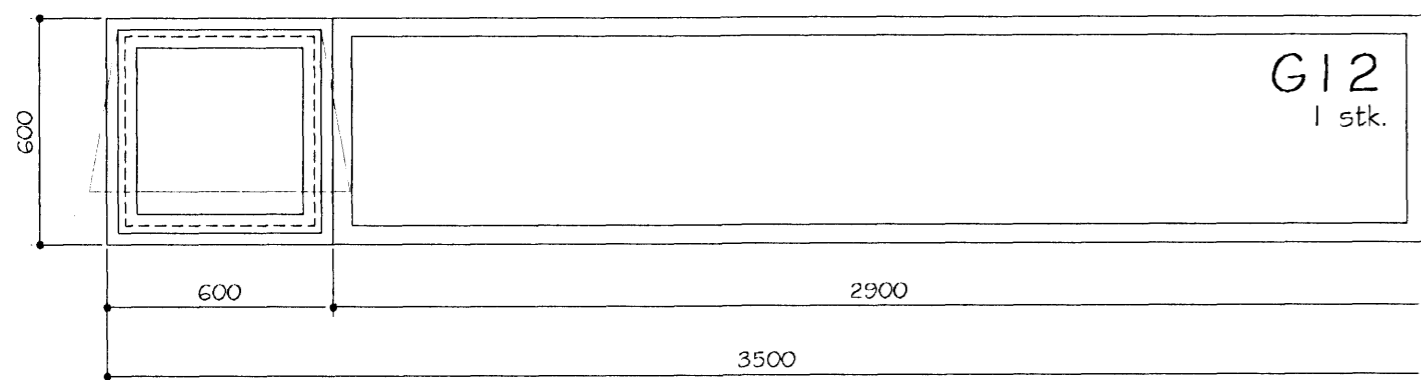
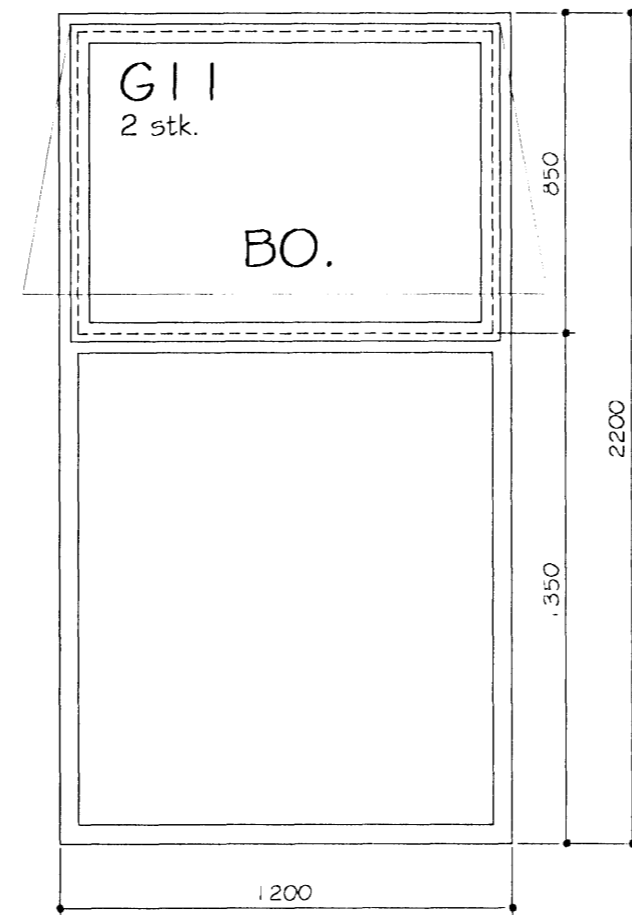


Oppnanlegur þakgluggi yfir baðherbergi.

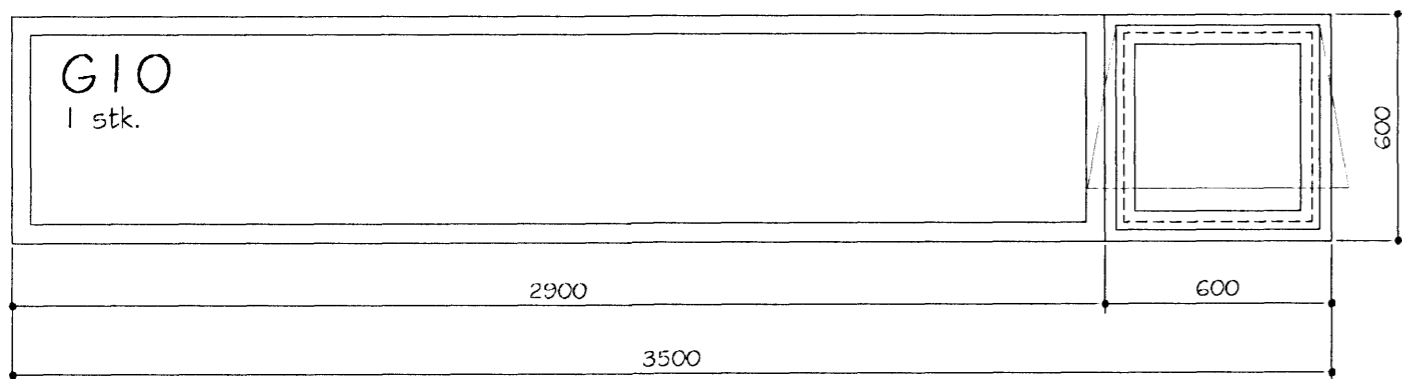

FRAMLEIÐSLULÝSING:

Allir karmar skulu vera úr gagnvarinni furu / harðvið eða sambærilegu efni.  
Allar útihurðir skulu vera úr gagnvarinni furu / harðvið eða sambærilegu efni.  
Öll oppnanleg fög skulu vera úr gagnvörðu oregon pine eða sambærilegu efni.

Innkeyrsluhurð fyrir bílageymslu er verksmíðjuframmeidd hurð.

Framleiðandi á gluggum og hurðum skal bera ábyrgð á að allar málsetningar séu staðfestar á staðnum áður en smíði hefst, einnig skal hann samræma fjölda á hurðum og gluggum við núgildandi aðaluppdrætti.

Gluggakarmar skulu uppfylla kröfu í byggingarreglugerð, varðandi svignun þ.e.a.s. 1/300 eða mest 8mm.

Allir byggingarhlutar sem framleiddir eru í verksmíðu eða verkstæði skulu bera vottun skv. gr. 120 í byggingarreglugerð.

Öll málsetning er í mm.

Fylgja skal leiðbeiningum á Rb-bláði ( Ísetning fyrir glugga ) á gluggum og hurðum í útveggi.

Breyting; dags. 26.09.06  
Bílageymslan hefur stækkað um 5,0m<sup>2</sup>  
Hæðarkótar hafa hækkað um 30 sm.

Byggingafulltrúi Hafnarfjarðar  
Afgreitt gott  
26.09.2006

HEITI: Einbýlishús við Kvistavellir 23, Hafnarfjörður

HEITI: Gluggar.

HANNAÐ: HÓMEIRA GHARAVI

ÞORGEIR ÞORGEIRSSON

DAGS: 26.09.06 MKV-I:20

TEIKN.NR.: V-6

VERKEF.NS.NR.: 0603220

SAHMPYKKT:

KENNITALA: 240657-5469

BYGGINGAR OG SKIPULAGSHÖNNUN ehf. kt:501000-2050 vsk:77344  
SUÐURLANDSBRÁUT 10, 108 RVK. S:588-8890 arkitektar@internet.is