

FRAMLEIÐSLULÝSING:

Allir karmar skulu vera úr gagnvarinni furu / harðvið eða sambærilegu efni.
 Allar útihurðir skulu vera úr gagnvarinni furu / harðvið eða sambærilegu efni.
 Öll oppnanleg fög skulu vera úr gagnvörðu oregon pine eða sambærilegu efni.

Innkeyrsluhurð fyrir bílageymslu er verksmíðjuframmeidd hurð.

Framleiðandi á gluggum og hurðum skal bera ábyrgð á að allar málsetningar séu staðfestar á staðnum áður en smíði hefst, einnig skal hann samræma fjölda á hurðum og gluggum við núgildandi aðaluppdrætti.


Gluggakarmar skulu uppfylla kröfu í byggingarreglugerð, varðandi svignun þ.e.a.s. 1/300 eða mest 8mm.

Allir byggingarhlutar sem framleiddir eru í verksmíðju eða verkstæði skulu bera vottun skv. gr. 120 í byggingarreglugerð.

Öll málsetning er í mm.

Fylgja skal leiðbeiningum á Rb-blaði (Ísetning fyrir glugga) á gluggum og hurðum í útveggi.

Breyting; dags. 26.09.06
 Bílageymslan hefur stækkað um 5.0m²
 Hæðarkótar hafa hækkað um 30 sm.

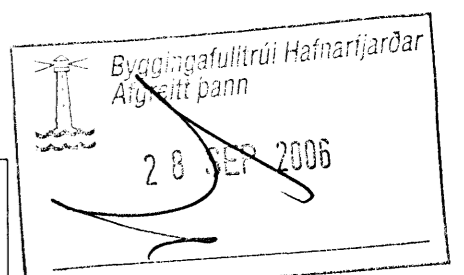

HEITI: Einbýlishús við Kvistavellir 23, Hafnarfjörður

HEITI: Gluggar.

HANNAÐ: HÓMEIRA GHARAVI

ÞORGEIR ÞORGEIRSSON

DAGS: 26.09.06 MKV-I:20

FEIKN.NR.:V-5

VERKFRÆÐIS NR.:0603220

SIAMÞYKKI:

KENNITALA:240657-5469

BYGGINGAR OG SKIPULAGSHÖNNUN ehf. kt:501000-2050 vsk:77344
 SUDURLANDSBRAUT 10, 108 RVK. S:588-8890 arkitektur@internet.is