


Vestur

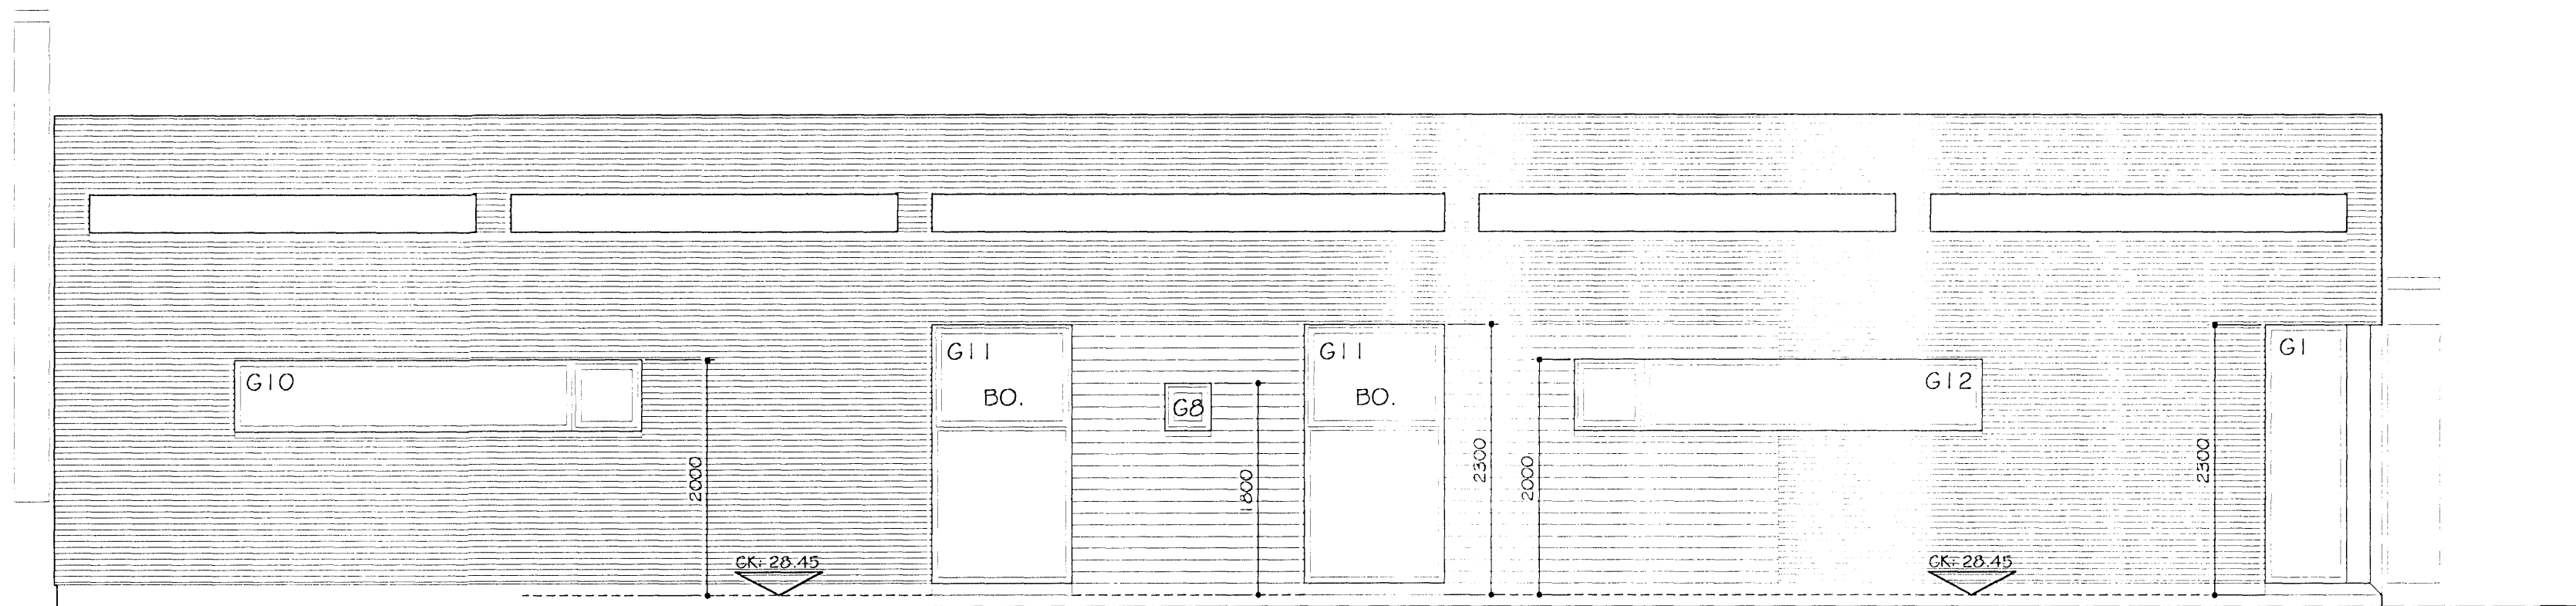

Austur

Fylgja skal leiðbeiningum á Rb-bláði ( Ísetning fyrir glugga )  
á gluggum og hurðum í útveggi.

Byggingarráði Hafnarfjarðar  
Aigreitt Hann  
26 SEP 2006

Breyting; dags. 26.09.06  
Bilageymslan hefur stækkað um 5.0m<sup>2</sup>  
Hæðarkótar hafa hækkað um 30 sm.

HEITI: Einbýlishús við Kvistavellir 23, Hafnarfjörður

HEITI: Útlit, austur og vestur.

HANNAÐ: HÓMEIRA GHARAVI

ÞORGEIR ÞORGEIRSSON

DAGS: 26.09.06 MKV: 1:50

TEIKNR.: V-4

VERKEFNS NR.: 0603220

SAMBÝKKT:

KENNITALA: 240657-5469

BYGGINGAR OG SKIPULAGSHÖNNUN ehf. kt:501000-2050 vsk:77344  
SUÐURLANDSBRÁUT 10, 108 RVK. S:588-8890 arkitektar@internet.is