

Snelðing A-A

BYGGINGARLÝSING:

Allir eftirtaldar byggingarhlutar skulu uppfylla viðeigandi kröfur í byggingarreglugerð og reglugerð um eldvarnir. Allir byggingarhlutar sem framleiddir eru í verksmiðju eða verkstæði skulu bera vottun skv. gr. 120 í byggingarreglugerð.

Húsið er 246,6 m² einbýlishús á 1 hæð með innbyggðri bílageymslu. Húsið er úr einangrunarkubbum og klætt að utan.

Bakið er einhalla þak úr hefðbundn. sperrum sem klæddar eru með 25mm tréklæðningu og Isala Mestertekk þakpappa í flokk T.af viðurkenndri gerð, þakhallinn er 4°. Þakið er einangrað með 200mm þakull / Steinull með áfstum vindpappa. U-gildi þaks skal vera minnst 0,2.

Útveggir eru úr járnþrentri steinsteypu (einangrunarkubbum) og klæddir með báraðri málmklaðningu og skulu uppfylla kröfur um eldvarnir. Afmörkuð svæði eru klædd með setrusvið. Einangrunargildi útveggja (U-gildi) skal vera minnst 0,4.

Undirstöður eru úr járnþrentri steinsteypu og einangraðir að innan með 100mm einangrunaplasti. Sá hluti undirstaðna / útveggja sem kemur að jarðveg skal verjast ágangi vatns með efni af viðurkendri gerð Aðalgólf í ibúð og bílageymslu er úr steinsteypu ásamt 70mm ilögnum fyrir gólfhitu. Í baði, og þvottahúsi skulu vera gólfniðurföll og skal yfirborð þeirra vera vatnshétt skv. 80.4-90gr. í byggingarreglugerð. Í bílageymslu skal vera gólfniðurfall. Undir neðsta gólfí skal vera rakavarnarlög og 75mm plasteinangrun.

Allir gluggar skulu vera úr gagnvarði furu/harðvið. Allar hurðir skulu vera úr gagnvarði furu/harðvið og öll oppnanleg fög skulu vera oregon pine. Allt gler skal vera tvöfalt k-gler skv. 180,3 gr. í byggingarreglugerð. Innkeyrsluhurð í bílageymslu verður verksmiðjuframleidd hurð.


Frárennslí hitaveití skal fara í regnvatnslögn og hámarks hitastig þess 20°C. Húsið verður hitað með gólfhitu.

Allir berandi byggingarhlutar skulu vera a.m.k. RE160 eða RE190 skv. 103.gr. nema annað sé tekið fram á teikningum. Allir veggfletir og loft íbúðar skulu vera í a.m.k. flokki 2. í bílageymslu skal loftaklæðn. vera í flokki 1. veggir skulu vera RE160, og hurð á milli þvottah. og íbúð skal vera EICS30. Handslökkvitæki af viðurkendri gerð skal vera Handslökkvitæki af viðurkendri gerð skal vera staðsett á áberandi stað skv. 113,8 gr. í byggingarreglugerð.

Reykskyn. skulu vera í íbúðinni og staðsettir á viðeigandi stöðum. Í eldhúsi skal vera eldvarnarteppi af viðurkend. gerð og staðsett á áberandi stað Björgunarop skulu vera í öllum svefnherbergum skv. 103.1 Ogr., fjöldi og stærð þeirra skal vera skv. byggingarreglugerð.

Öll uppgefin mál eru í mm.

Fylgja skal leiðbeiningum á Rb-blaði (ísetning fyrir glugga) á gluggum og hurðum í útveggi.

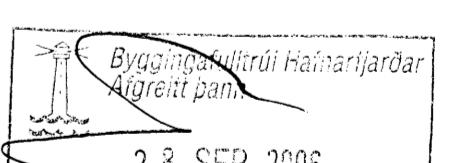

Breyting: dags. 26.09.06
Bílageymslan hefur stækkað um 5,0m²
Hæðarkötar hafa hækkað um 30 cm.

HEITI: Einbýlishús við Kvistavellir 23, Hafnarfjörður

HEITI: Snelðing A-A.

HANNAD: HÓMEIRA GHARAVI

HÓRGEIR HÓRGEIRSSON

DAGS: 21.06.06 MKV: 1:50 TEKN.NR.: V-2 VERKEF.NR.: 0603220

SAMPYKT: KENNITALA: 240657-5469

BYGGINGAR OG SKIPULAGSHÖNNUN ehf. kt:501000-2050 vsk:77344
SUÐURLANDSBRAUT 10, 108 RVK. S:588-8890 arkitektar@internet.is