


1440 / 880

Byggingarfulltrúðir Hvernirjarðar
Afgreidd þann
21 SEP 2006

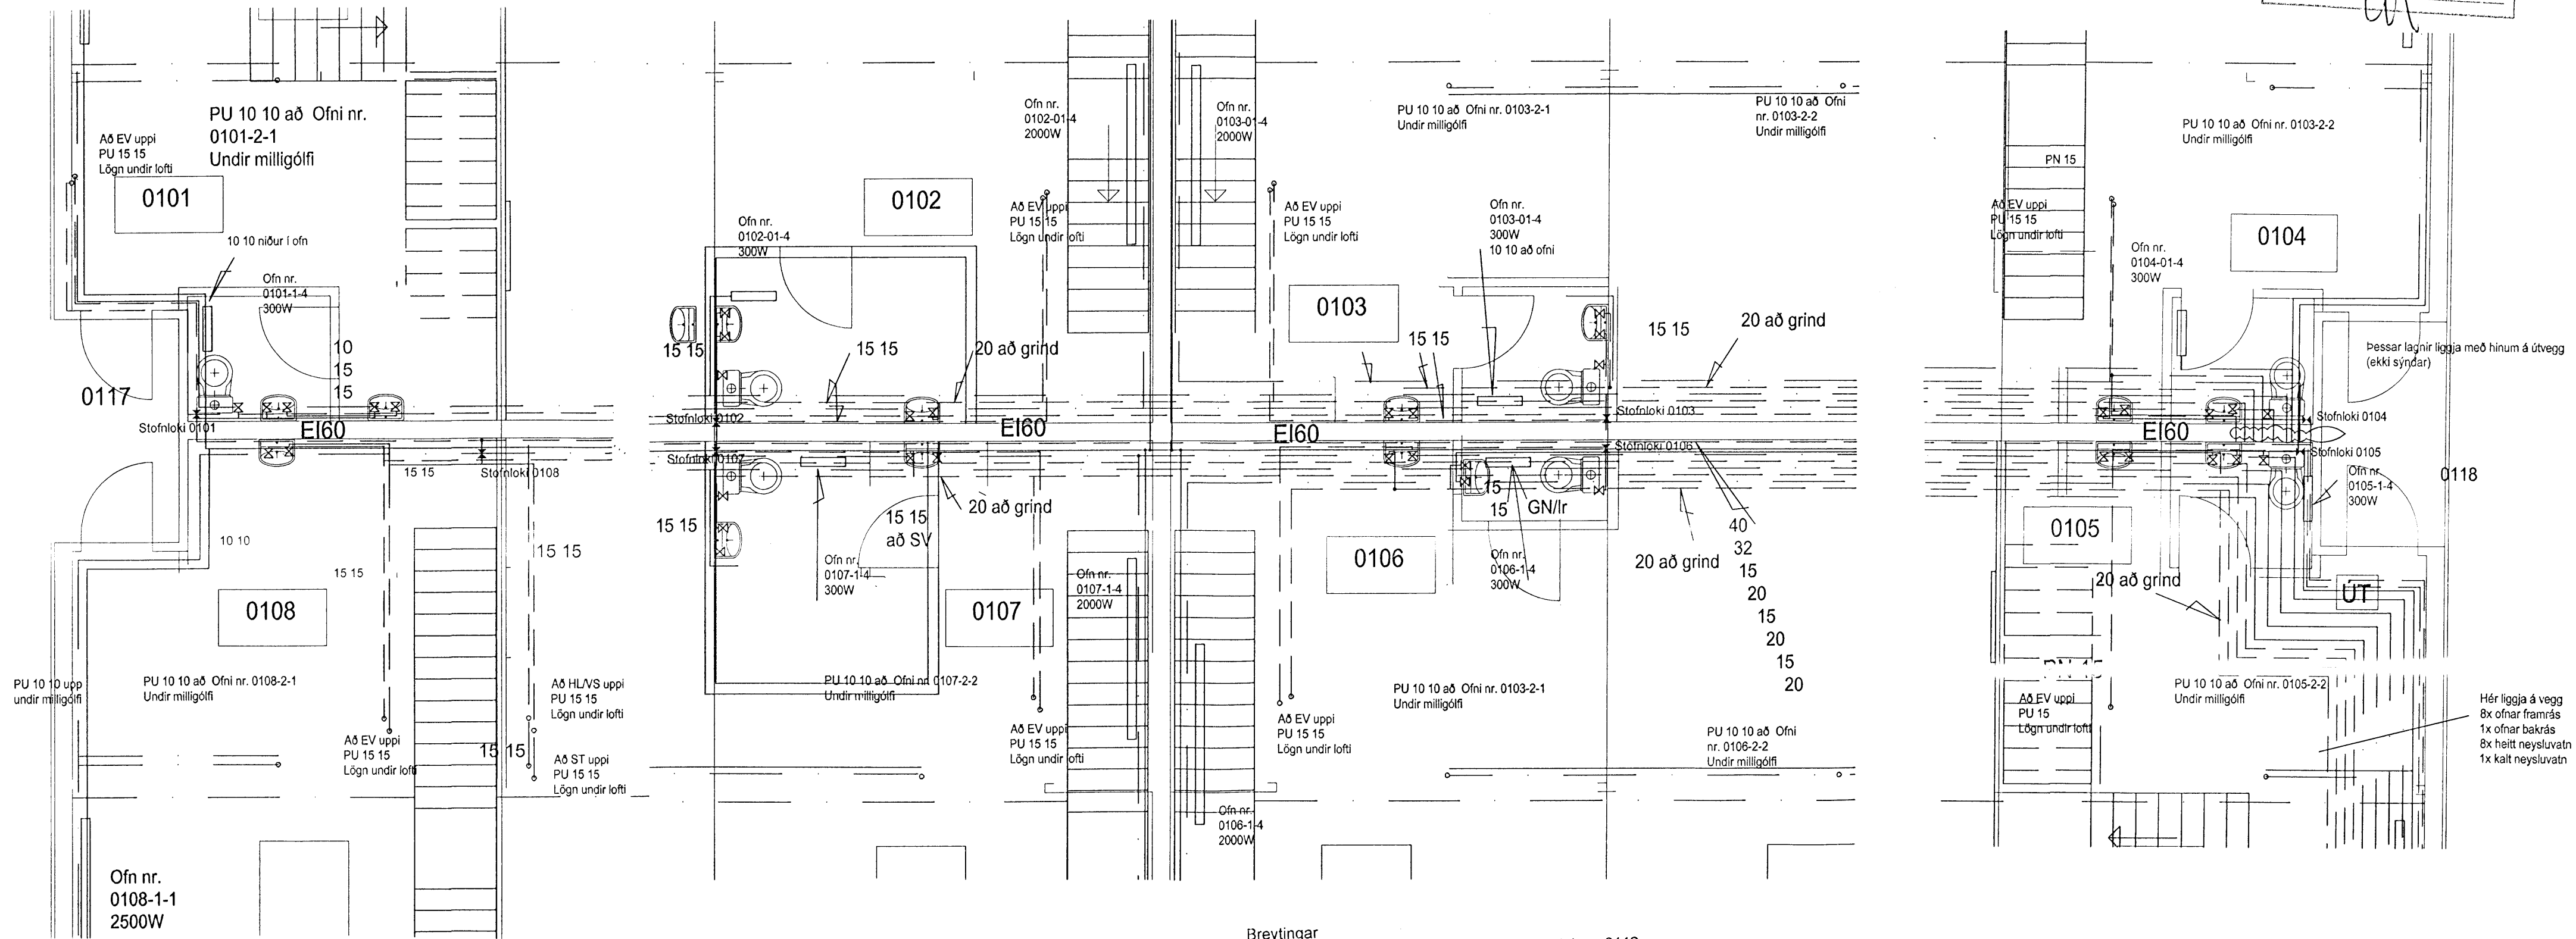

Breytingar
(a) 150906 Innveggir leiðréttir og kaffistofa í einingu 0112

Verk. 556-22 Steinhella 8, Hafnarfirði

Guðmundur Gunnarsson
byggingaverkfræðingur
Langagerði 15
108 Reykjavík
sími/fax 5888786
GSM 846 1932
kt. 010754-5939
netfang noinoi@simnet.is

Teikning: Grunnmynd lagna á milligólfu og í snyrtikjörnum á 1. hæð

Mál: 1:100 1:50
Dags: 19.06.2006 (a) 150906