



Samþykkt þann

5 MAR 2008


Byggingafulltrúi
Fh. Jón Sigurðsson

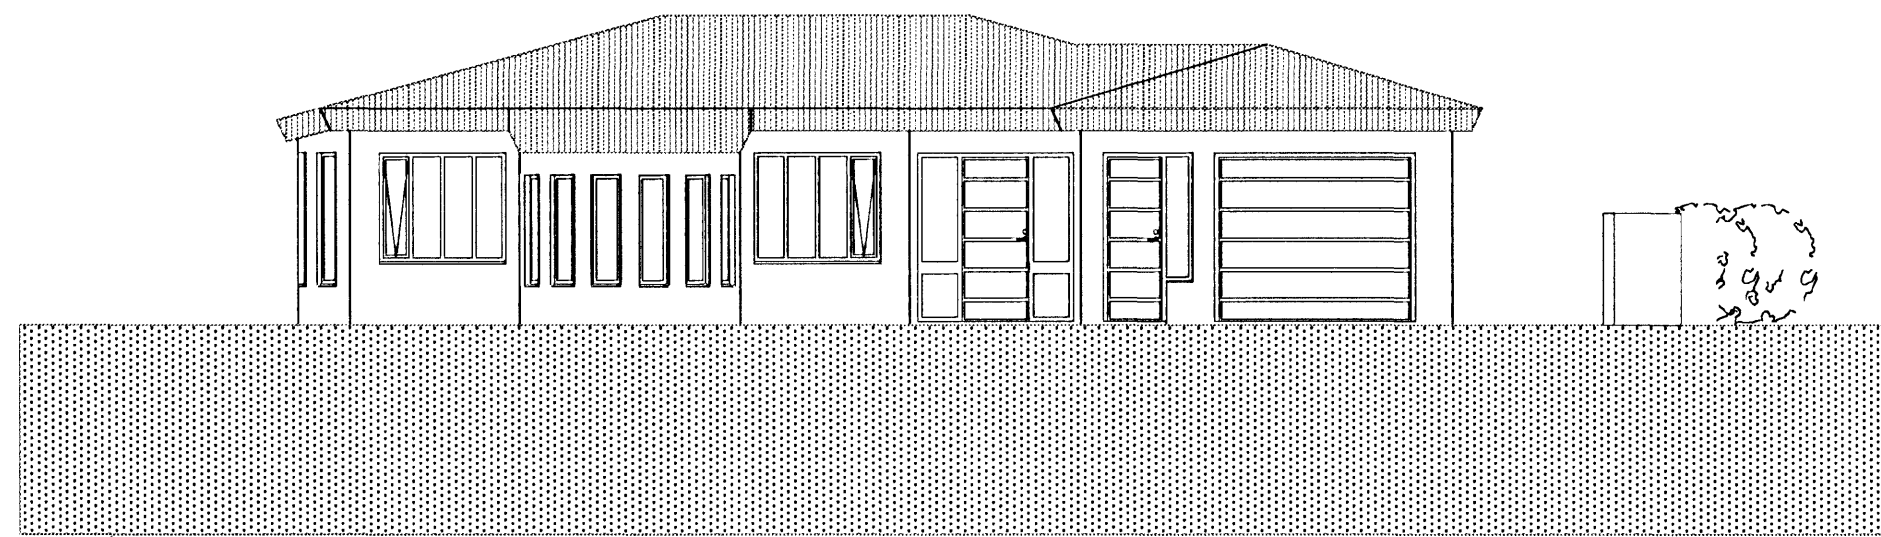


Suðausturhlíð

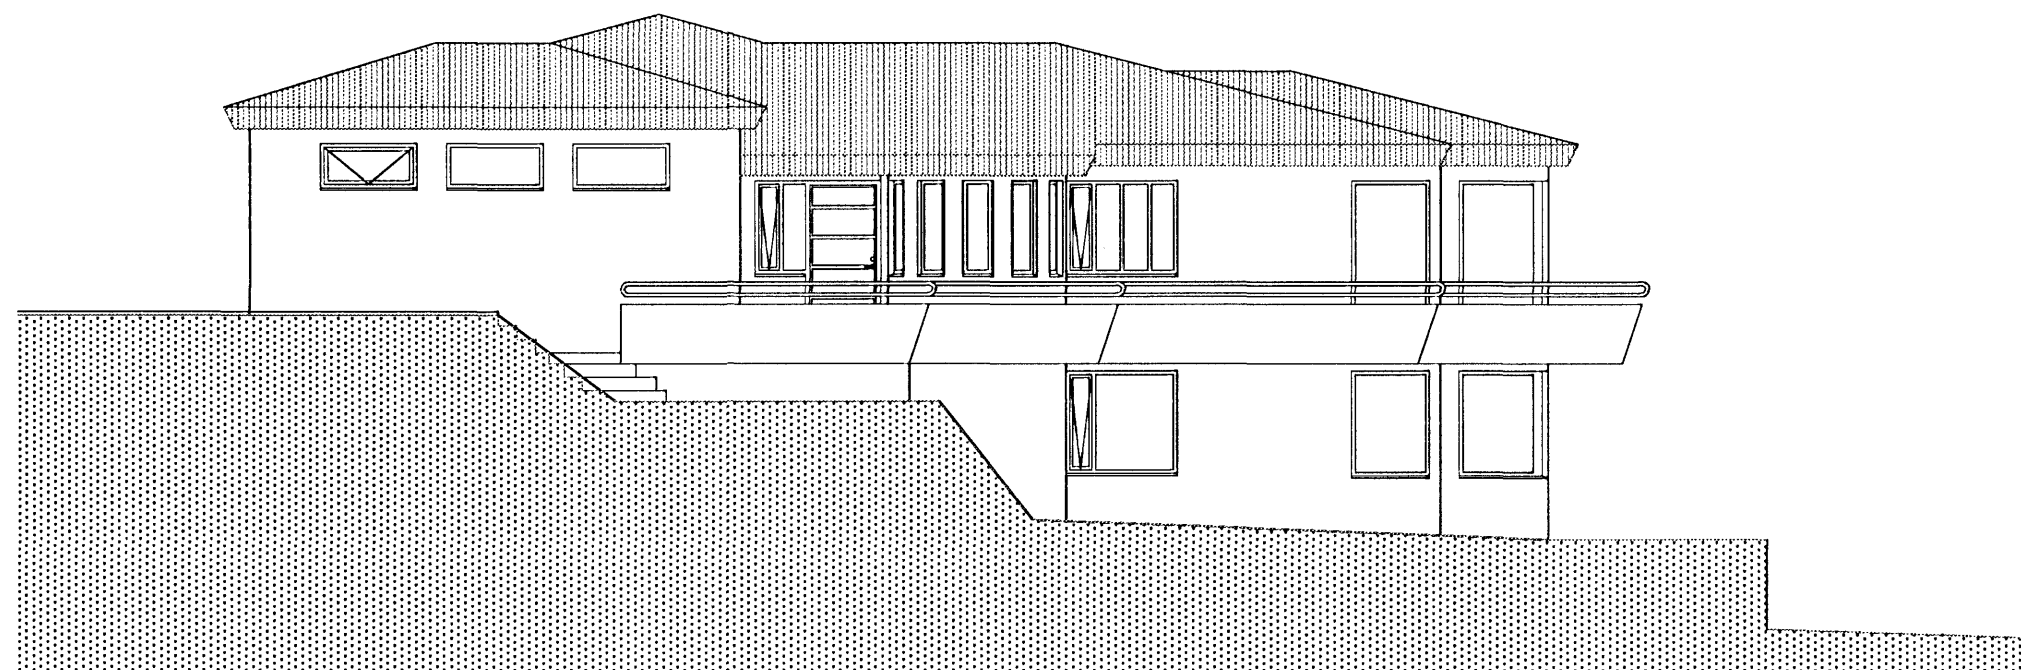

Norðausturhlíð

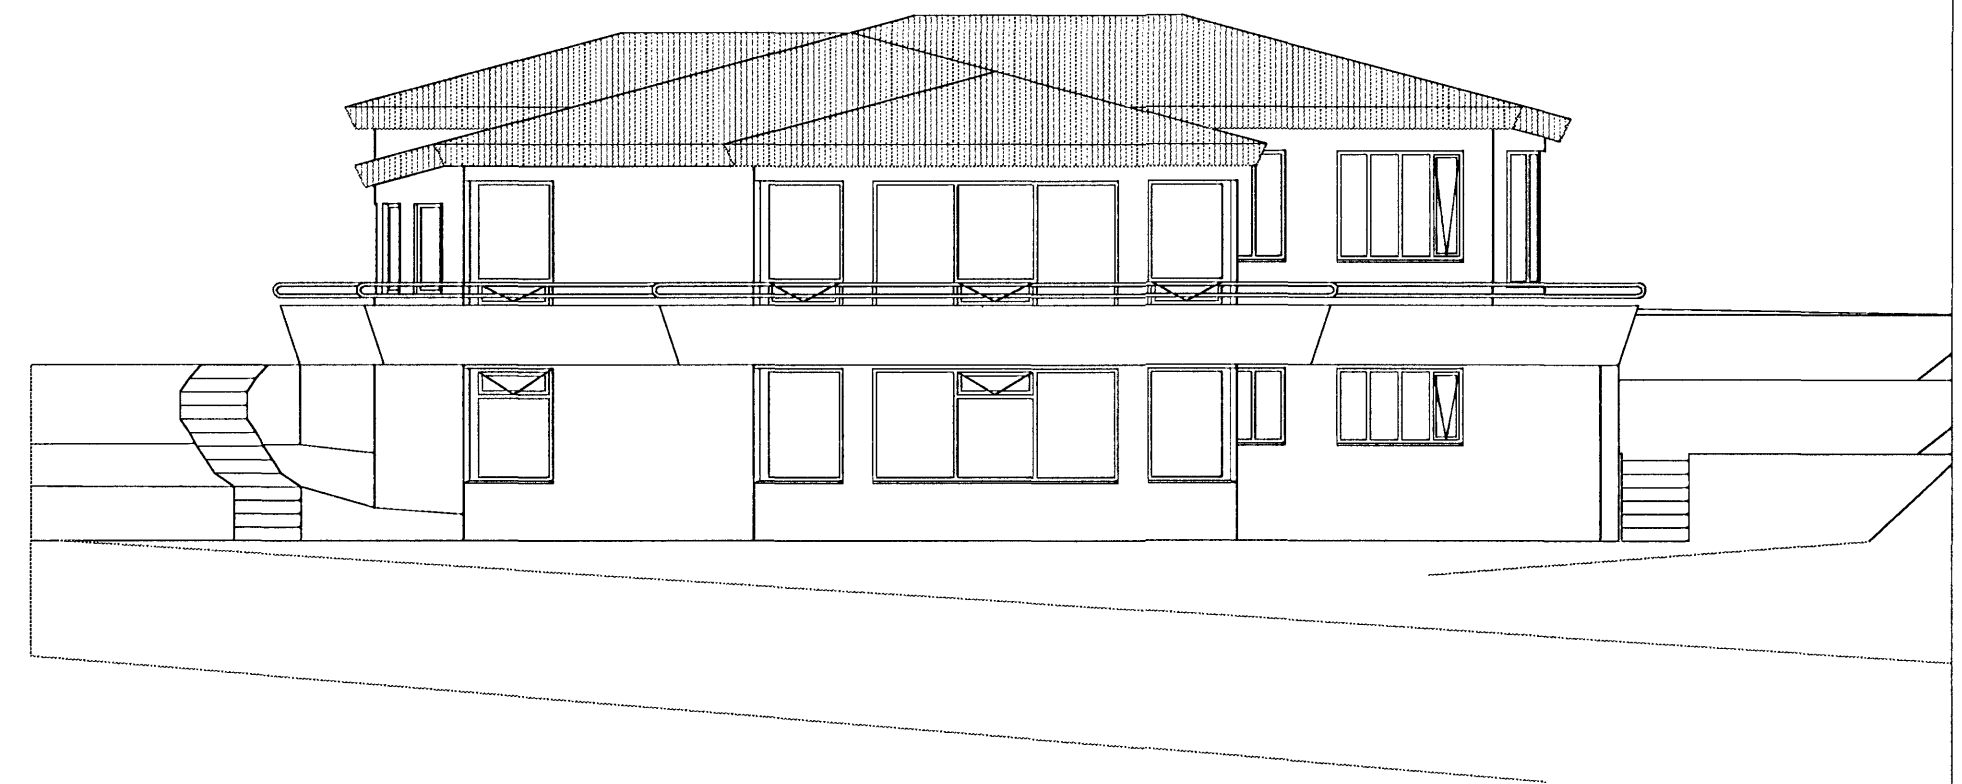

Norðvesturhlíð

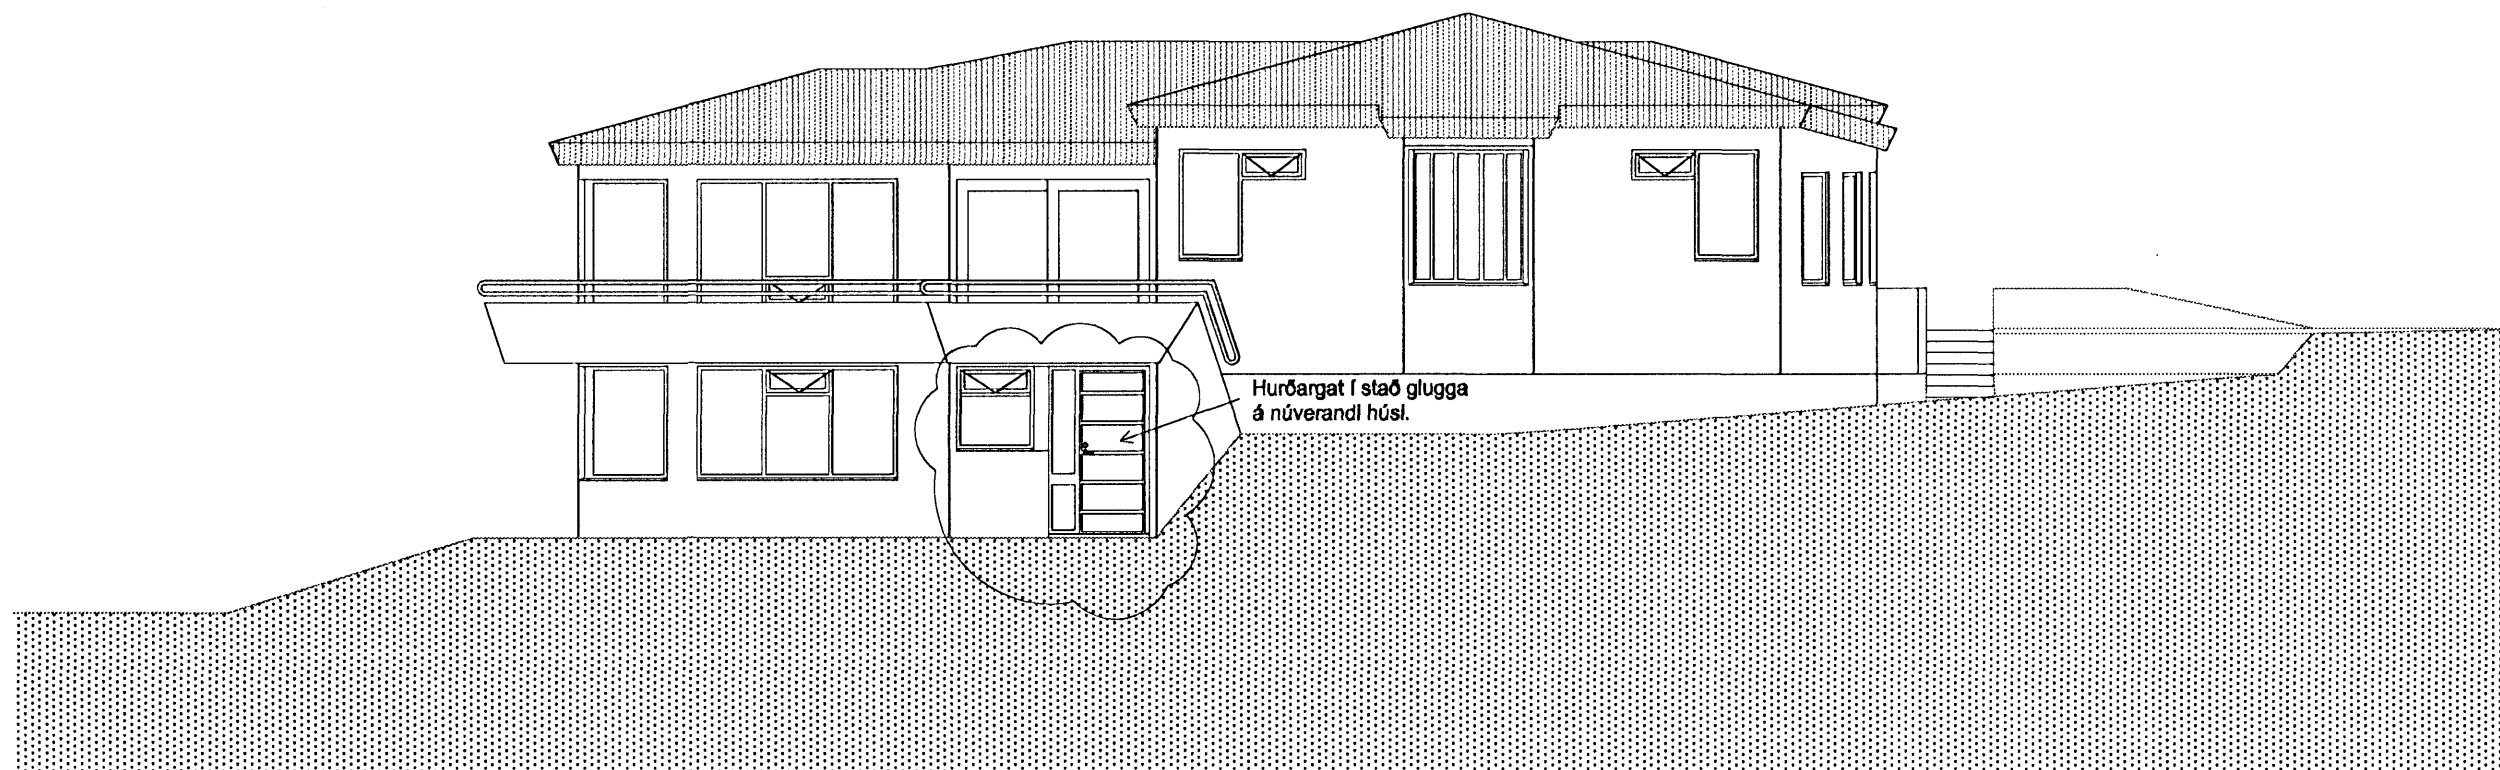

Suðvesturhlíð

Fjóluhvammur 13
Hafnarfirði

Útlit

MÁL 1:100

DAÐ: 12.02.2008

05-03

BR.

ATH.

TEIKN.

Sig H

Sigurður Á Haraldsson BFI.

Kt. 070170-3969
Vættaborgum 86
112 Reykjavík
S: 8463624

Jón H.