


HÚS 15 - PLATA YFIR 4. HÆÐ (ÞAKVIRKI) - 1:50

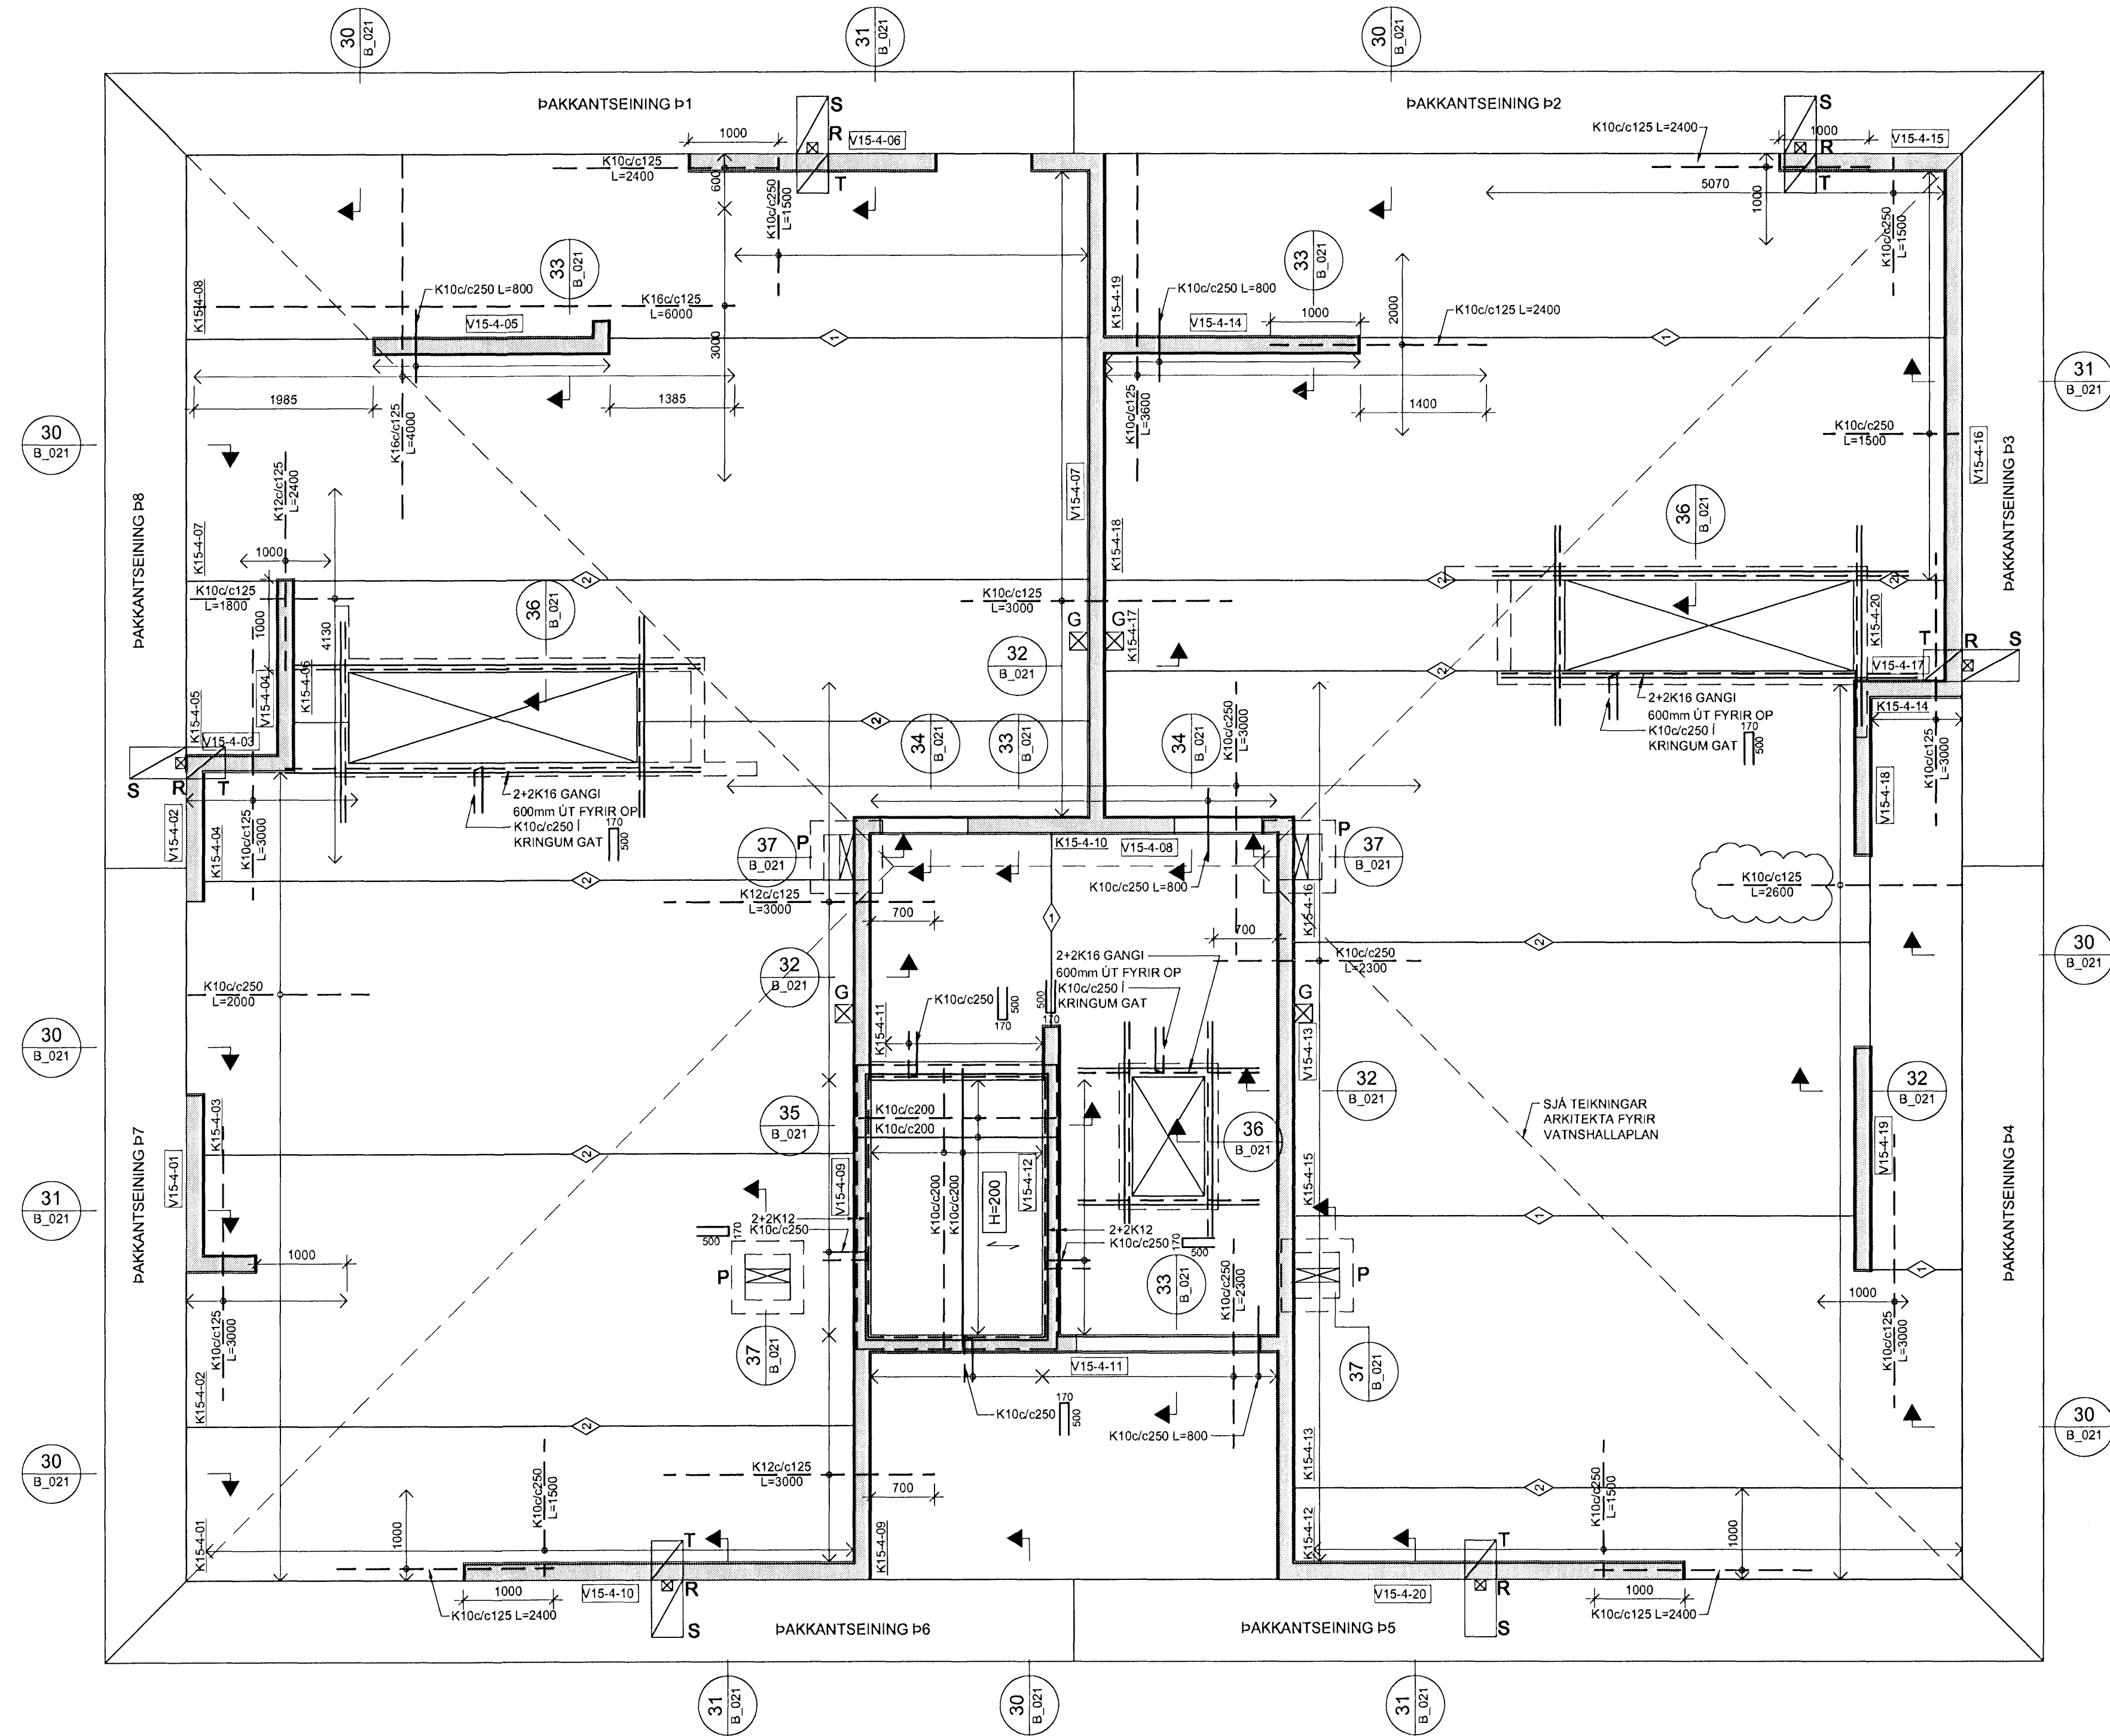

SKÝRINGAR:

- ÖLL MÁL ERU Í MILLIMETURM, ALLIR KÓTAR ERU Í METRUM
- ALLA VEGGI SKAL BENDA MEÐ K10c/c250 LÖÐRÉTT OG K10c/c150 LÁRÉTT NEMA ANNAD SÉ SÉRSTAKLEGA TILGREINT - SJÁ ALMENN SNID FYRIR VEGGBENDINGU Í KRINGUM OP OG Á SAMSKYTTUM
- ÞAR SEM PLÖTUBENDING ER SÝND Í KRINGUM OP, SVALIR O.Þ.H SKAL JÄRN ÁVALT GANGA SKEYTILEND FRAM YFIR, NEMA ANNAD SÉ TILGREINT.
- Í KRINGUM GÓT Í PLÖTUM SKAL ALMENNT EKKI SKERÐA JÄRNABENDINGU, ÞJÁ SKAL JÄRNUM SAMAN Í KRINGUM GÓT (LEYFLEGT AÐ STÆKKA ÞVERMAL Á JÄRN T.D. 1K16 JAFNGILDIR 2.5 K10)
- ÞAR SEM PLÖTUBENDING ER SÝND YFIR VEGGJUM SKAL HUN ALMENNT VERA MIÐJUSETT YFIR VEGG NEMA ANNAD SÉ TILGREINT.
- ALMENNT ERU ALLAR PLÖTUR 285mm KÚLPLÖTU Í LÚÐUM OG 455mm KÚLPLÖTUR YFIR BILAGEYMSLU NEMA ANNAD SÉ SÉRSTAKLEGA TILGREINT
- ALLAR SVALIR ERU FORSTEYPTAR

TÁKN:


- ☒ GAT Í VEGG EDA PLÖTU
- ☒ 200mm DJÚPT ÚRTAK Í EFRI BRÚN Á PLÖTU
- ☒ ÖSAMFELLDUR VEGGUR Á HÆÐinni FYRIR OFAN

- ◆ TÁKNAR SKEYTINGU Í NEDRI BRÚN Á MILLI KÚLPLATNA SJÁ TOFLU

- ◆ K10c/c250 L=1000
- ◆ K16c/c250 L=1200
- ◆ K20c/c250 L=1500

- BENDINGU Í EFRI BRÚN SKAL SKEYTA MEÐ K10c/c375 L=1000 NEMA ANNAD SÉ TILGREINT

- # TÁKNAR JÄRNAMOTTU Á INNHORNUM MEÐ SAMSKONAR JÄRNUM OG YFIR ÁSETUM VIÐ HORN

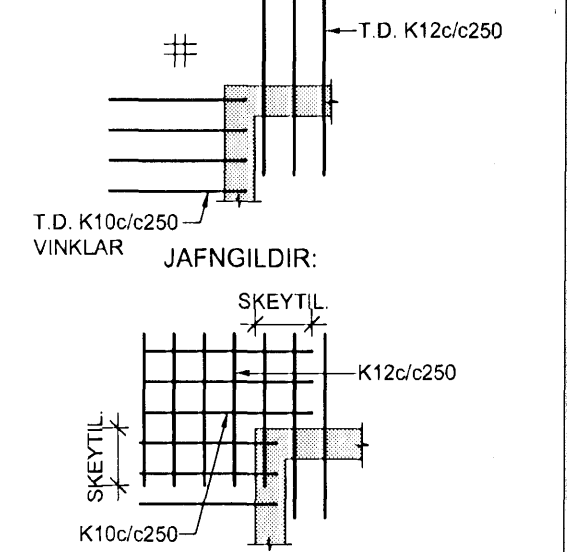

27.07.2016
júlí

ATH:
JÄRN Í EFRI BRÚN SKAL LEGGJA MEÐ 30mm HULU FRÁ EFRI BRÚN STEYPU, Þ.E. JÄRNUM SKAL HALLA MEÐ STEYPTU YFIRBORDI


TILVÍSANIR:

ALMENNAR SKÝRINGAR SJÁ BL. NR. B(15-21)_001

GÓT OG ÚRTÖK Í VEGGI OG PLÖTUR FYRIR HÚS 15 OG 19:

| NR. | ST.ÆRD | *HÆÐ | NR. | ST.ÆRD | *HÆÐ |
|-----|-------------|------|-----|---------|------|
| A | 150x100 | 2760 | N | 150x400 | |
| B | 200x200 | 2500 | O | 150x850 | |
| C | 200x200 | 2510 | P | 150x500 | |
| D | 725x200 | 2660 | Q | 150x600 | |
| E | 300x300 | 2350 | R | 120x120 | |
| F | 300x200 | 2560 | S | 630x350 | |
| G | 200x200 | | T | 430x350 | |
| H | 500x200 | 2660 | U | 150x100 | 1730 |
| I | 500x150 | | V | 150x100 | |
| J | 350x200x200 | | X | 150x700 | |
| K | 200x200x200 | | Z | 300x600 | |
| L | 150x150 | | | | |
| M | 150x300 | | | | |

*HÆÐ = HÆÐ FRÁ STEYPUKÓTA Á NEDRI BRÚN GATS

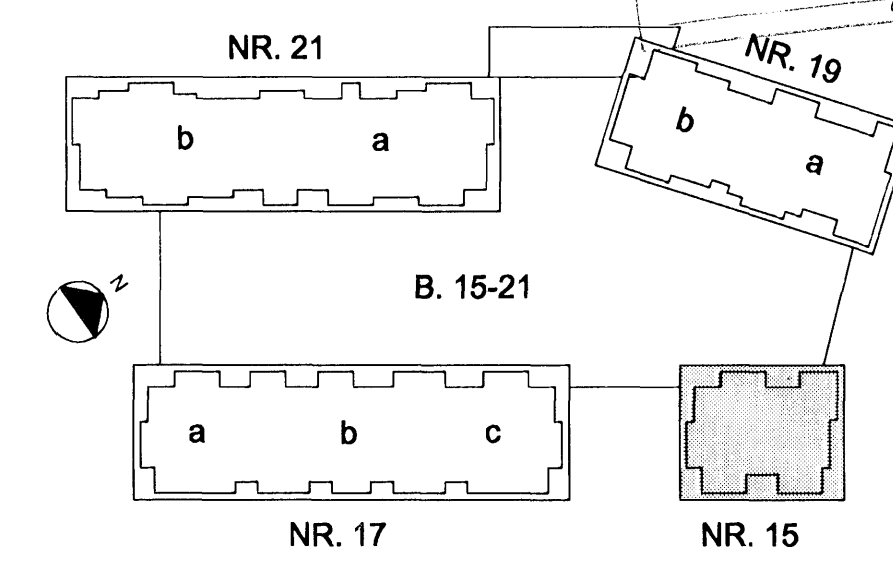

| | | | | |
|----|----------|----------------------|-------|-------|
| B | 21.07.06 | JÄRNABENDINGU BREYTT | HE | GG |
| A | 30.01.06 | FÆRSLA GATA | HE | GG |
| BR | 3.03.06 | BREYTING | REIKN | TEIKN |

NÖRÐURBAKKI 15

BURÐARVIRKI
PLATA YFIR 4.HÆÐ
GRUNNMYND

MKV: 1:50

DAGS: 01.12.2005

HANNAÐ/TEIKN: HE/GG

VERKNR: 05104

YFIRFARIS: *[Signature]*

SAMÞYKKT: *[Signature]*

KENNITALA: 130657-4439

TEIKN NR: B(15)_109

