


HÚS 19a - PLATA YFIR 4. HÆÐ (ÞAKVIRKI) - 1:50

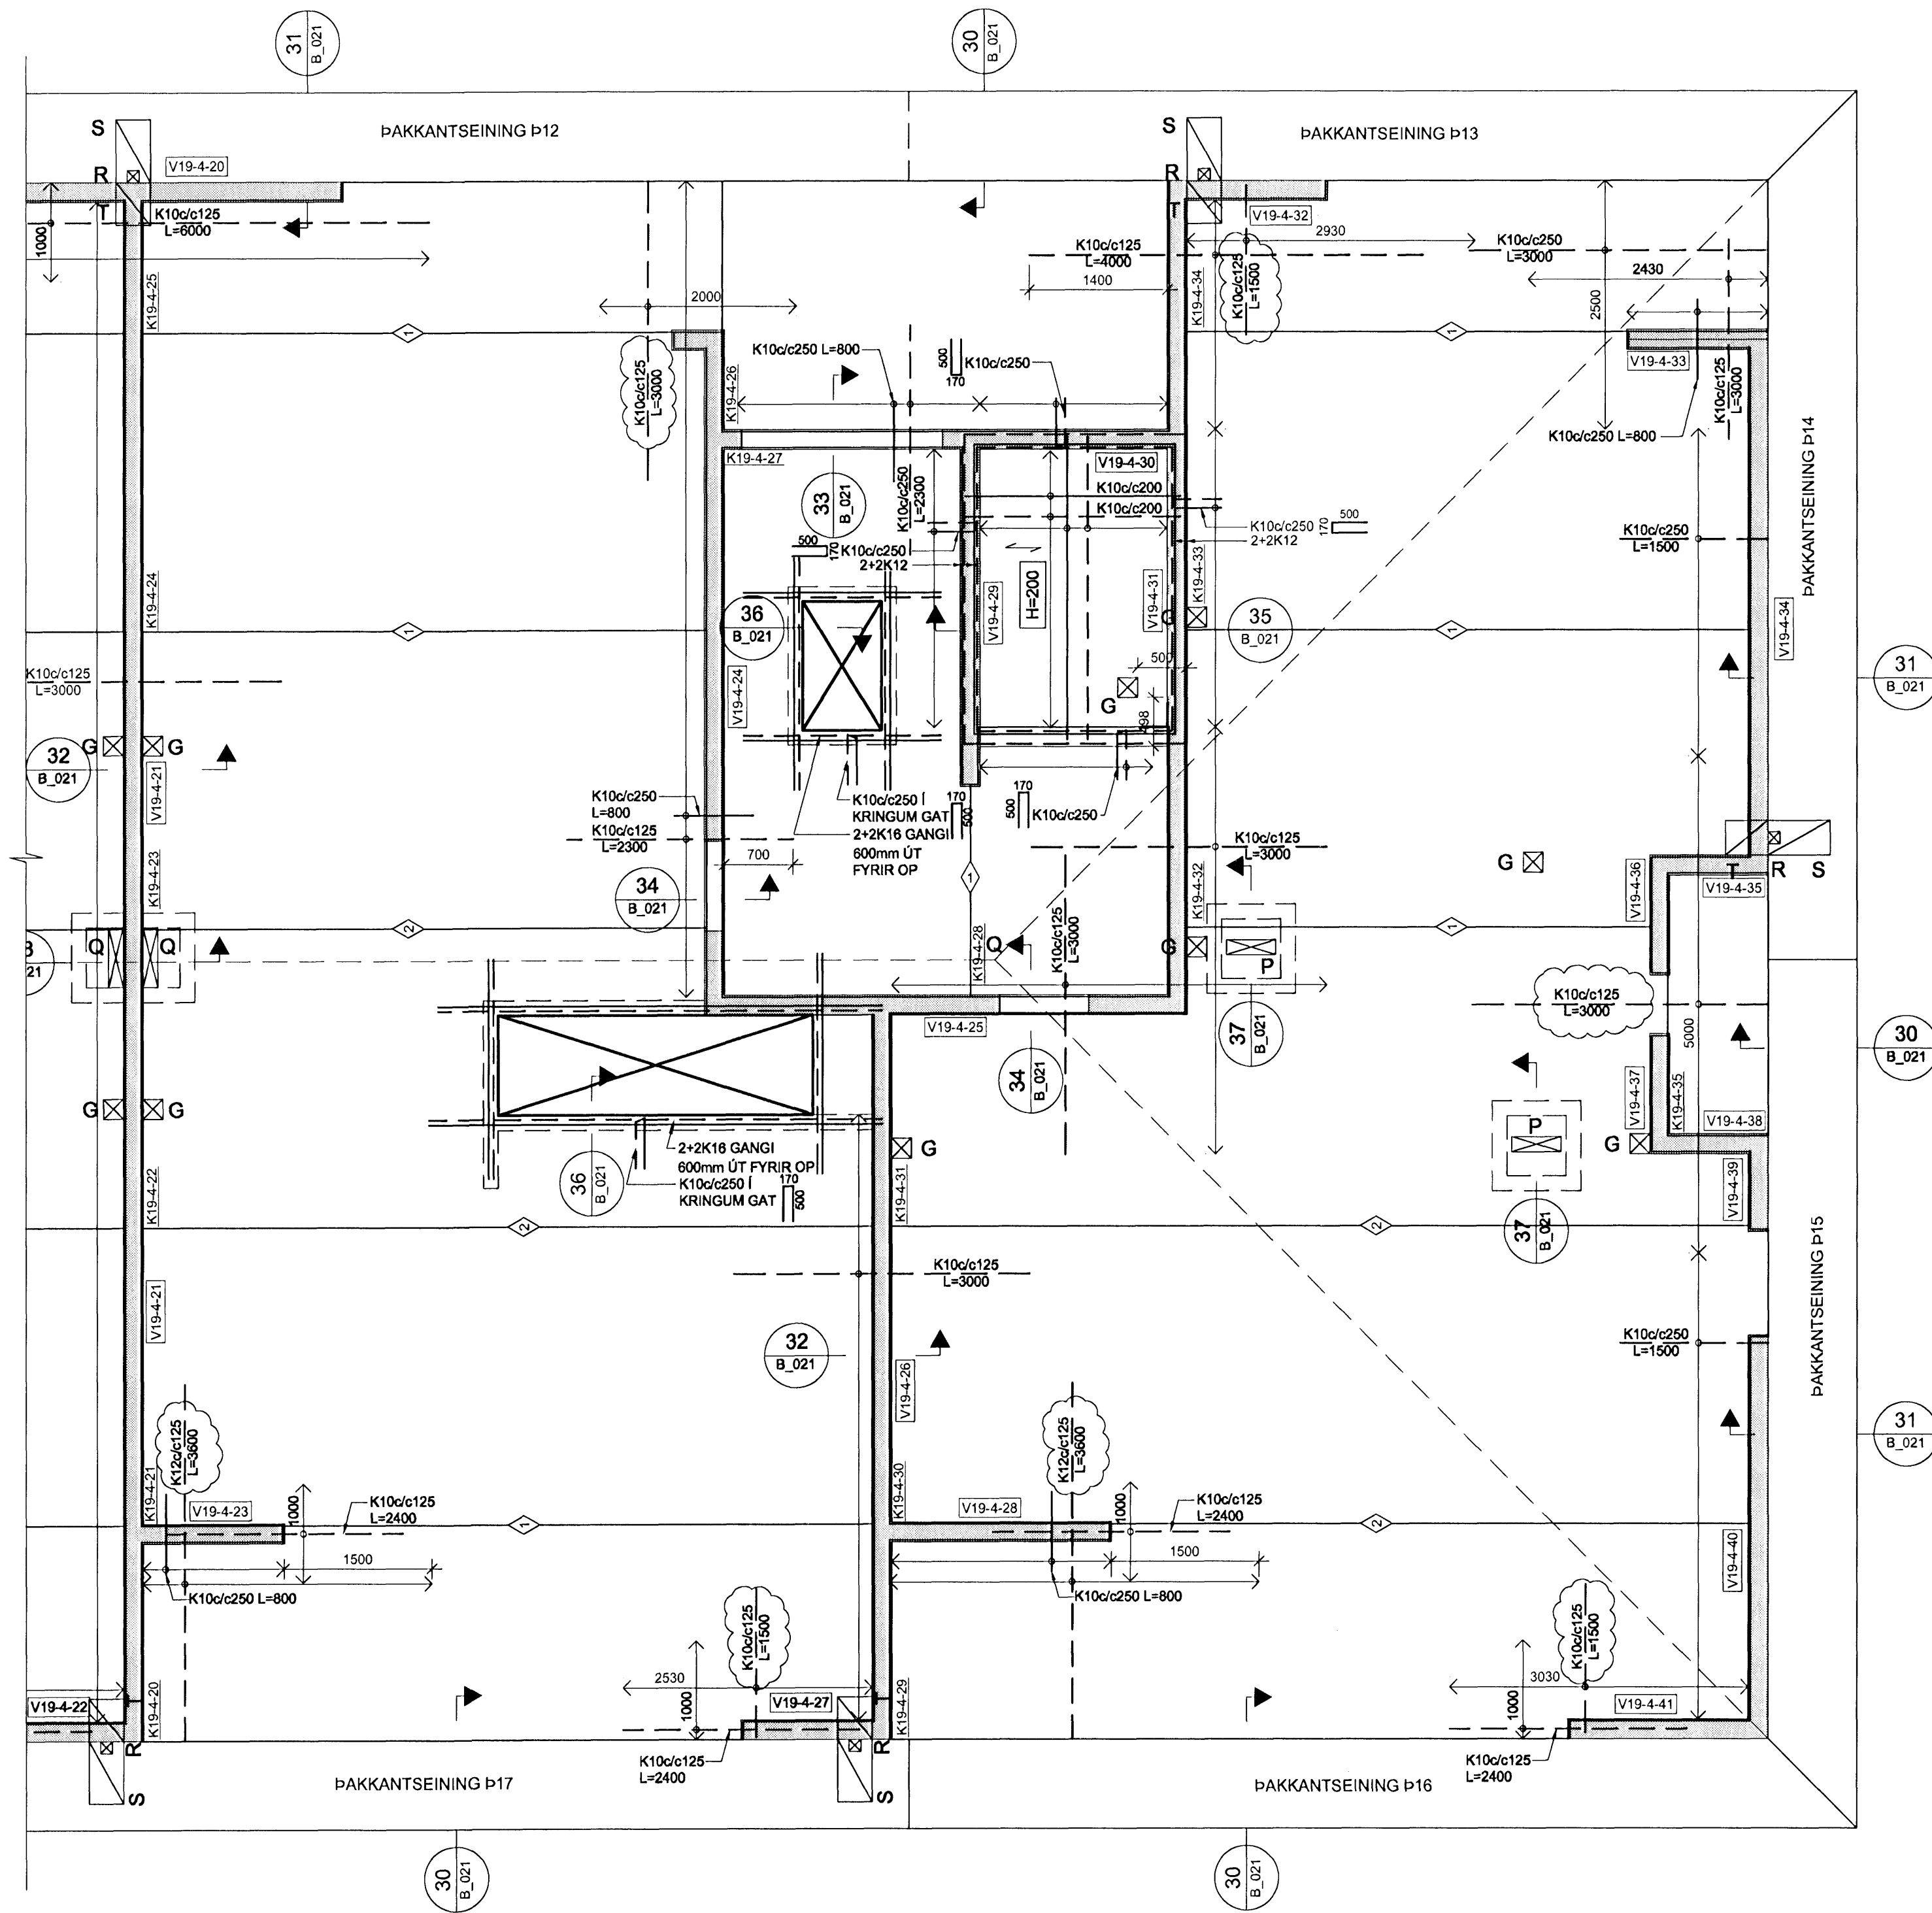

SKÝRINGAR:

- ÖLL MÁL ERU Í MILLIMETURM, ALLIR KÓTAR ERU Í METRUM
- ALLA VEGGI SKAL BENDA MEÐ K100/c250 LÖÐRÉTT OG K100/c150 LÁRÉTT NEMA ANNAD SÉ SÉRSTAKLEGA TILGREINT - SJÁ ALMENN SNID FYRIR VEGGBENDINGU Í KRINGUM OP OG Á SAMSKYTTUM
- ÞAR SEM PLÖTUBENDING ER SÝND Í KRINGUM OP, SVALIR O.P.H SKAL JÁRN ÁVALT GANGA SKEYTILENGD FRAM YFIR, NEMA ANNAD SÉ TILGREINT.
- Í KRINGUM GÖT Í PLÖTUM SKAL ALMENNT EKKI SKERÐA JÁRNABENDINGU, Þ.J. SKAL JÁRNUM SAMAN Í KRINGUM GÖT (LEYFILEGT AÐ STÆKKA ÞVERMÁL Á JÁRN T.D. 1K16 JAFNGILDIR 2,5 K10)
- ÞAR SEM PLÖTUBENDING ER SÝND YFIR VEGGJUM SKAL HUN ALMENNT VERA MIÐJUSETT YFIR VEGG NEMA ANNAD SÉ TILGREINT.
- ALMENNT ERU ALLAR PLÖTUR 285mm KÚLPLÖTU Í BÚÐUM OG 455mm KÚLPLÖTUR YFIR BILAGEYMSLU NEMA ANNAD SÉ SÉRSTAKLEGA TILGREINT
- ALLAR SVALIR ERU FORSTEYPTAR


TÁKN:

- GAT Í VEGG EDA PLÖTU
- 200mm DJÚPT ÚRTAK Í EFRI BRÚN Á PLÖTU
- ÓSAMFELLDUR VEGGUR Á HÆÐINI FYRIR OFAN

- TÁKNAR SKEYTINGU Í NEDRI BRÚN Á MILLI KÚLPLATNA SJÁ TÖFLU
- K100/c250 L=1000
- K160/c250 L=1200
- K200/c250 L=1500

BENDINGU Í EFRI BRÚN SKAL SKEYTA MEÐ K100/c375 L=1000 NEMA ANNAD SÉ TILGREINT

- TÁKNAR JÁRNAMÖTTU Á INNHORNUM MEÐ SAMSKONAR JÁRNUM OG YFIR ÁSETUM VIÐ HORN

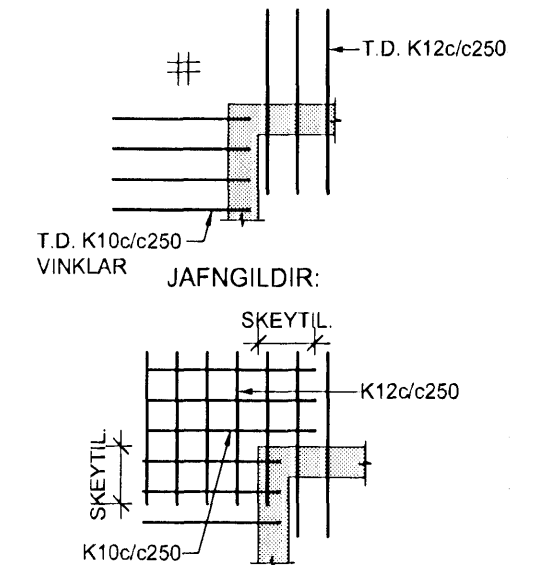

26.07.2006
Jón Blönd

ATH:
JÁRN Í EFRI BRÚN SKAL LEGGJA MEÐ 30mm HULU FRÁ EFRI BRÚN STEYPU, Þ.E. JÁRNUM SKAL HALLA MEÐ STEYPTU YFIRBORDI

TILVÍSANIR:

ALMENNAR SKÝRINGAR SJÁ BL. NR. B(15-21)_001

21.07.06
26.07.2006

NR. 21
NR. 19

NORDURBAKKI 19a

BURDARVIRKI

PLATA YFIR 4.HÆÐ

GRUNNMYND

NR.V: 150

DAGS: 18.01.2006

HANNAÐI/TEIKN: HE/GG


VERKNI: 05104

YFIRFARID: *Álvar*

SAMBYKKT: *Álvar*

KENNITALA: 130657-4439

TEIKN NR: B(19a)_325

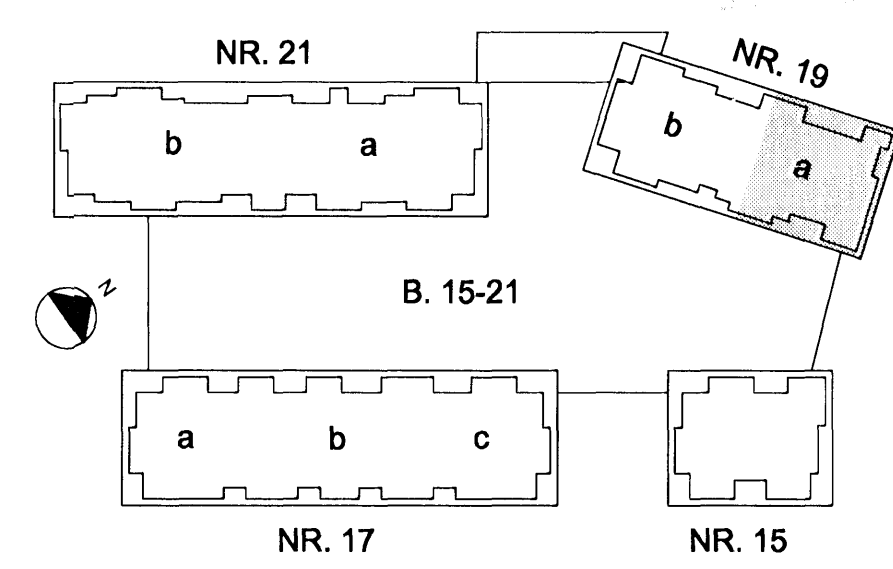

IAV
VERKFRÆÐISGJÓF

Conis
VERKFRÆÐISGJÓF

Stofnitala: 600105-100
Höfnunartala: 11_201 Köpavogur
Sími: 5173090
Vefbfang: www.conis.is