


HÚS 19b - PLATA YFIR 4. HÆÐ (ÞAKVIRKI) - 1:50

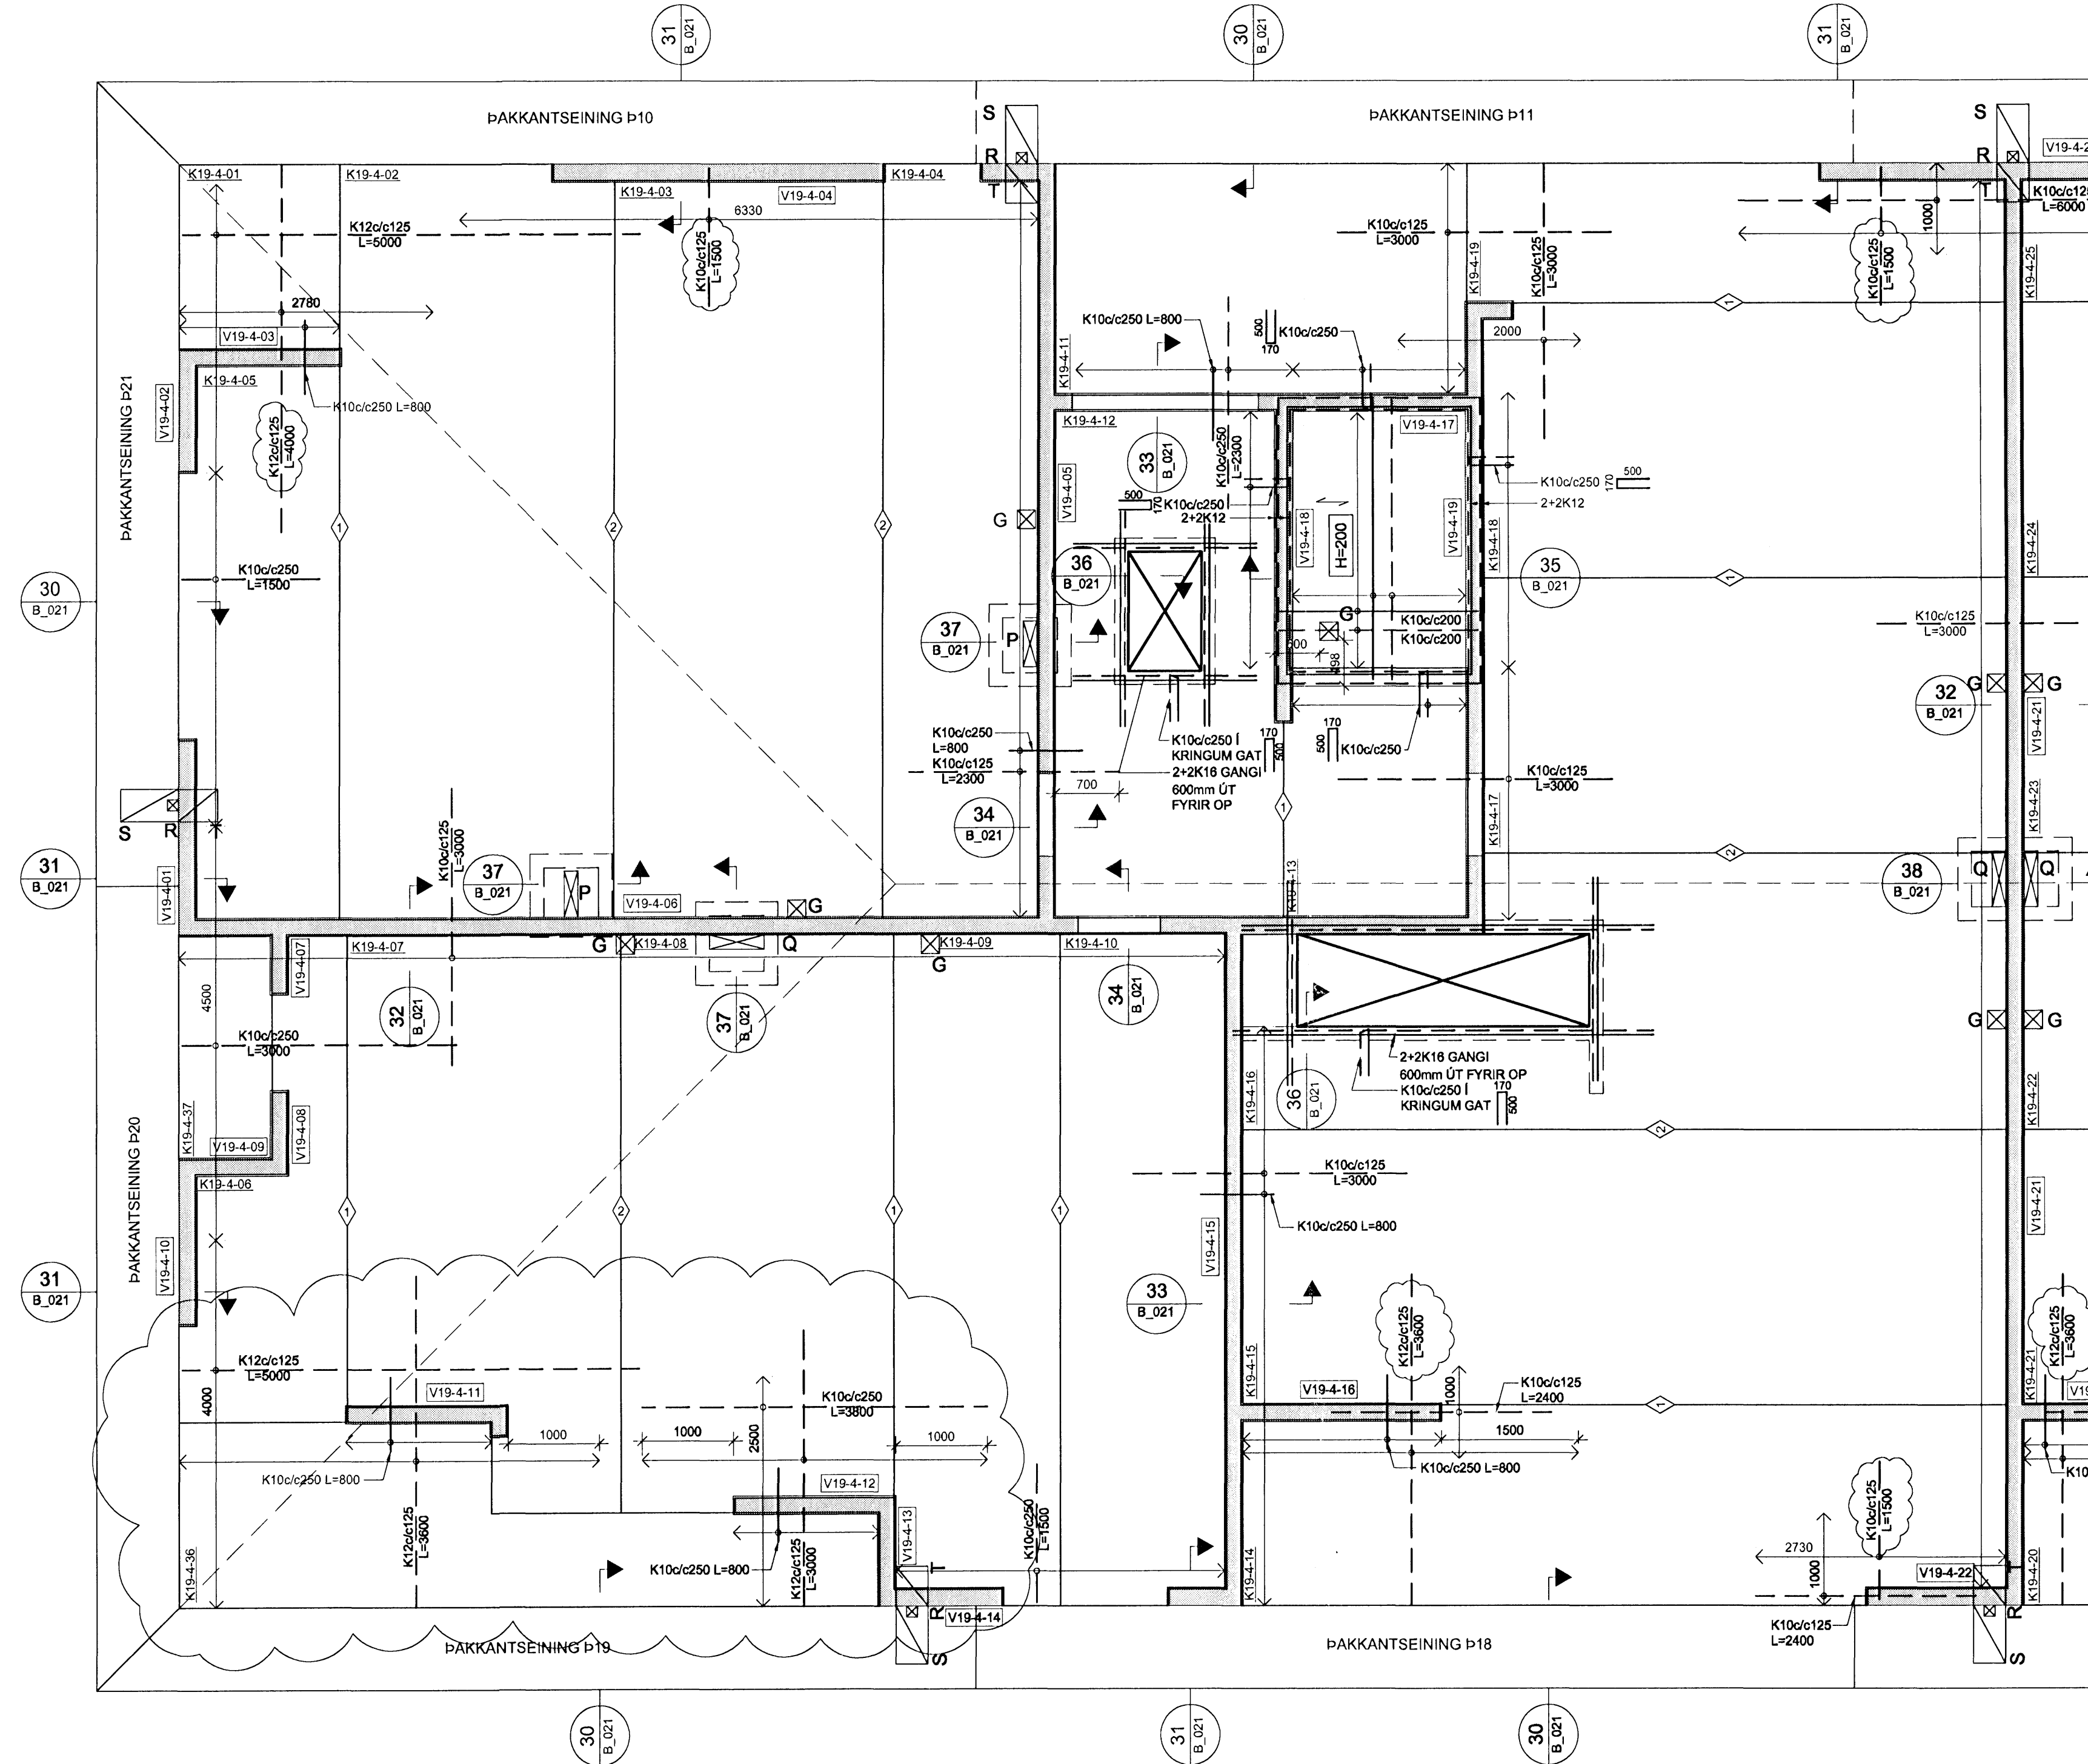


SKÝRINGAR:

- ÖLL MÁL ERU Í MILLIMETURM. ALLIR KÓTAR ERU Í METRUM
- ALLA VEGGI SKAL BENDA MED K10c/c250 LÖÐRÉTT OG K10c/c150 LÁRÉTT NEMA ANNAD SÉ SÉRSTAKLEGA TILGREINT - SJÁ ALMENN SNID FYRIR VEGGBENDINGU Í KRINGUM OP OG Á SAMSKYPTUM
- ÞAR SEM PLÖTUBENDING ER SÝND Í KRINGUM OP, SVALIR ÖÐ.H SKAL JÄRN ÁVALT GANGA SKEYTILENG FRAM YFIR, NEMA ANNAD SÉ TILGREINT.
- Í KRINGUM GÓT Í PLÖTUM SKAL ALMENNT EKKI SKERÐA JÄRNABENDINGU, ÞÁ SKAL JÄRNUM SAMAN Í KRINGUM GÓT (LEYFILEGT AD STEKKA ÞVERMÁL Á JAFN T.D. 1K16 JAFNGILDIR 2.5 K10)
- ÞAR SEM PLÖTUBENDING ER SÝND YFIR VEGGJUM SKAL HÖN ALMENNT VERA MIÐJUSETT YFIR VEGG NEMA ANNAD SÉ TILGREINT.
- ALMENNT ERU ALLAR PLÖTUR 285mm KÚLUPLÖTU Í ÞÚÐUM OG 455mm KÚLUPLÖTUR YFIR BLAÐEYMSLU NEMA ANNAD SÉ SÉRSTAKLEGA TILGREINT
- ALLAR SVALIR ERU FORSTEYPTAR

TÁKN:

- GAT Í VEGG EÐA PLÖTU
- 200mm DJÚPT ÚRTAK Í EFRI BRÚN Á PLÖTU
- ÖSAMFELLDUR VEGGUR Á HÆÐinni FYRIR OFAN

- TÁKNAR SKEYTINGU Í NEÐRI BRÚN Á MILLI KÚLUPLATNA SJÁ TOFLU
- K10c/c250 L=1000
- K16c/c250 L=1200
- K20c/c250 L=1500
- BENDINGU Í EFRI BRÚN SKAL SKEYTA MED K10c/c375 L=1000 NEMA ANNAD SÉ TILGREINT
- TÁKNAR JÄRNAMOTTU Á INNHORNUM MED SAMSKONAR JÄRNUM OG YFIR ÁSETUM VIÐ HORN

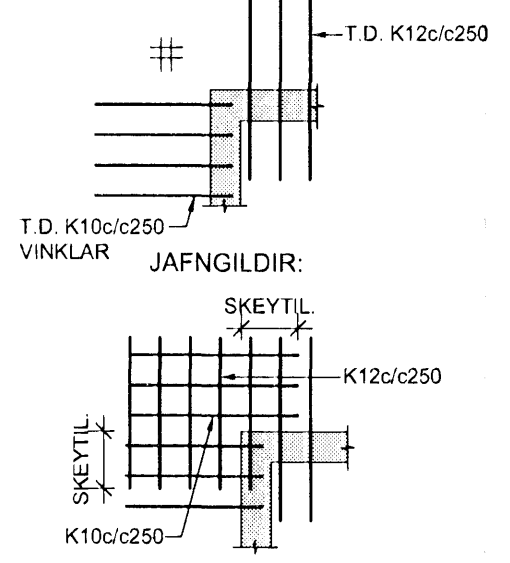

26.07.2006
Jón Eld

ATH: JÄRN Í EFRI BRÚN SKAL LEGGJA MED 30mm HULU FRÁ EFRI BRÚN STEYPU, Þ.E. JÄRNUM SKAL HALLA MED STEYPTU YFIRBORDI


Átt. hvort þetta
d. að vera fyrir
Notaðar átt. 23
Notaðar átt. 23

TILVÍSANIR:
ALMENNAR SKÝRINGAR SJÁ BL. NR. B(15-21)_001

GÓT OG ÚRTÖK Í VEGGI OG PLÖTUR FYRIR HÚS 15 OG 19:

| NR. | STÆRD | *HÆÐ | NR. | STÆRD | *HÆÐ |
|-----|-------------|------|-----|---------|------|
| A | 150x100 | 2760 | N | 150x400 | |
| B | 200x200 | 2500 | O | 150x850 | |
| C | 200x200 | 2510 | P | 150x500 | |
| D | 725x200 | 2660 | Q | 150x600 | |
| E | 300x300 | 2350 | R | 120x120 | |
| F | 300x200 | 2560 | S | 630x350 | |
| G | 200x200 | | T | 430x350 | |
| H | 500x200 | 2660 | U | 150x100 | 1730 |
| I | 500x150 | | V | 150x100 | |
| J | 350x200x200 | | X | 150x700 | |
| K | 200x200x200 | | Z | 300x600 | |
| L | 150x150 | | | | |
| M | 150x300 | | | | |

*HÆÐ = HÆÐ FRÁ STEYPUKÓTA Á NEÐRI BRÚN GATS

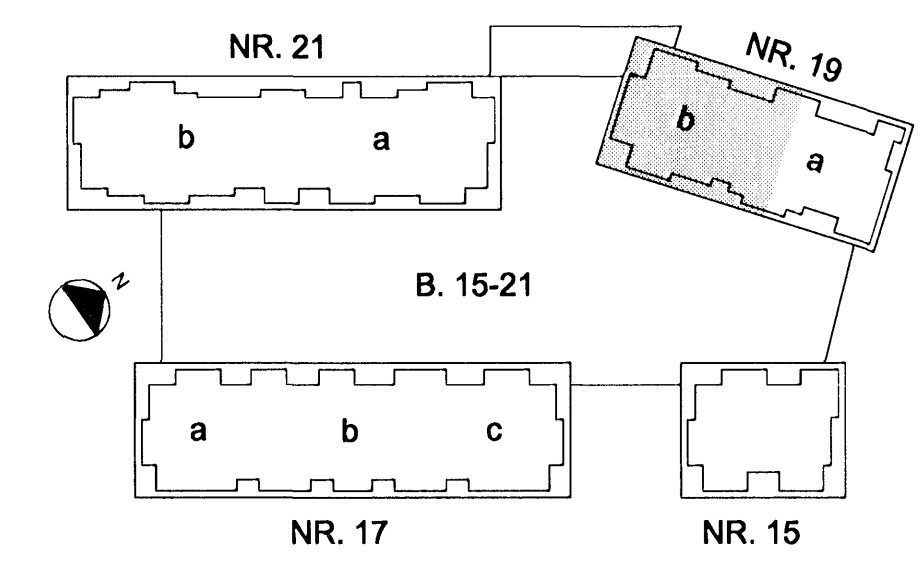

NR. 21 06 JÄRNABENDING BREYTT HE GG
BR. DAGS BREYTING REIKN TEIKN

NORÐURBAKKI 19b

BURÐARVIRKI
PLATA YFIR 4.HÆÐ
GRUNNMYND

MKV: 1:50
DAGS: 18.01.2006
HANNAD/TEIKN: HEGG
VERKNR: 05104

YFIRFARID
SAMÞYKKT: *[Signature]*
KENNITALA: 130657-4439
TEIKN NR: B(19b)_326 BR: A

Kenndala: 60105-1400
Höfundur: 11.201 Köpungur
Sími: 917-3306
Vefbær: www.conis.is