


Samþykkt þann

24 OCT 2007


Byggingafulltrúinn í Hafnarfirði  
F.h. Jón Sigurðsson

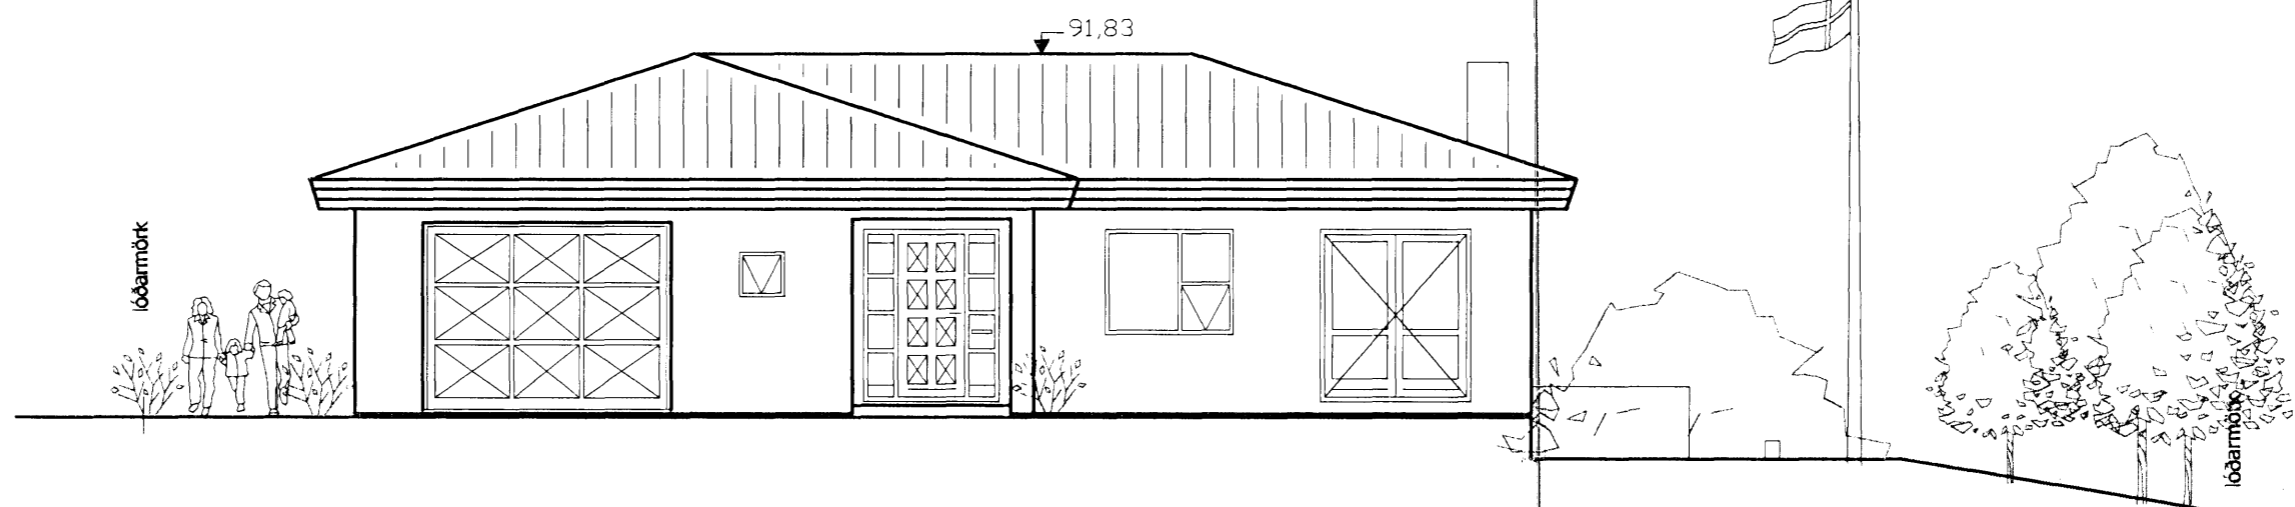


SUD-VESTUR 1:100



NORD-AUSTUR 1:100

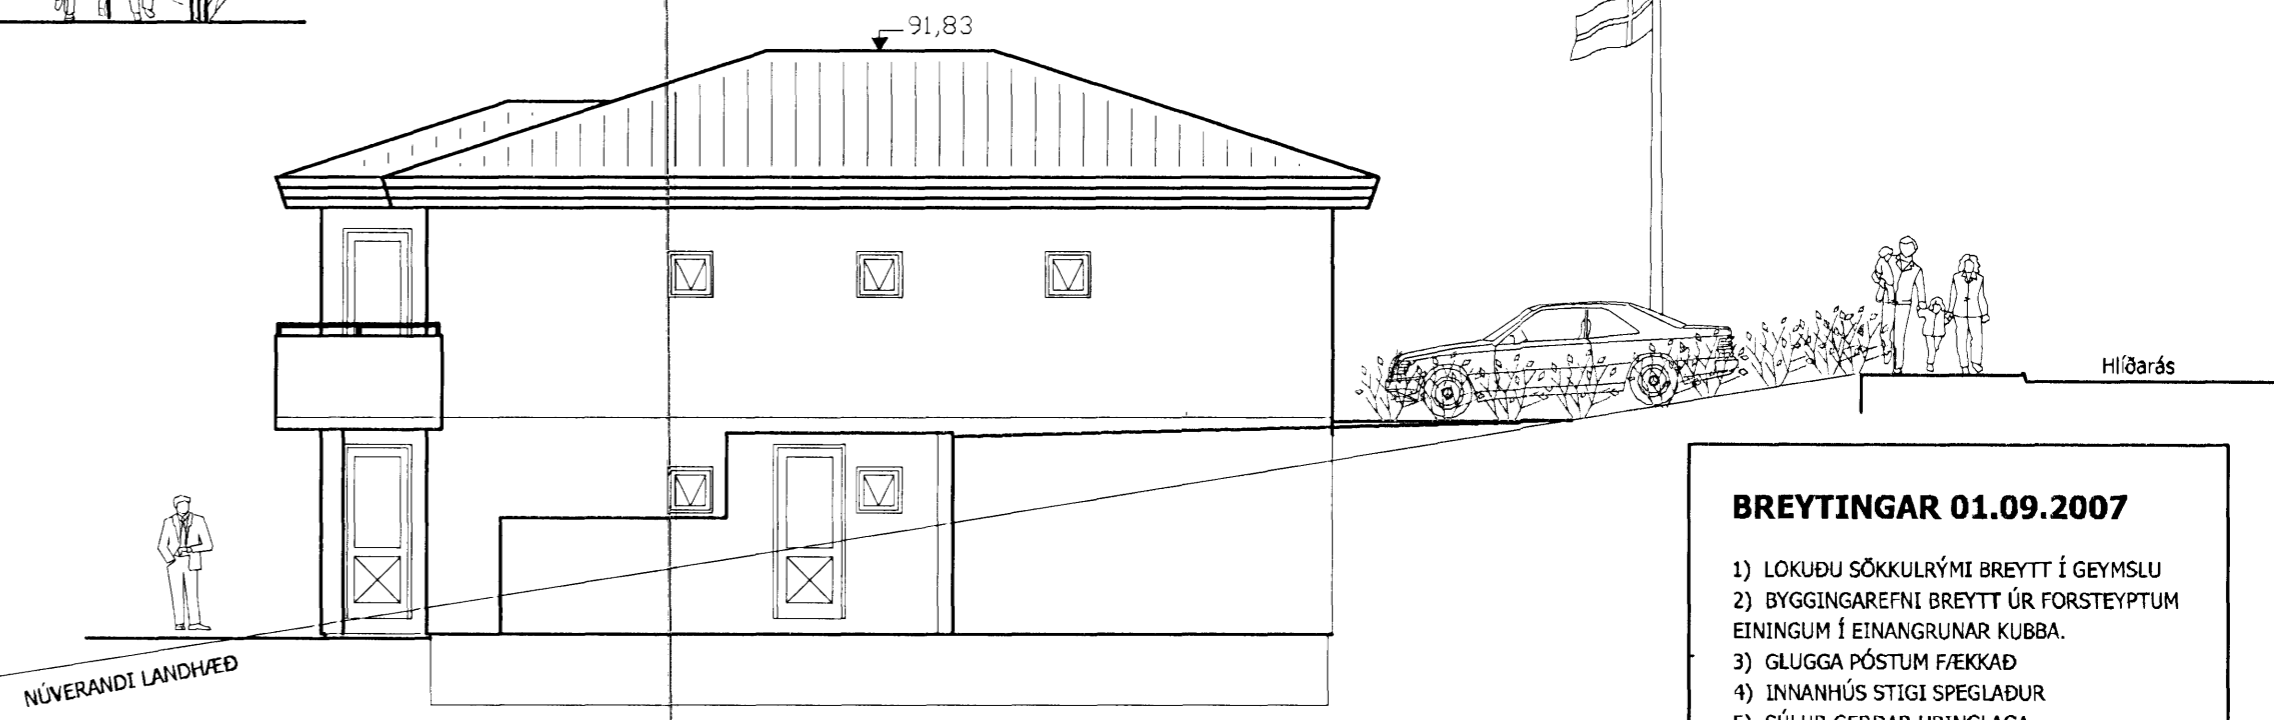

NORD-VESTUR 1:100

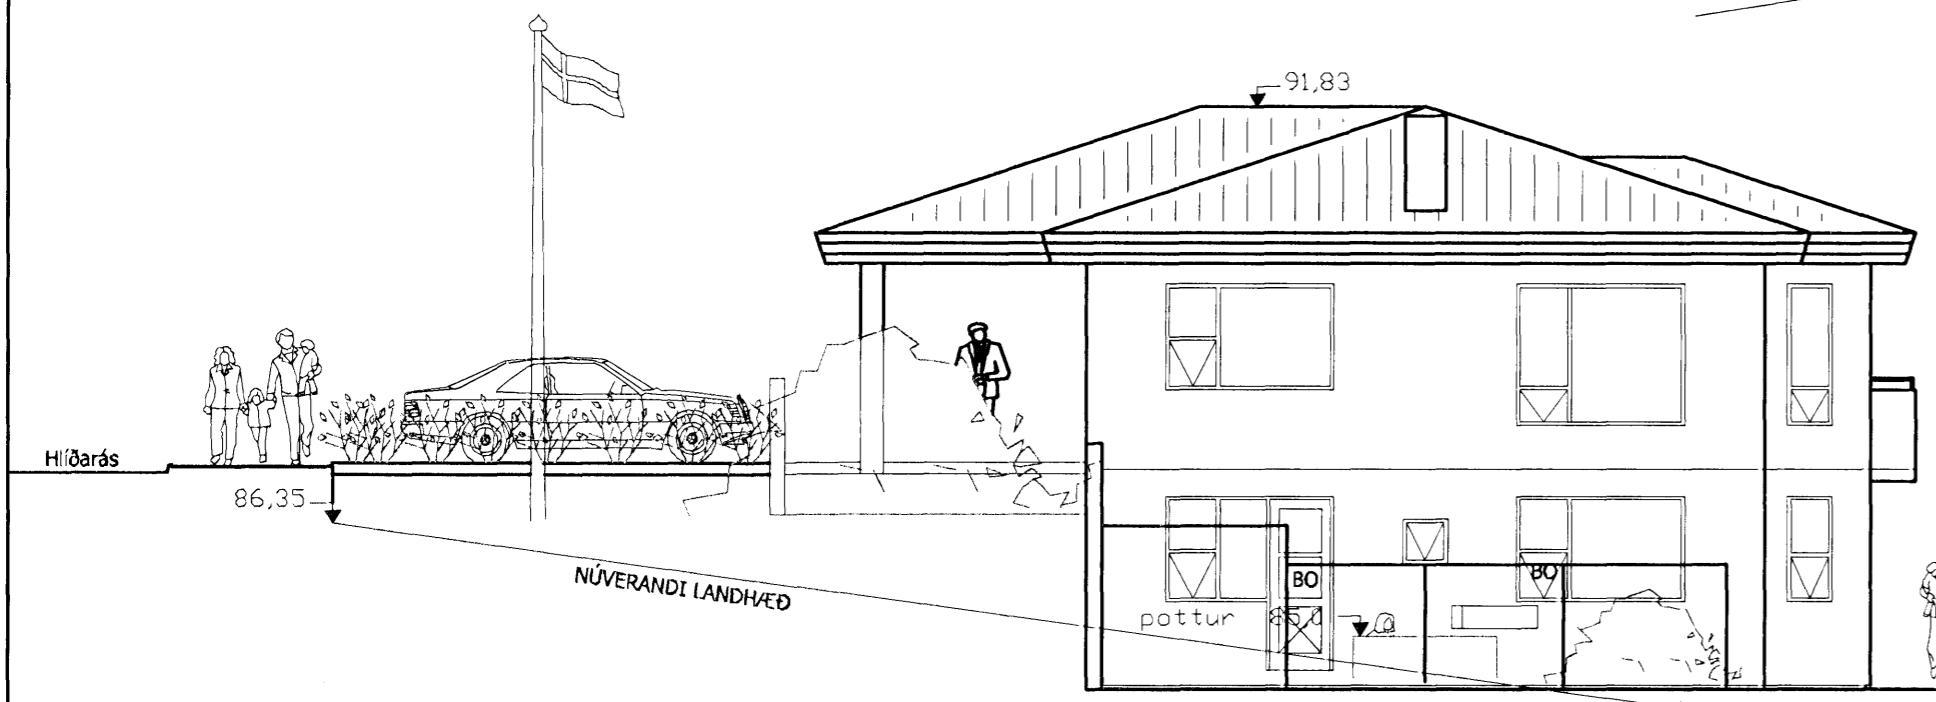

SUD-AUSTUR 1:100

**BREYTINGAR 01.09.2007**

- 1) LOKUDU SÖKKULRÝMI BREYTT Í GEYMSLU
- 2) BYGGINGAREFNI BREYTT ÚR FORSTEYPTUM EININGUM Í EINANGRUNAR KUBBA.
- 3) GLUGGA PÓSTUM FÆKKAD
- 4) INNHÚS STIGI SPEGLADUR
- 5) SÚLUR GERÐAR HRINGLAGA
- 6) RENNIHURÐ BREYTT Í VÆNGJAHURÐ
- 7) SORPSKÝLI FÆRT
- 8) STÖÐVEGG BREYTT
- 9) ÚTITRÖPPUM BREYTT Í TIMBUR.
- 10) ÚTIDYRAHURÐ BREYTT, ÆTETT VIÐ PÓSTLÚGU

HLÍÐARÁS 2, HAFNAFJÖRÐUR  
AÐALUPPDRÁTTUR  
ÍBÚÐARHÚSNÆÐI

TEIÐING NR. **103**

ÚTLIT

|          |        |         |          |            |
|----------|--------|---------|----------|------------|
| VERK NR. | HAUÐUR | TEIÐING | VIÐFRAED | LAGS       |
| 06032    | JFM    | JFM     |          | 01.09.2007 |

**M2 TEIKNISTOFA EHF** - KT: 690506-0680  
EYRAVEGI 32. 800 SELFOSS  
WWW.M2TEIKNISTOFA.IS S: 482 4050

JÓN FRÍÐRIK MATTHÍASSON - BYGGINGARVEIÐINGUR BFI  
JFM@M2TEIKNISTOFA.IS SÍMI: 861-4052