


Samþykkt þann  
**10 AUG 2010**  
 Þvingingafulltrúinn í rúmmáttir  
 F.h. Hrólfur S. Gunnlaugsson

**SKÝRINGAR**


Kótar eru í m.y.s  
 Mæsetningar eru í mm

- Merkir hæðarkóti í sniði
- Merkir hæðarkóti í plani
- Merkir þykkt plötu


Sjá einnig skýringarblað

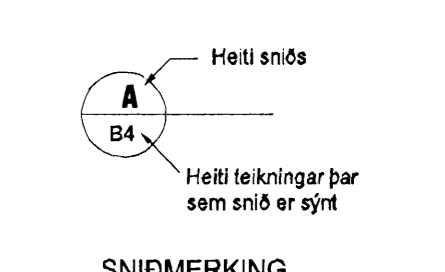

SNIDMERKING

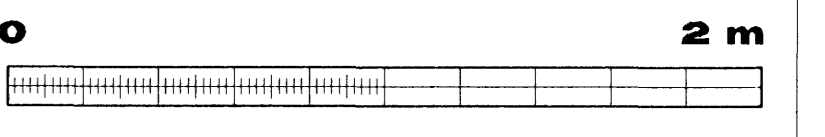

M. 1:20

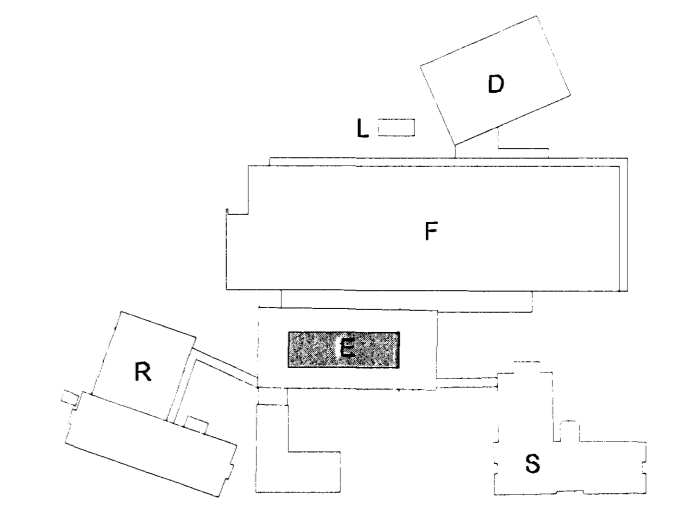

**ÚTI**  
 ARKITEKTAR  
 Jón Þór Þorvaldsson Aí, FSSA  
 Kt. 021256 7579

30.07.2010 VÍÐBYGGING OG SNIÐ Æ2 BÆTAST VIÐ.  
 SNIÐ Æ BREYTT Í SNIÐ Æ1

Samþykki aðalhönnuðar

BREYTINGAR


**actavis** Samþykkt

**VB** Verkfæðistofa Erlends Björgssonar  
 Bæjarlind 4 201 Kópavogur  
 Sími 564 3322 Fax 564 3324  
 Netfang veb@vbi.is, GSM 898 1198  
 Ráðgefandi verkfræðisjónusta


VERKHEITI  
**REYKJAVÍKURVEGUR 78**  
 BYGGING E. HAFNARF.  
 Teikning nr.  
**IS1E-S-03-506**

HEITI TEIKNINGAR  
**ÞAKVIRKI - ÞAKHÝSI**  
**ÁSÝNDIR - SNIÐ Æ1 OG Æ2 A**

|            |         |        |        |           |
|------------|---------|--------|--------|-----------|
| Dagsetning | Teiknað | Hannað | Kvarði | YFIRFARID |
| MÁI 2010   | ARQ     | ESB    | 1:20   |           |

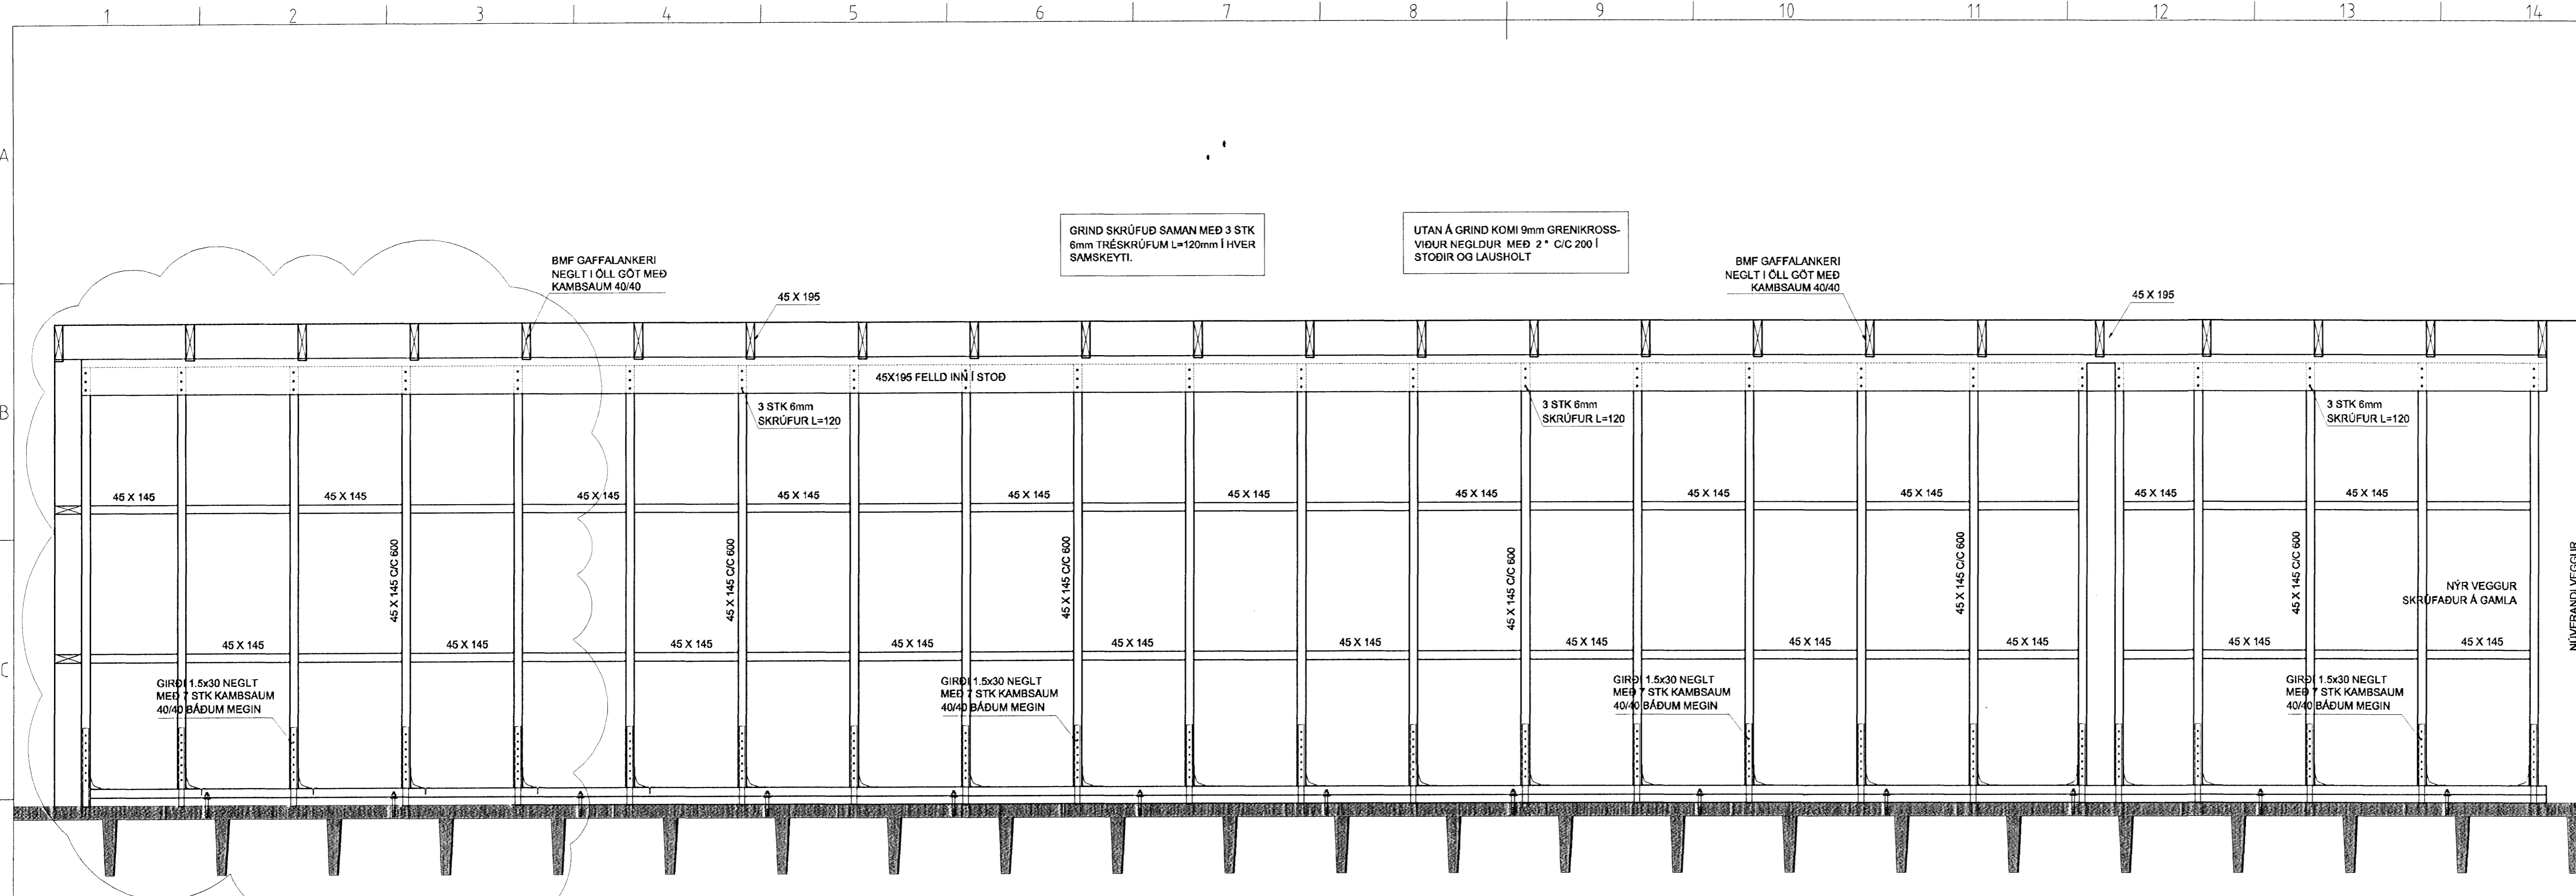

**Æ1** SNIÐ  
 S-03-500 M. 1: 20

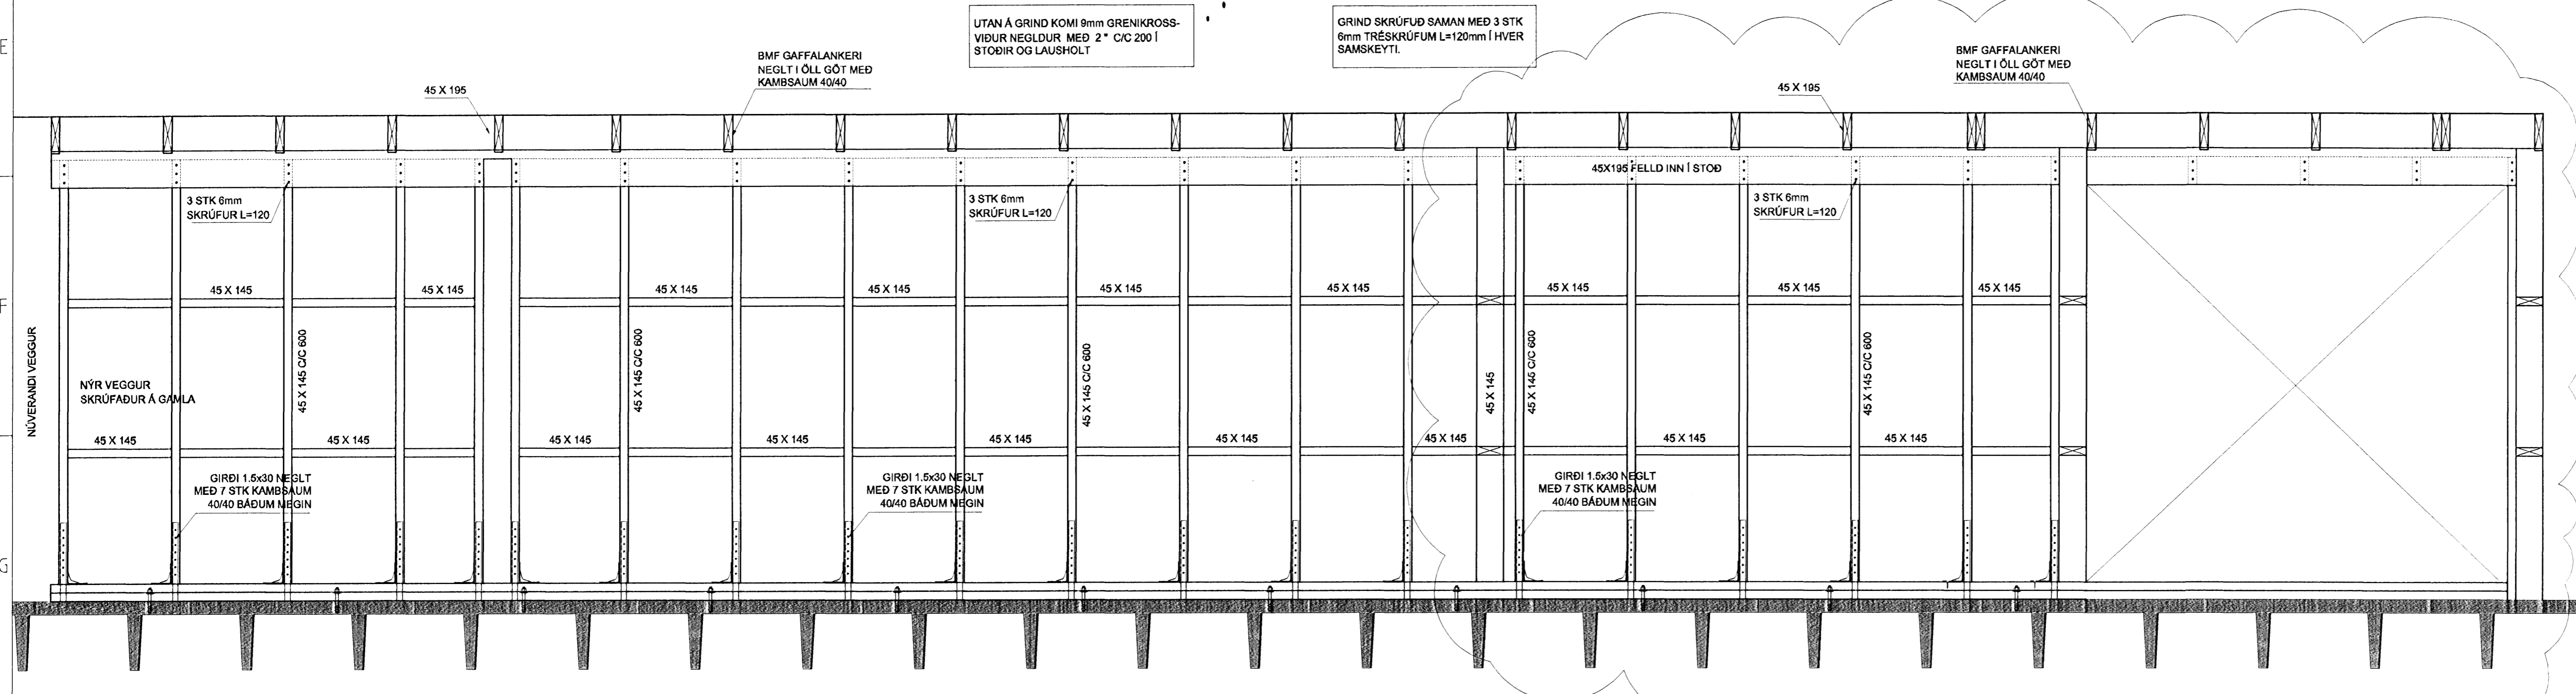

**Æ2** SNIÐ  
 S-03-500 M. 1: 20