


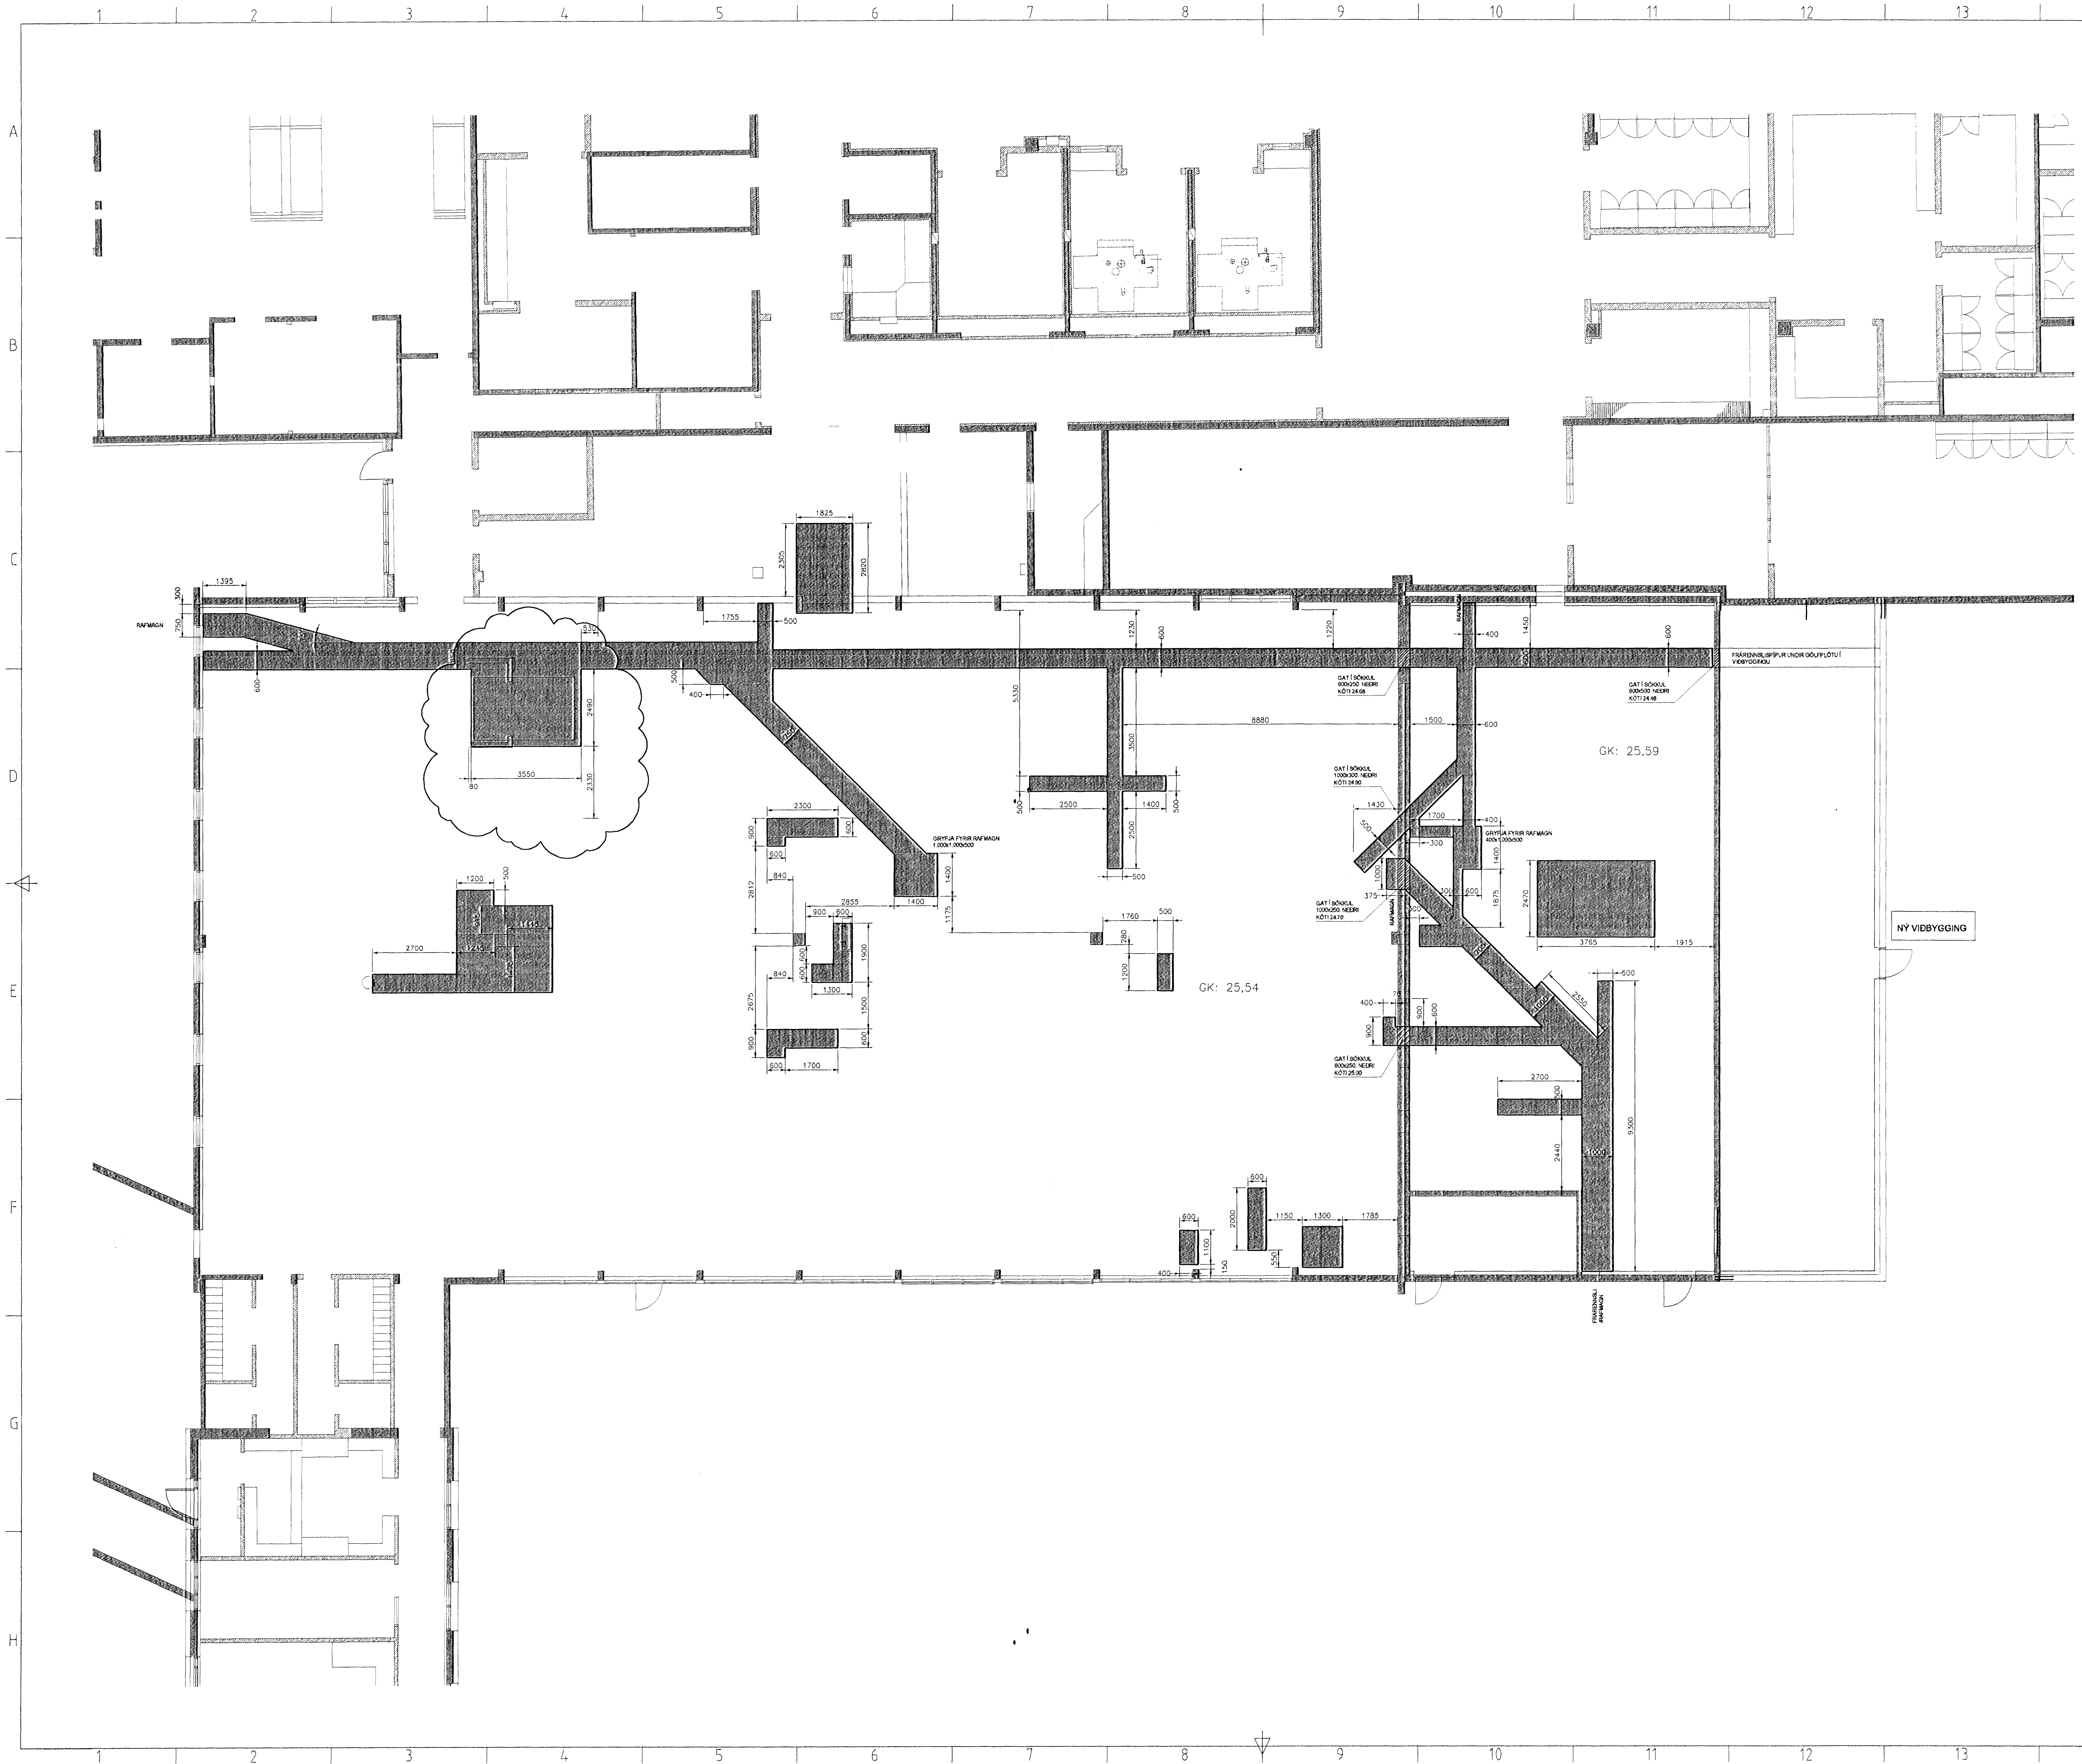


Samþykkt þann
10 AUG 2010
Byggingafræðingur / HAFNARF.
F.h. Hrólfur S. Gunnlaugsson

SKÝRINGAR


Kótar eru í m.y.s
Málsetningar eru í mm

- Merkir hæðarkóti í sniði
- Merkir hæðarkóti í plani
- 150 Merkir þykkt plötu


Sjá einnig skýringarblað

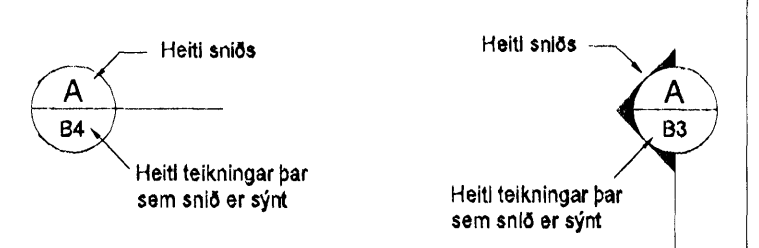

SNIDMERKING

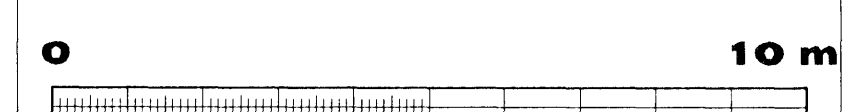

M. 1:100

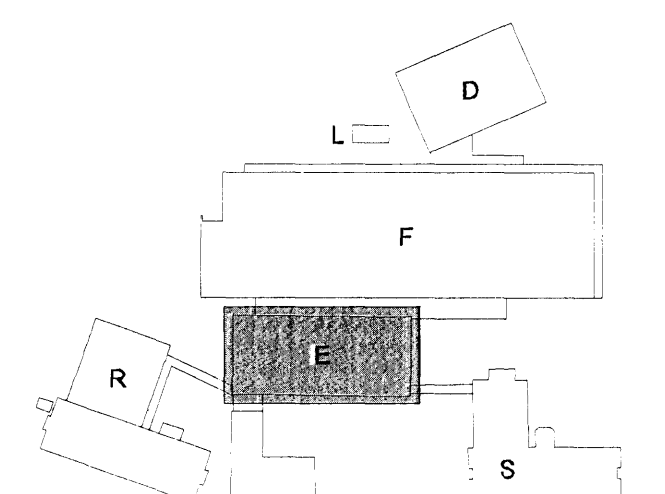

ÚTI
ARKITEKTAR
Jón Þór Þorvaldsson AÍ, FSSA
Kt. 021256 7579
30.07.2010 SÖGUN BÆTT VIÐ

BREYTINGAR

actavis
Samþykkt

Verkfræðistofa Eiríks Birgissonar
Bæjarind 4 201 Kópavogi
Sími 584 3322 Fax 584 3324
Netfang web@web.is, GSM 898 1188
Ráðgefandi verkfræðisþjónusta

VERKHEITI
REYKJAVÍKURVEGUR 78
BYGGING E. HAFNARF.
HEITI TEIKNINGAR
SÖGUN GÓLFPLÖTU
Teikning nr
IS1E-S-00-10
A

Dagsetning MARS 2010	Teiknað ARG	Hannað ESB	Kvarði 1:100	YFIRFARIR
-------------------------	----------------	---------------	-----------------	-----------