




Samþykkt bann

20 SEP 2010

Byggingafrúnn í Hafnarfirði
F.h. Hrólfur S. Gunnlaugsson

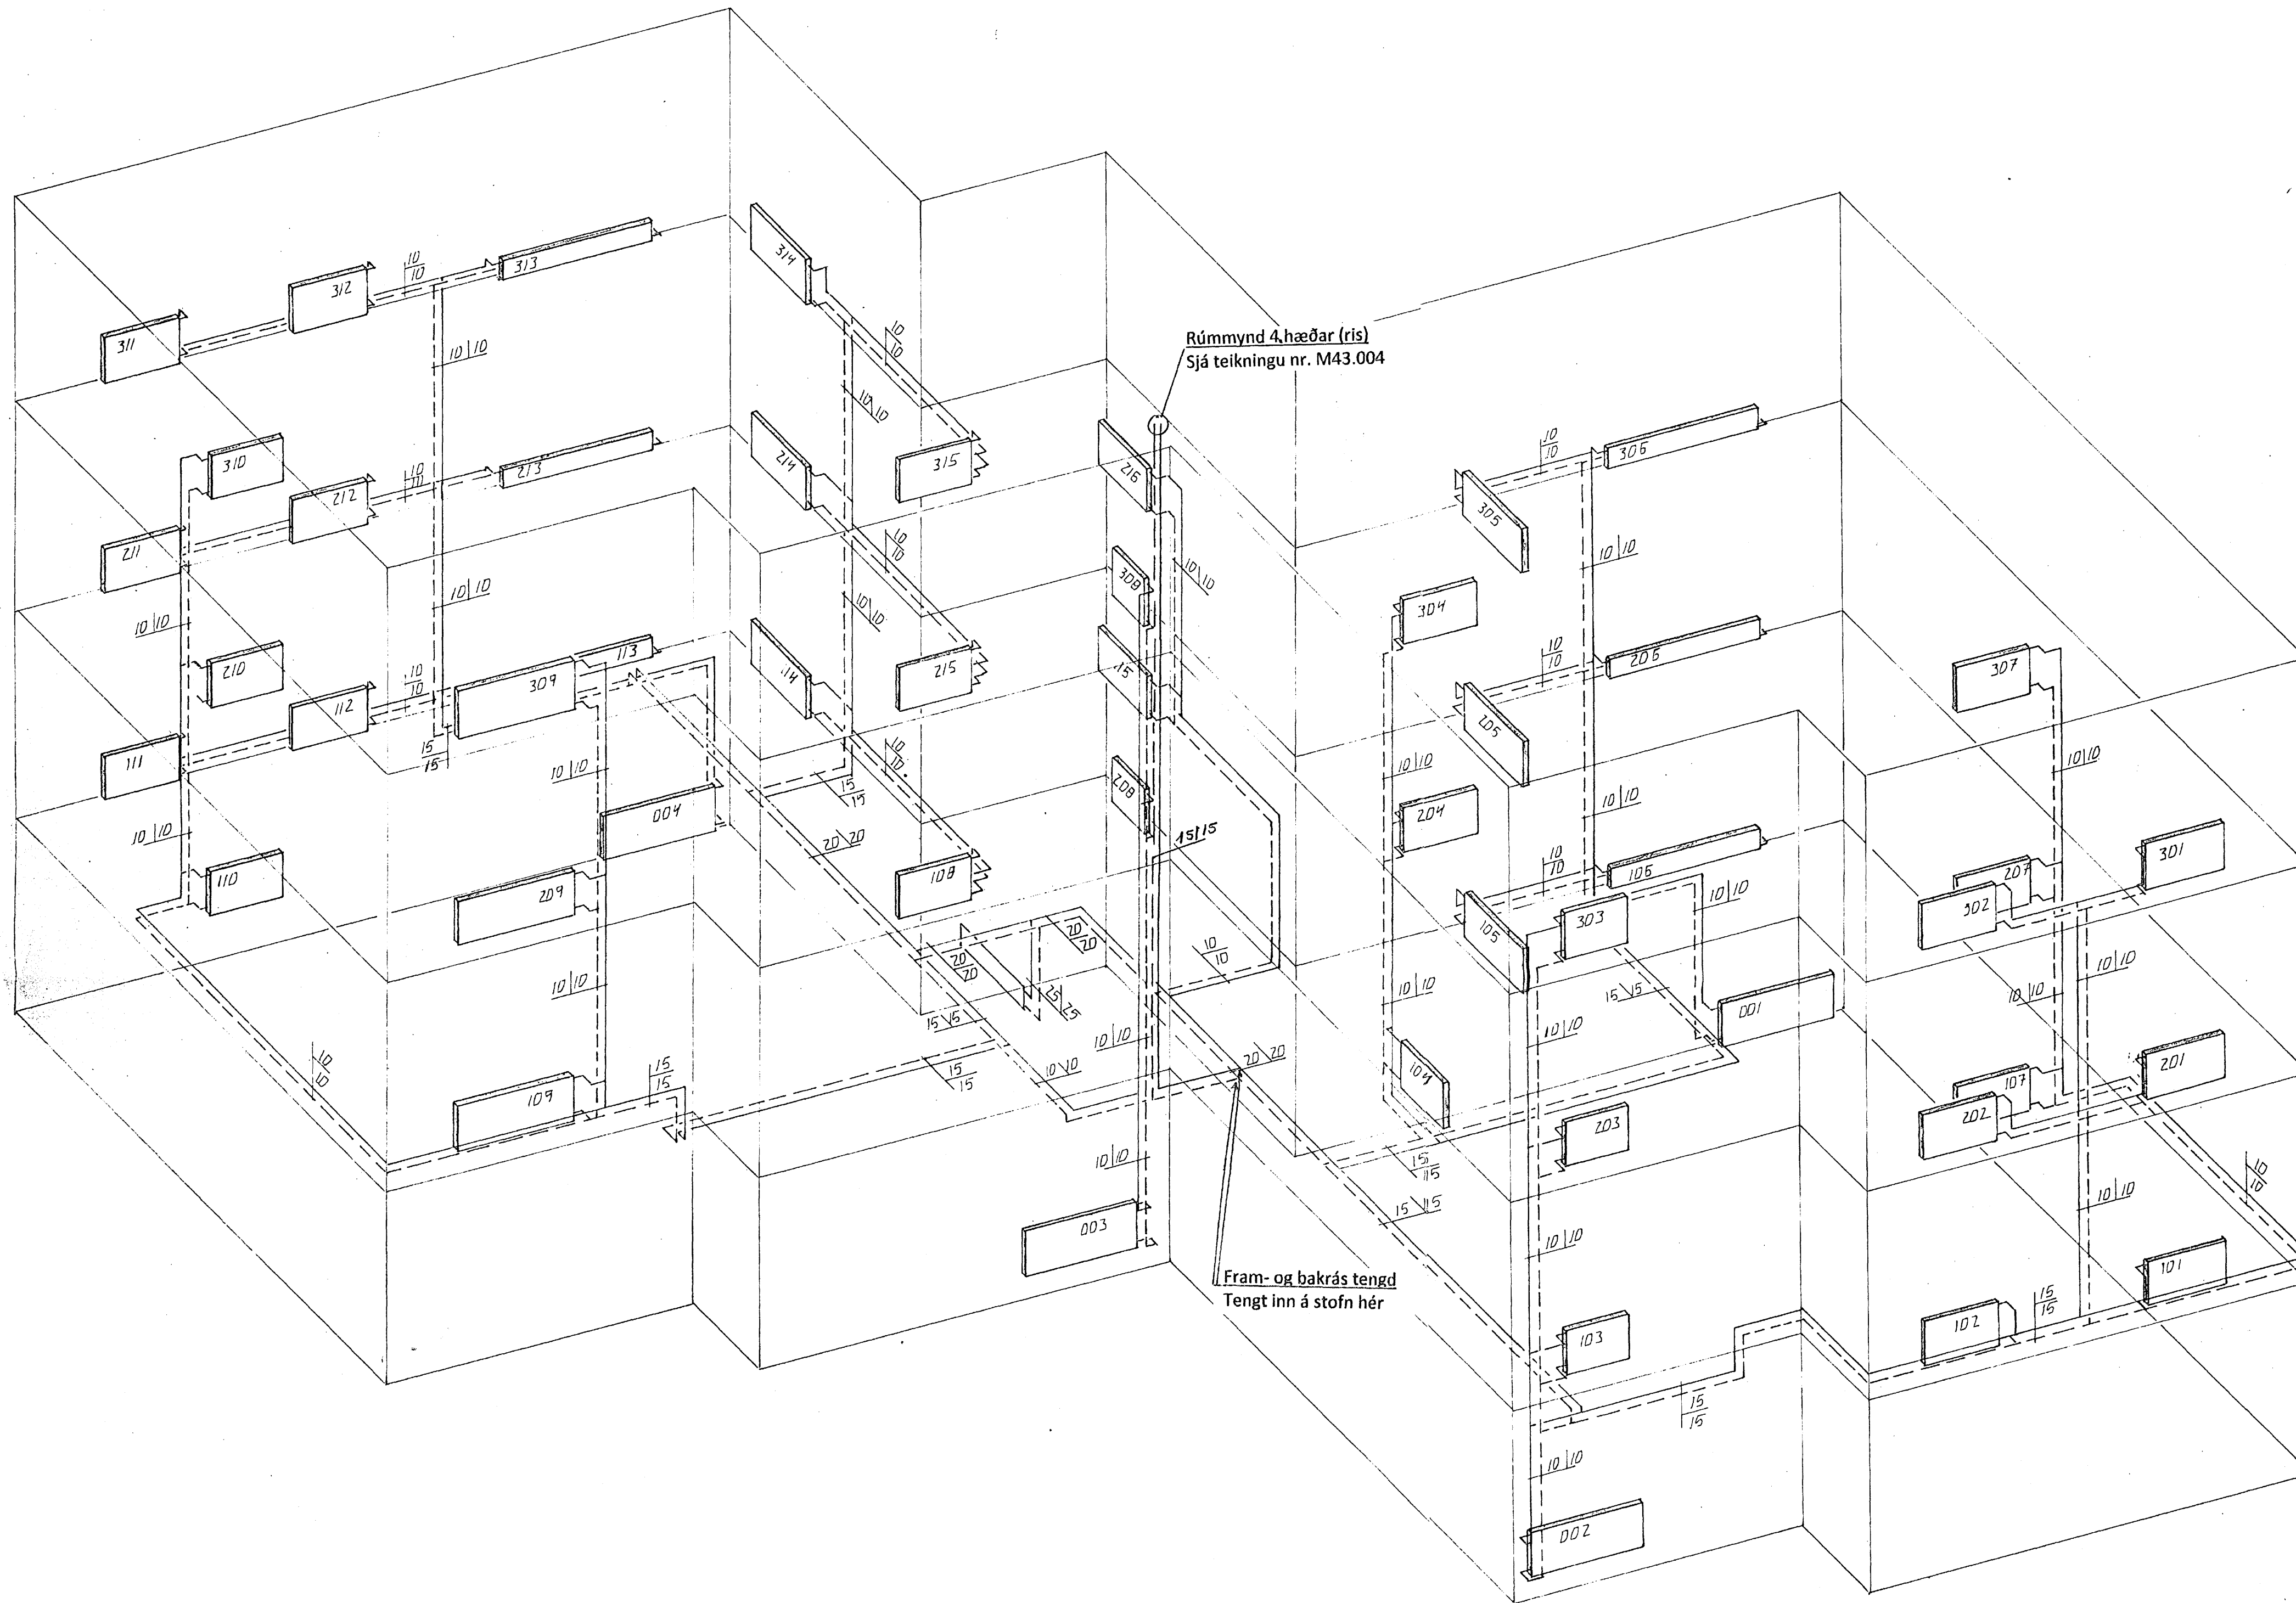

HITALAGNIR, RÚMMYND, 1:50

SKÝRINGAR:

Lagnir vegna ofnakerfis 4. hæðar eru hér færðar inn á rúmmynd Sigurðar Þorleifssonar, tæknifræðings.



www.verkis.is - sími: +354 422 8000

SAMÞYKKT:

Rólfur Þorleifsson

Kb. 060243-3119

A 2010-09-01

RK RK

ÚTG DAGS SKÝRINGAR

TEIK HANN RÝNT SAMÞ

EYRARHOLT 16, HAFNARFIRÐI
BREYTING Á ÞAKRÝMI
Hitalagnir
Rúmmynd

VERKIFANG 09455 TEIKNING

M43.003