
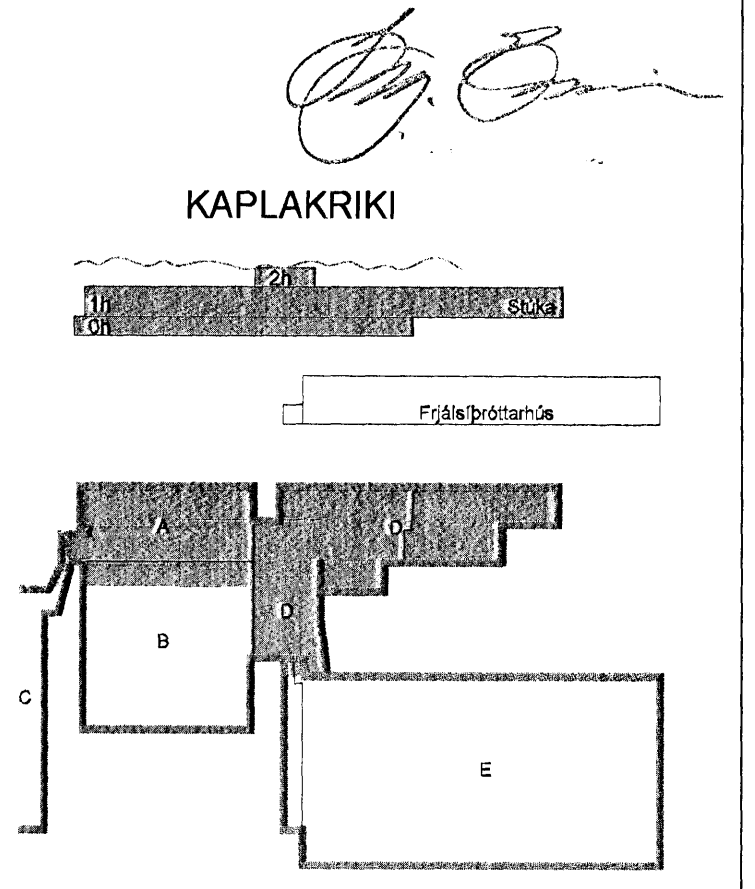


Mótteld
13.09.2010

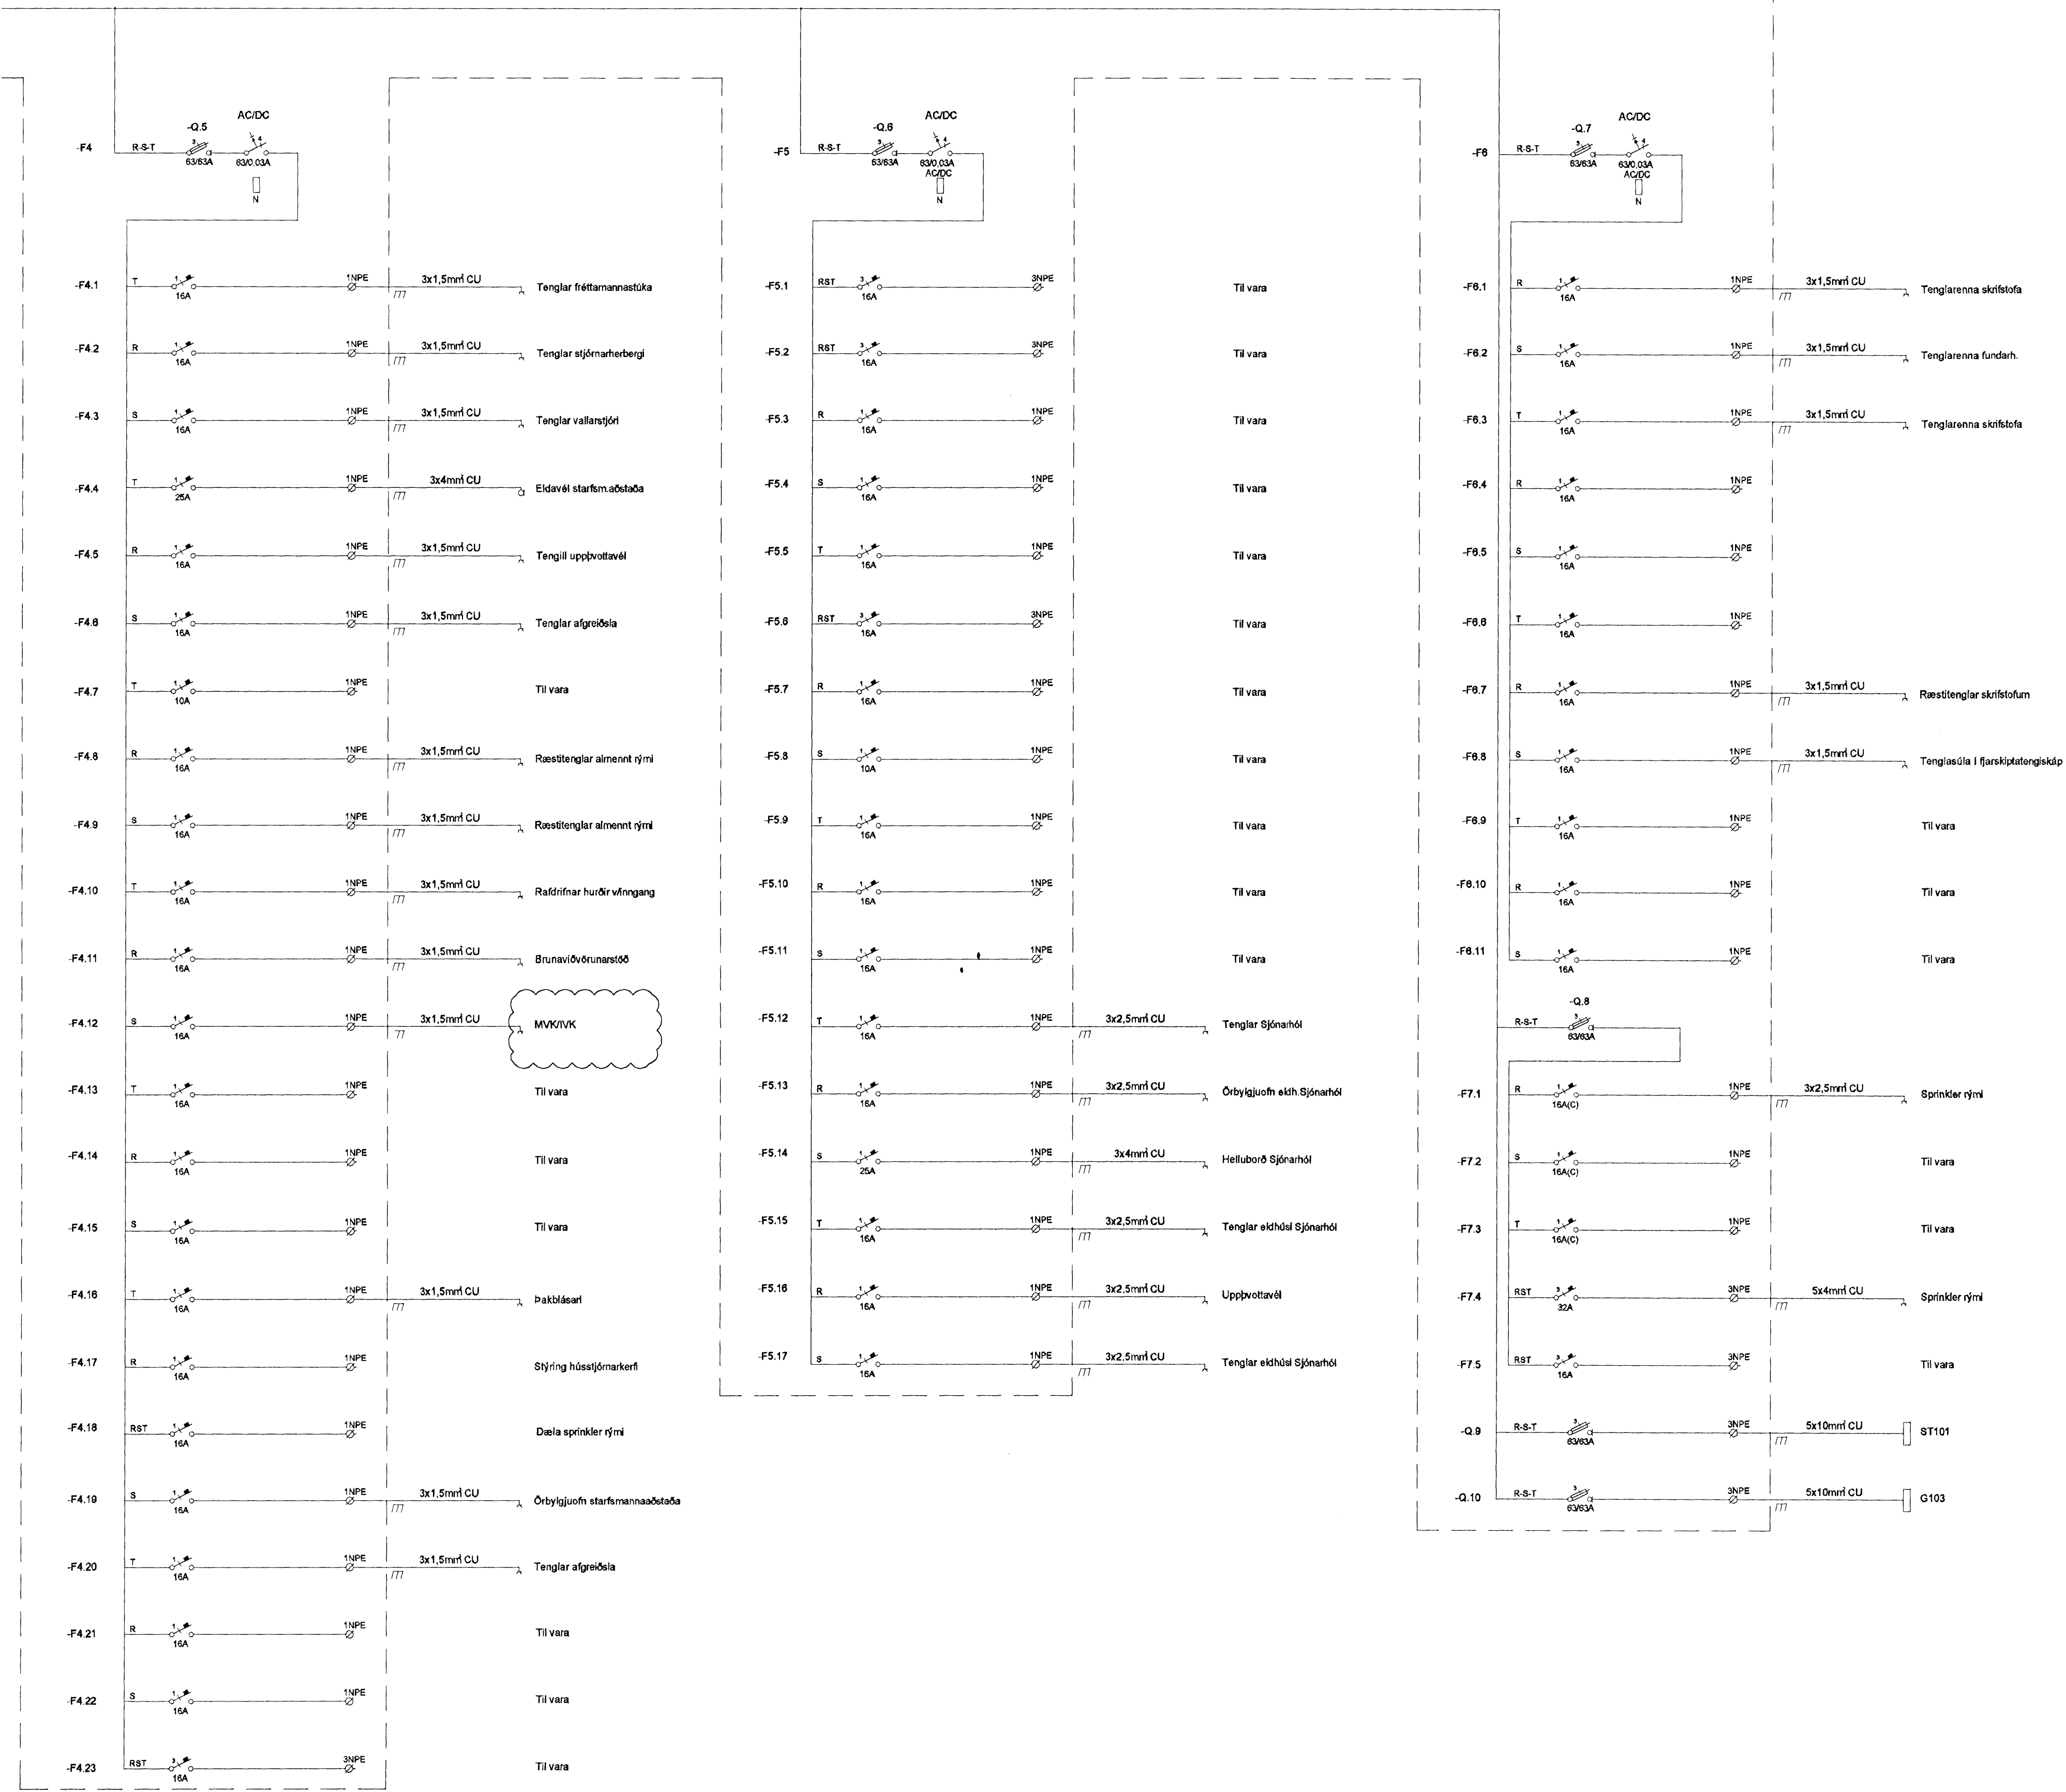

C 02.09.10 MVK/IVK
B 28.04.10 Greinar færðar í G103 BSG/ÖG
A 22.01.10 Var f. sprinkler fætt í T001, textahaus var einnig breytt. BSG/ÖG
Útg. Dags. Skýring Hannað/Yfirfarð

VSB
VERKFRÆÐISTOFA

BÆJARHRAUN 20 · 220 HAFNARFJÓRDUR · KENNIT. 710796-2899
vsb@vsb.is · Sími 585 8600 · Fax 585 8610 · www.vsb.is

Áritun sérhönnuðar Örn Guðmundsson Kt: 220961 2739					
Verkefni KAPLAKRIKI HAFNARFIRÐI					
Verkhliði Rafkerfi Einlinnumyndir stúkubýgging Einlinnumynd G101					
Hannað BSG	Teknað BSG	Yfirfarið ÖG	Kvarði / A1	Síða -	
Dags. 07.12.2009	Verkefni 06811	Talning A R602 .1	Útgáfa C		

V:\000005811\06811-Kaplanrikki-FH\Sheets\RA06811-RB-áubýgging-A.dwg