
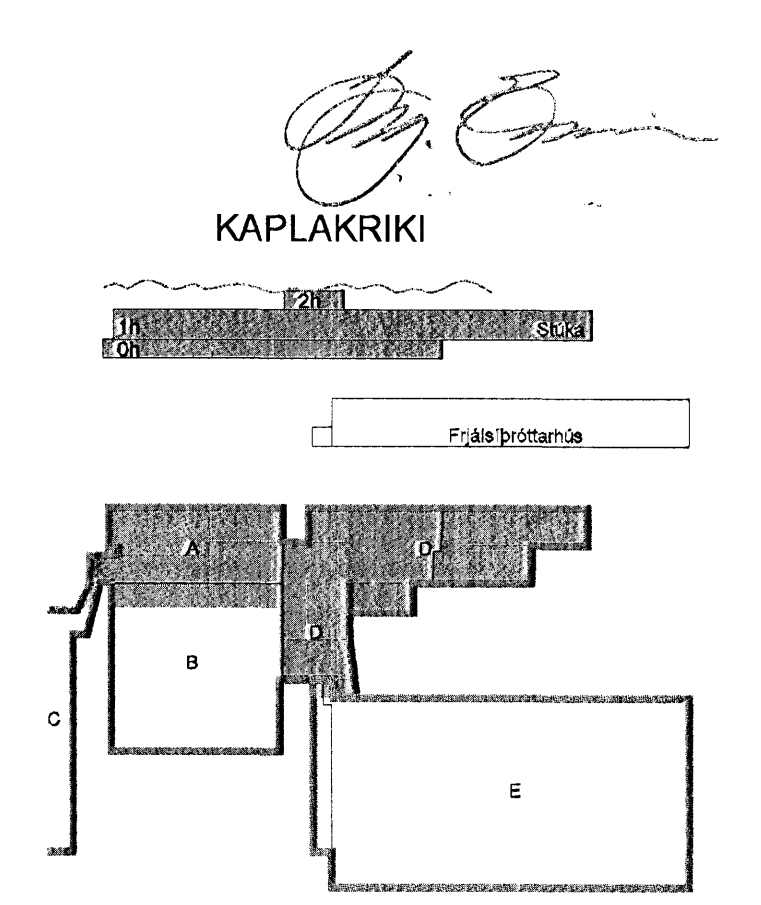


Móttækð
13.09.2010

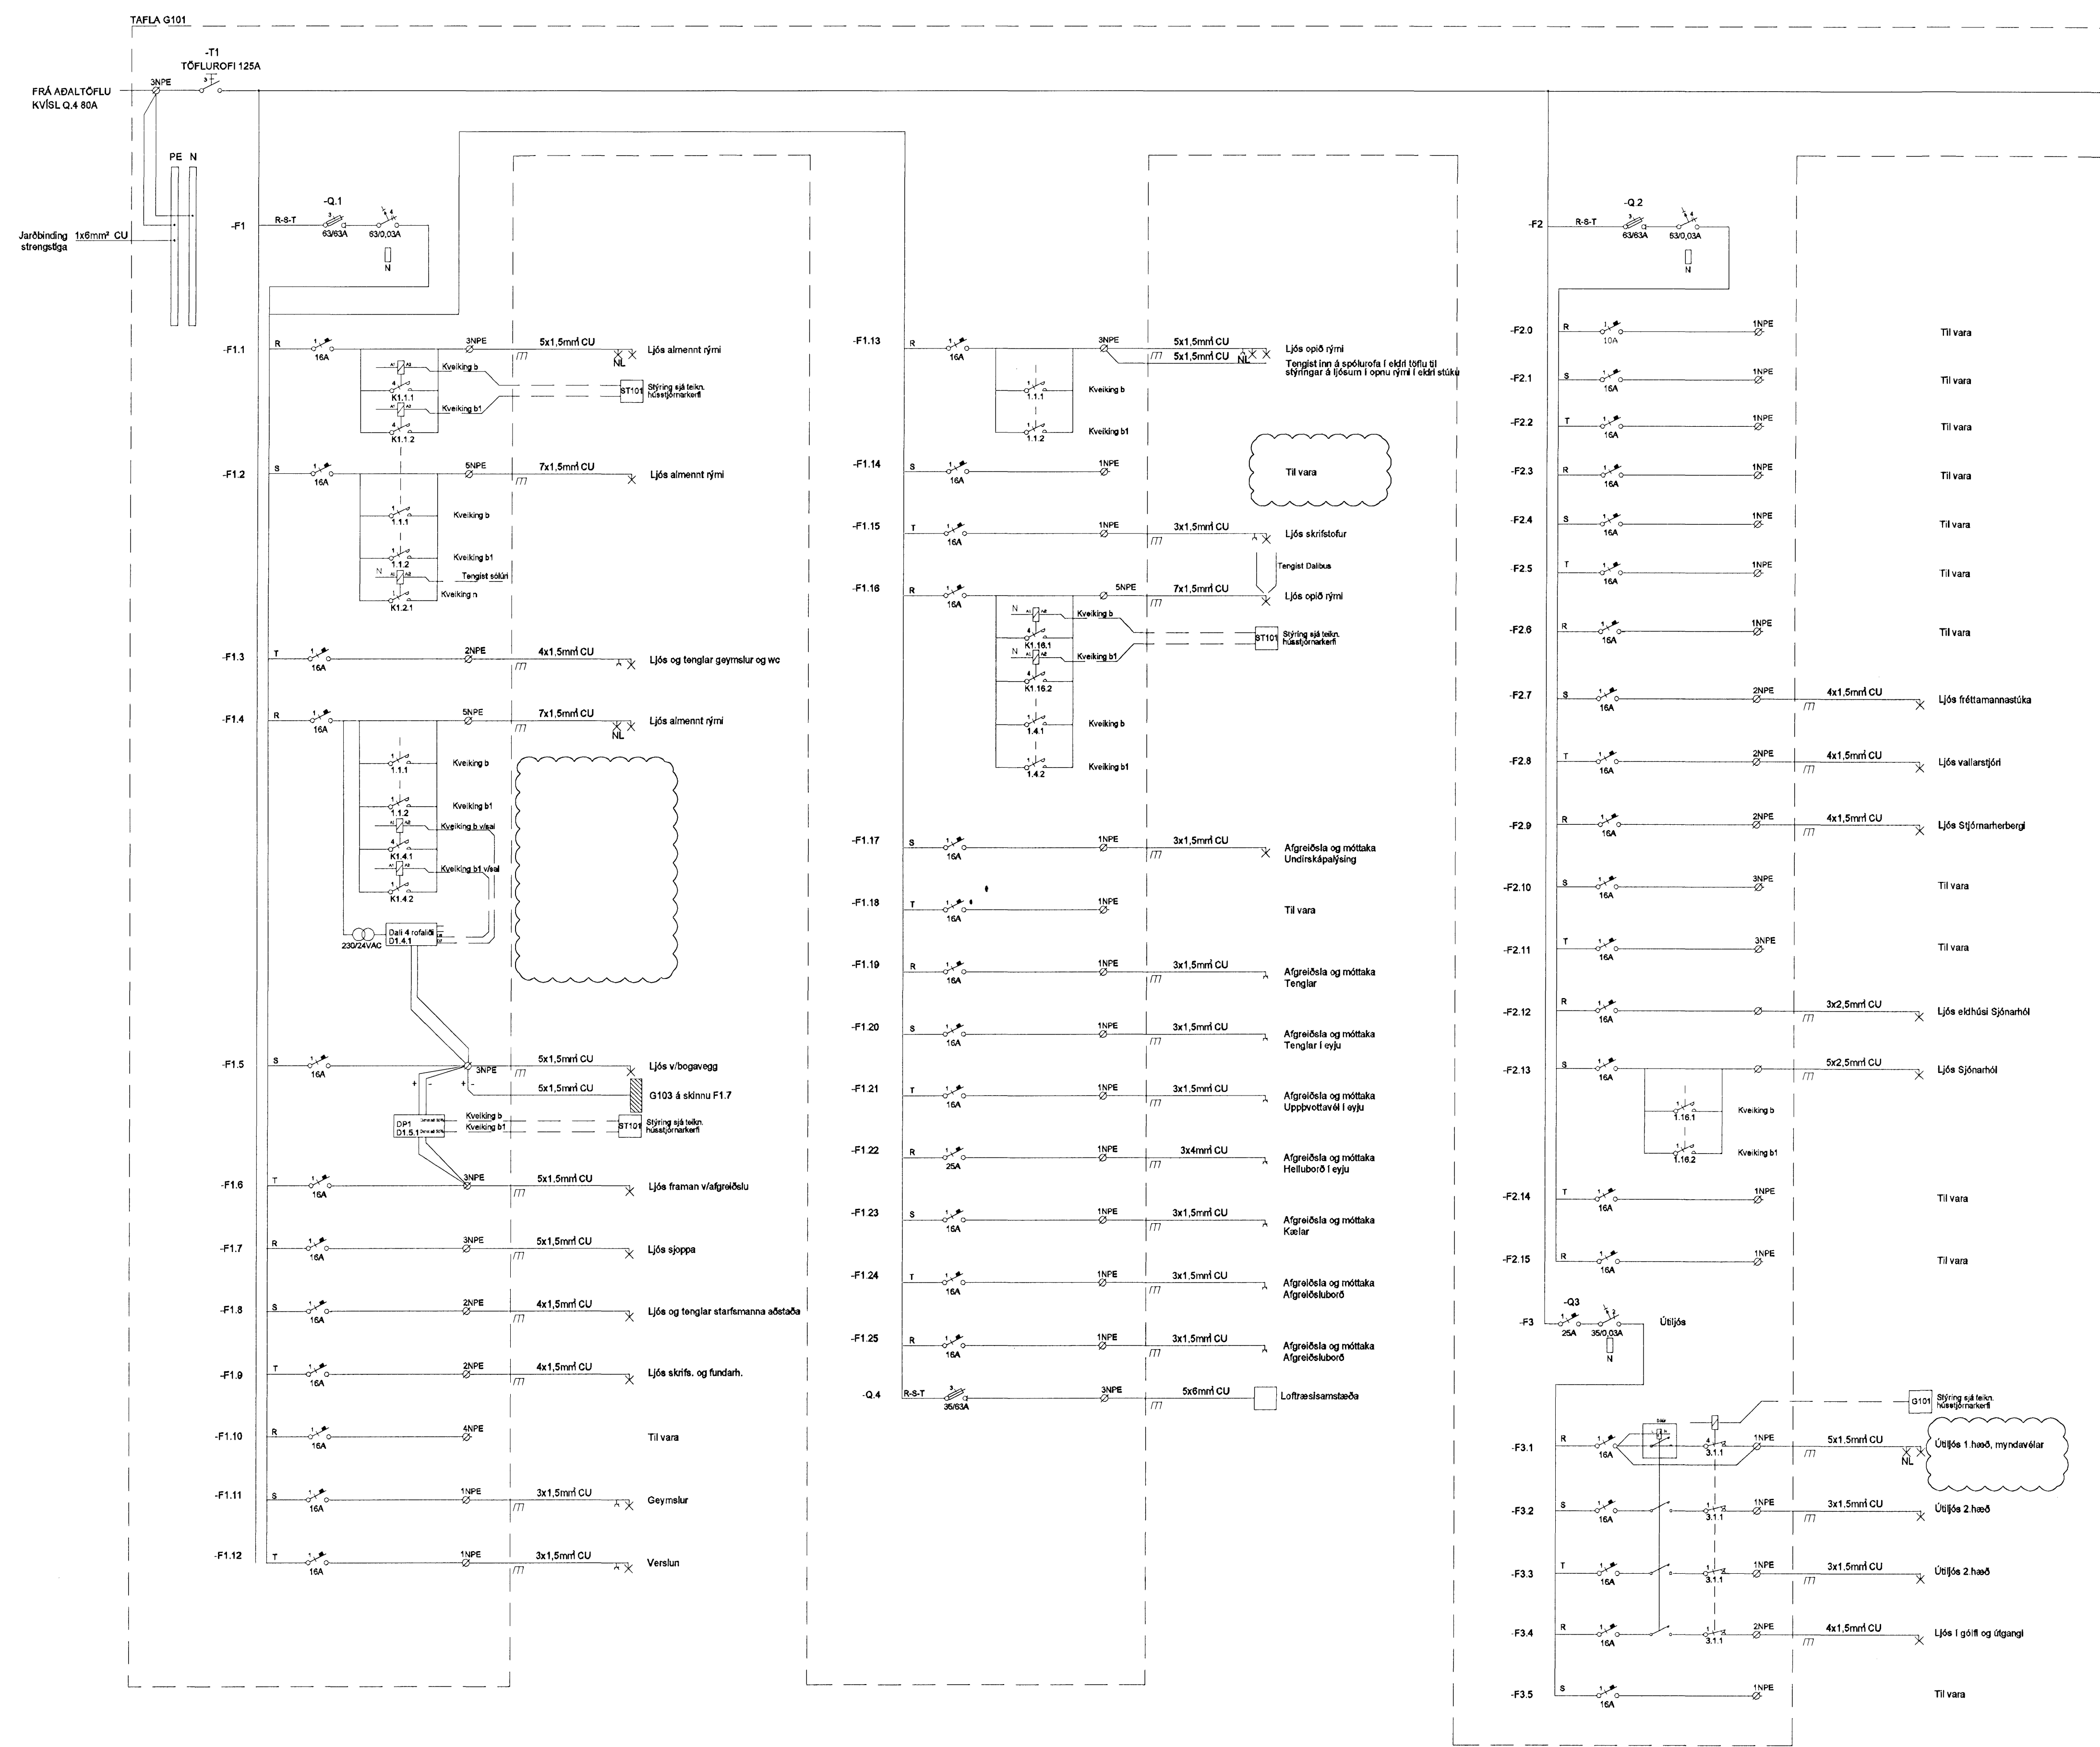

G 02.09.10	Breyting vinnustjórnarkerfi off	BSG/ÖG
F 28.04.10	Greinar færðar í G103	BSG/ÖG
E 22.01.10	Tenging vegna eldri töflu	BSG/ÖG
D 07.12.09	Kveikingar, húsnæðismark	BSG/ÖG
C 12.08.09	Nýjar greinar	SF/BSG
B 29.07.08	Breyting á stofni og töfluora	SF/ÖG
A 27.11.07	Verkefning	RVK
Útg. Dags.	Skýring	Hannað/Vfirfað

VSB
VERKFRÆÐISTOFA

BEIARHRAUN 20 · 220 HAFNARFJÖRDUR · KENNIT. 710796-2899
vsb@vsb.is · Sími 685 8600 · Fax 685 8610 · www.vsb.is

Áritun sérhönnuðar Örn Guðmundsson Kt: 220981 2739				
Verkefni KAPLAKRIKI HAFNARFIRÐI				
Verkefni Rafkerfi Einflymyndir stúkubýgging Einflymynd G101				
Hannað RVK/HJ	Teknað RVK/HJ	Yfirfarið RVK	Kvarði RVK	Síða / A1
Dags. 30.04.2007	Verkefni 06811	Teikning A R602	Útgáfa G	

V:\2006\06811\06811-KaplaKriki-Flymyndir\06811-R6-afslubýgging-A.dwg