

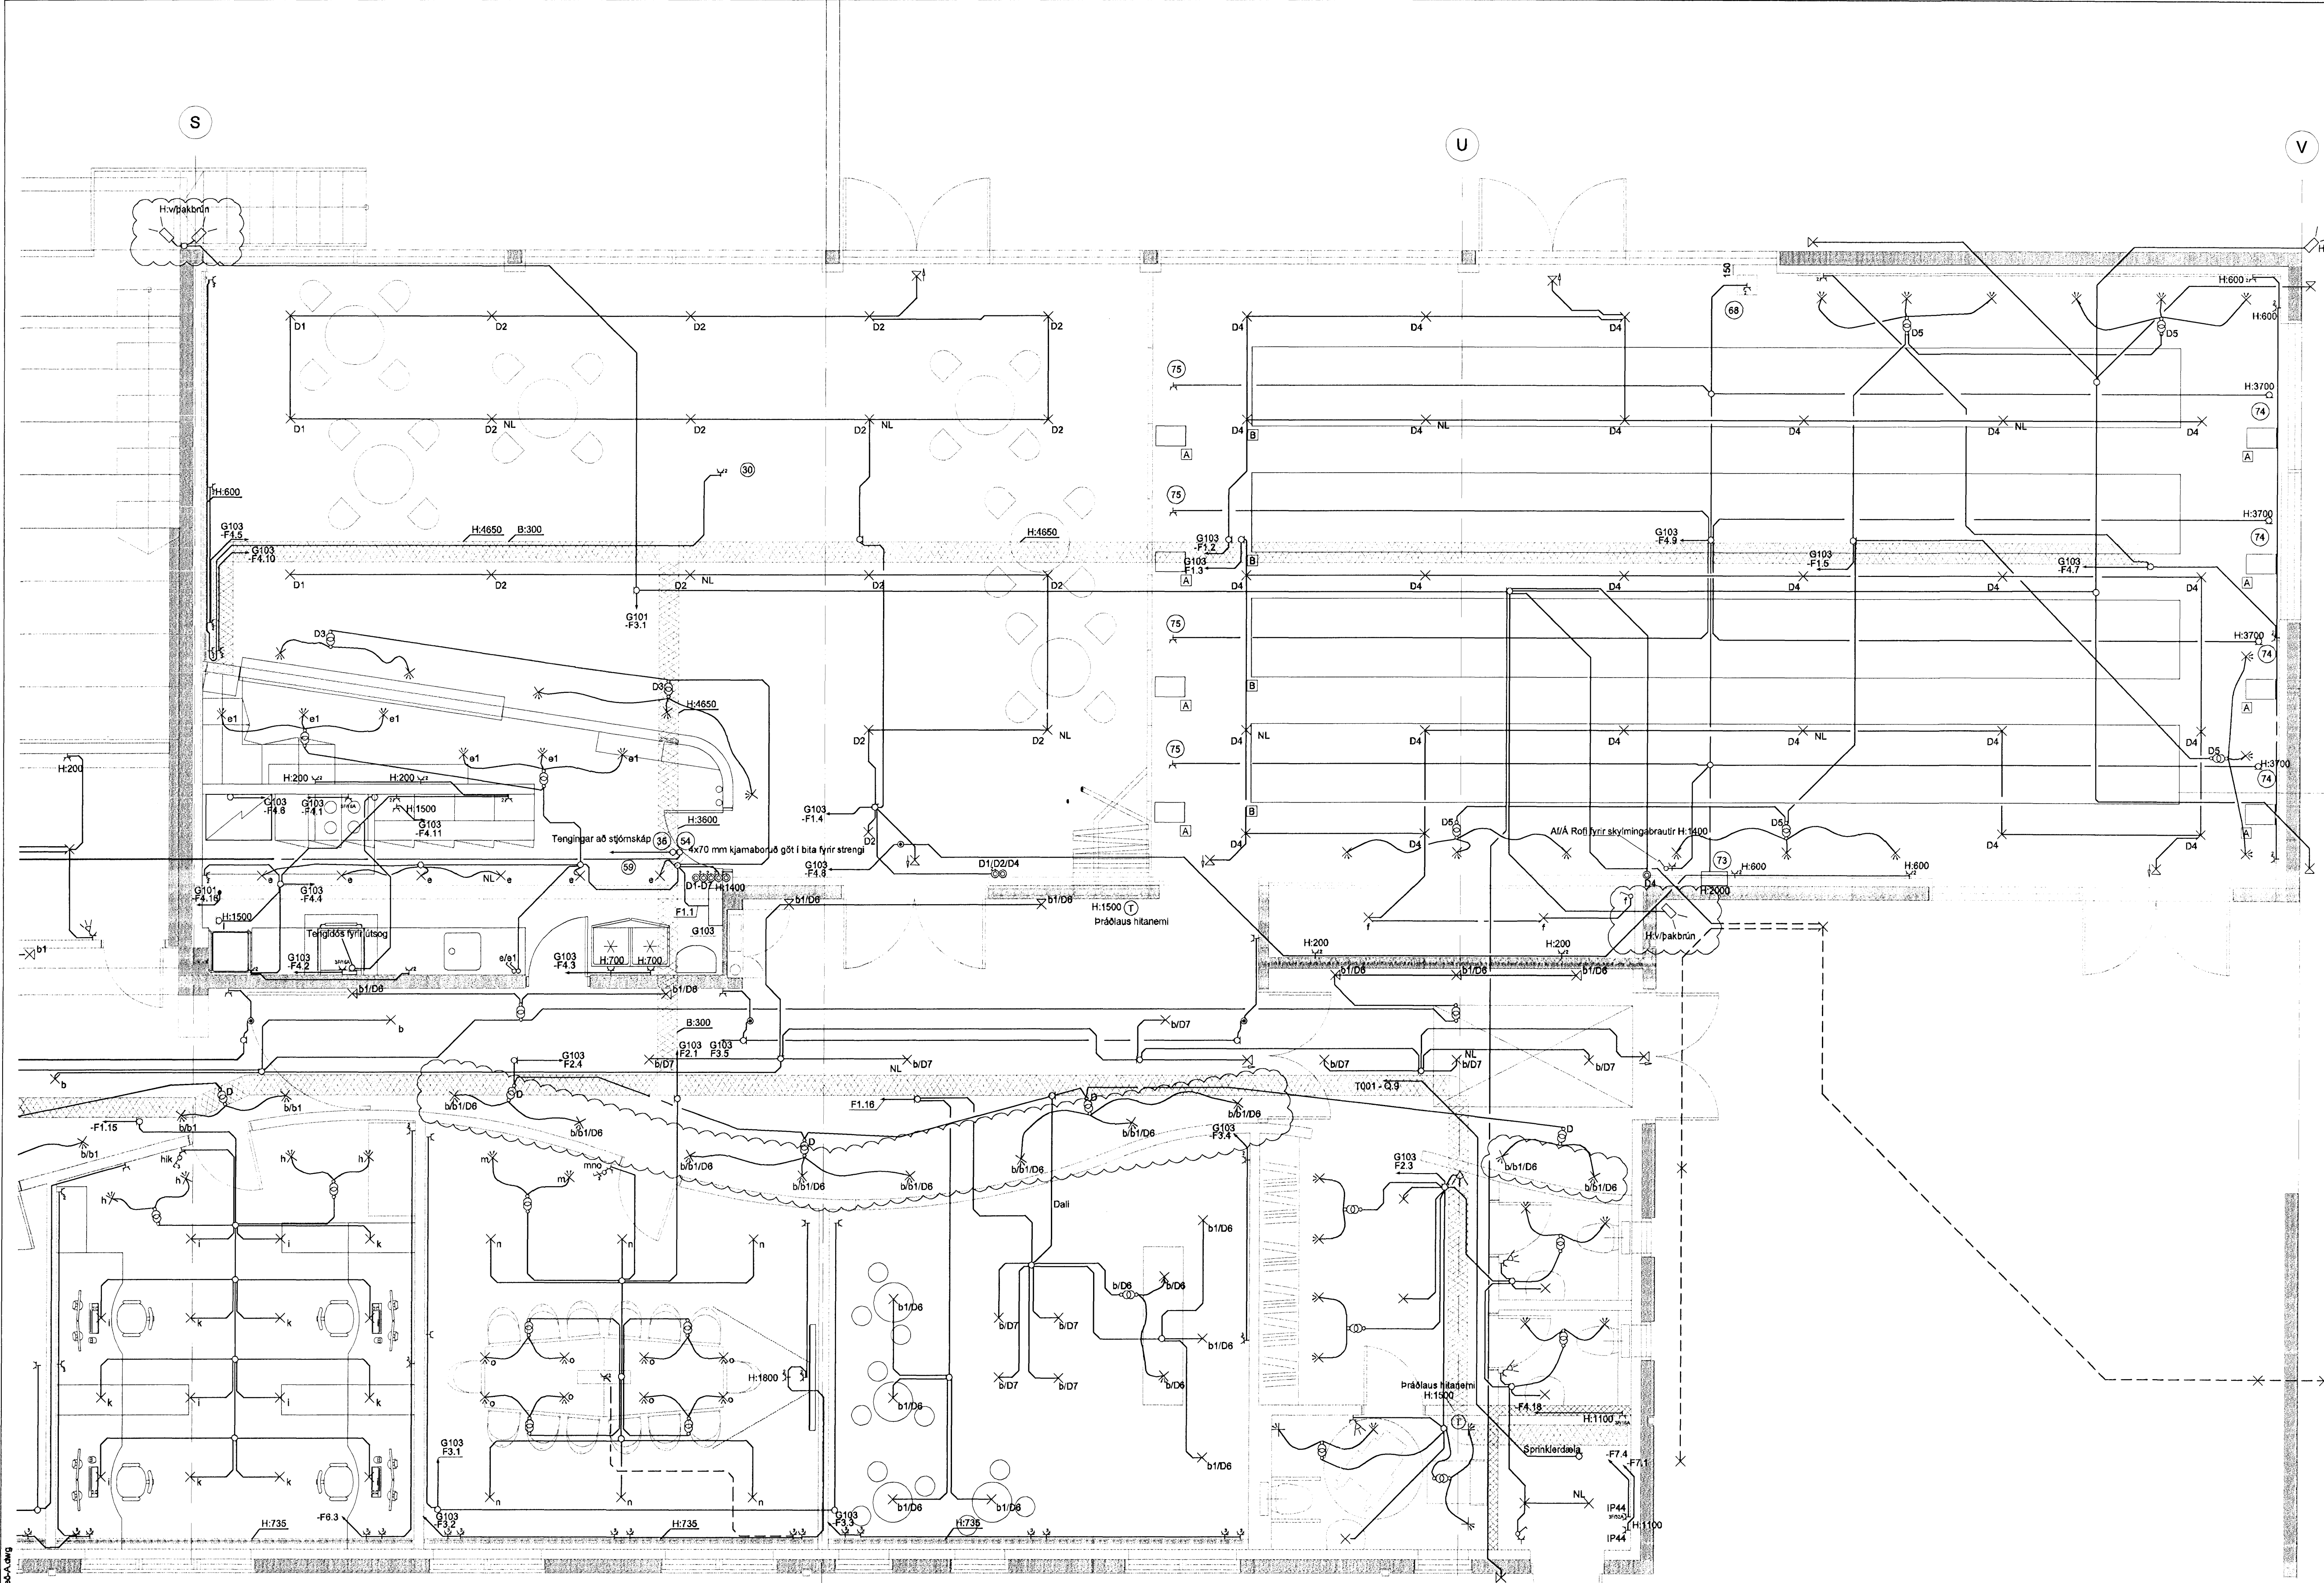


Mótteldi
13.09.2010

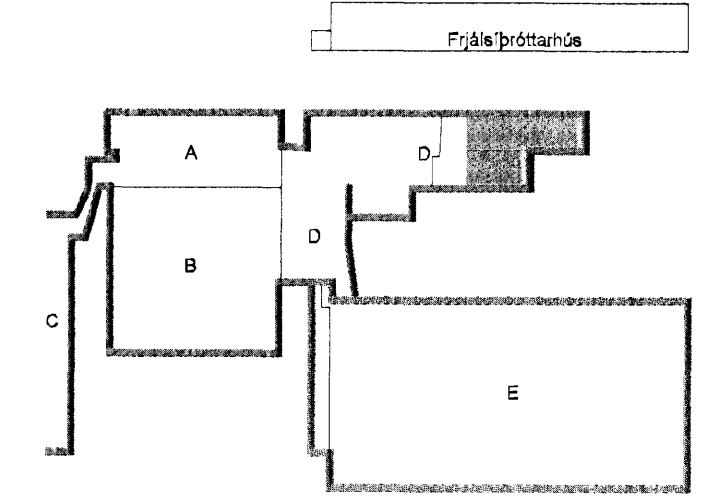

A) Gólfðás fyrir skyfmingabraut
B) Skyfmingabraut

[Signature]
KAPLAKRIKI

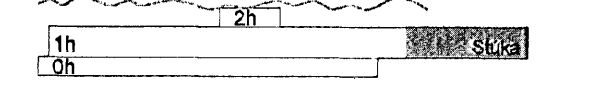

I	02.09.10	Húsfjórmarken, MVK	BSG/ÓG
H	15.08.10	Myndavélarerfi	BSG/ÓG
G	26.04.10	Tafla sett í eish. greinar færðar oft	BSG/ÓG
F	22.01.10	Neyðariðing og fl.	BSG/ÓG
E	05.11.09	Skyfmingasalur	BSG/ÓG
D	12.06.09	Breyting á herbergjum	SF/BSG
C	30.01.09	Breyting á ljósum og rafloyn	SF/ÓG
B	06.10.08	Breyting á stígum	SF/ÓG
A	27.11.07	Verkefning	RVK/HJ
Útg. Dags.	Skýring		Hannað/Virfanó

VS

VERKFRÆÐISTOFA

BÆJARHRAUN 20 • 220 HAFNARFJÖRÐUR • KENNIT. 710796-2899
vsb@vsb.is • Sími 585 8600 • Fax 585 8610 • www.vsb.is

Áritun sérhönnuðar	Óm Guðmundsson Kt: 220961-2739
Verkefni	KAPLAKRIKI HAFNARFIRÐI
Verkhúdi	Rafkerfi Lágspenna 1.hæð Grunnmynd
Hannafélag	RVK/HJ
Teknaöf	RVK/HJ
Yfirfarð	BSG
Kvarði	1.50
Síða	/ A1
Dags	30.04.2007
Verkefni	06811
Tekning	A R114
Útgáfa	I

V:\06060611\06811\Kaplakriki\FH\ShemsRafri\Lagspenna\06811-R1-1.hæð.dwg