

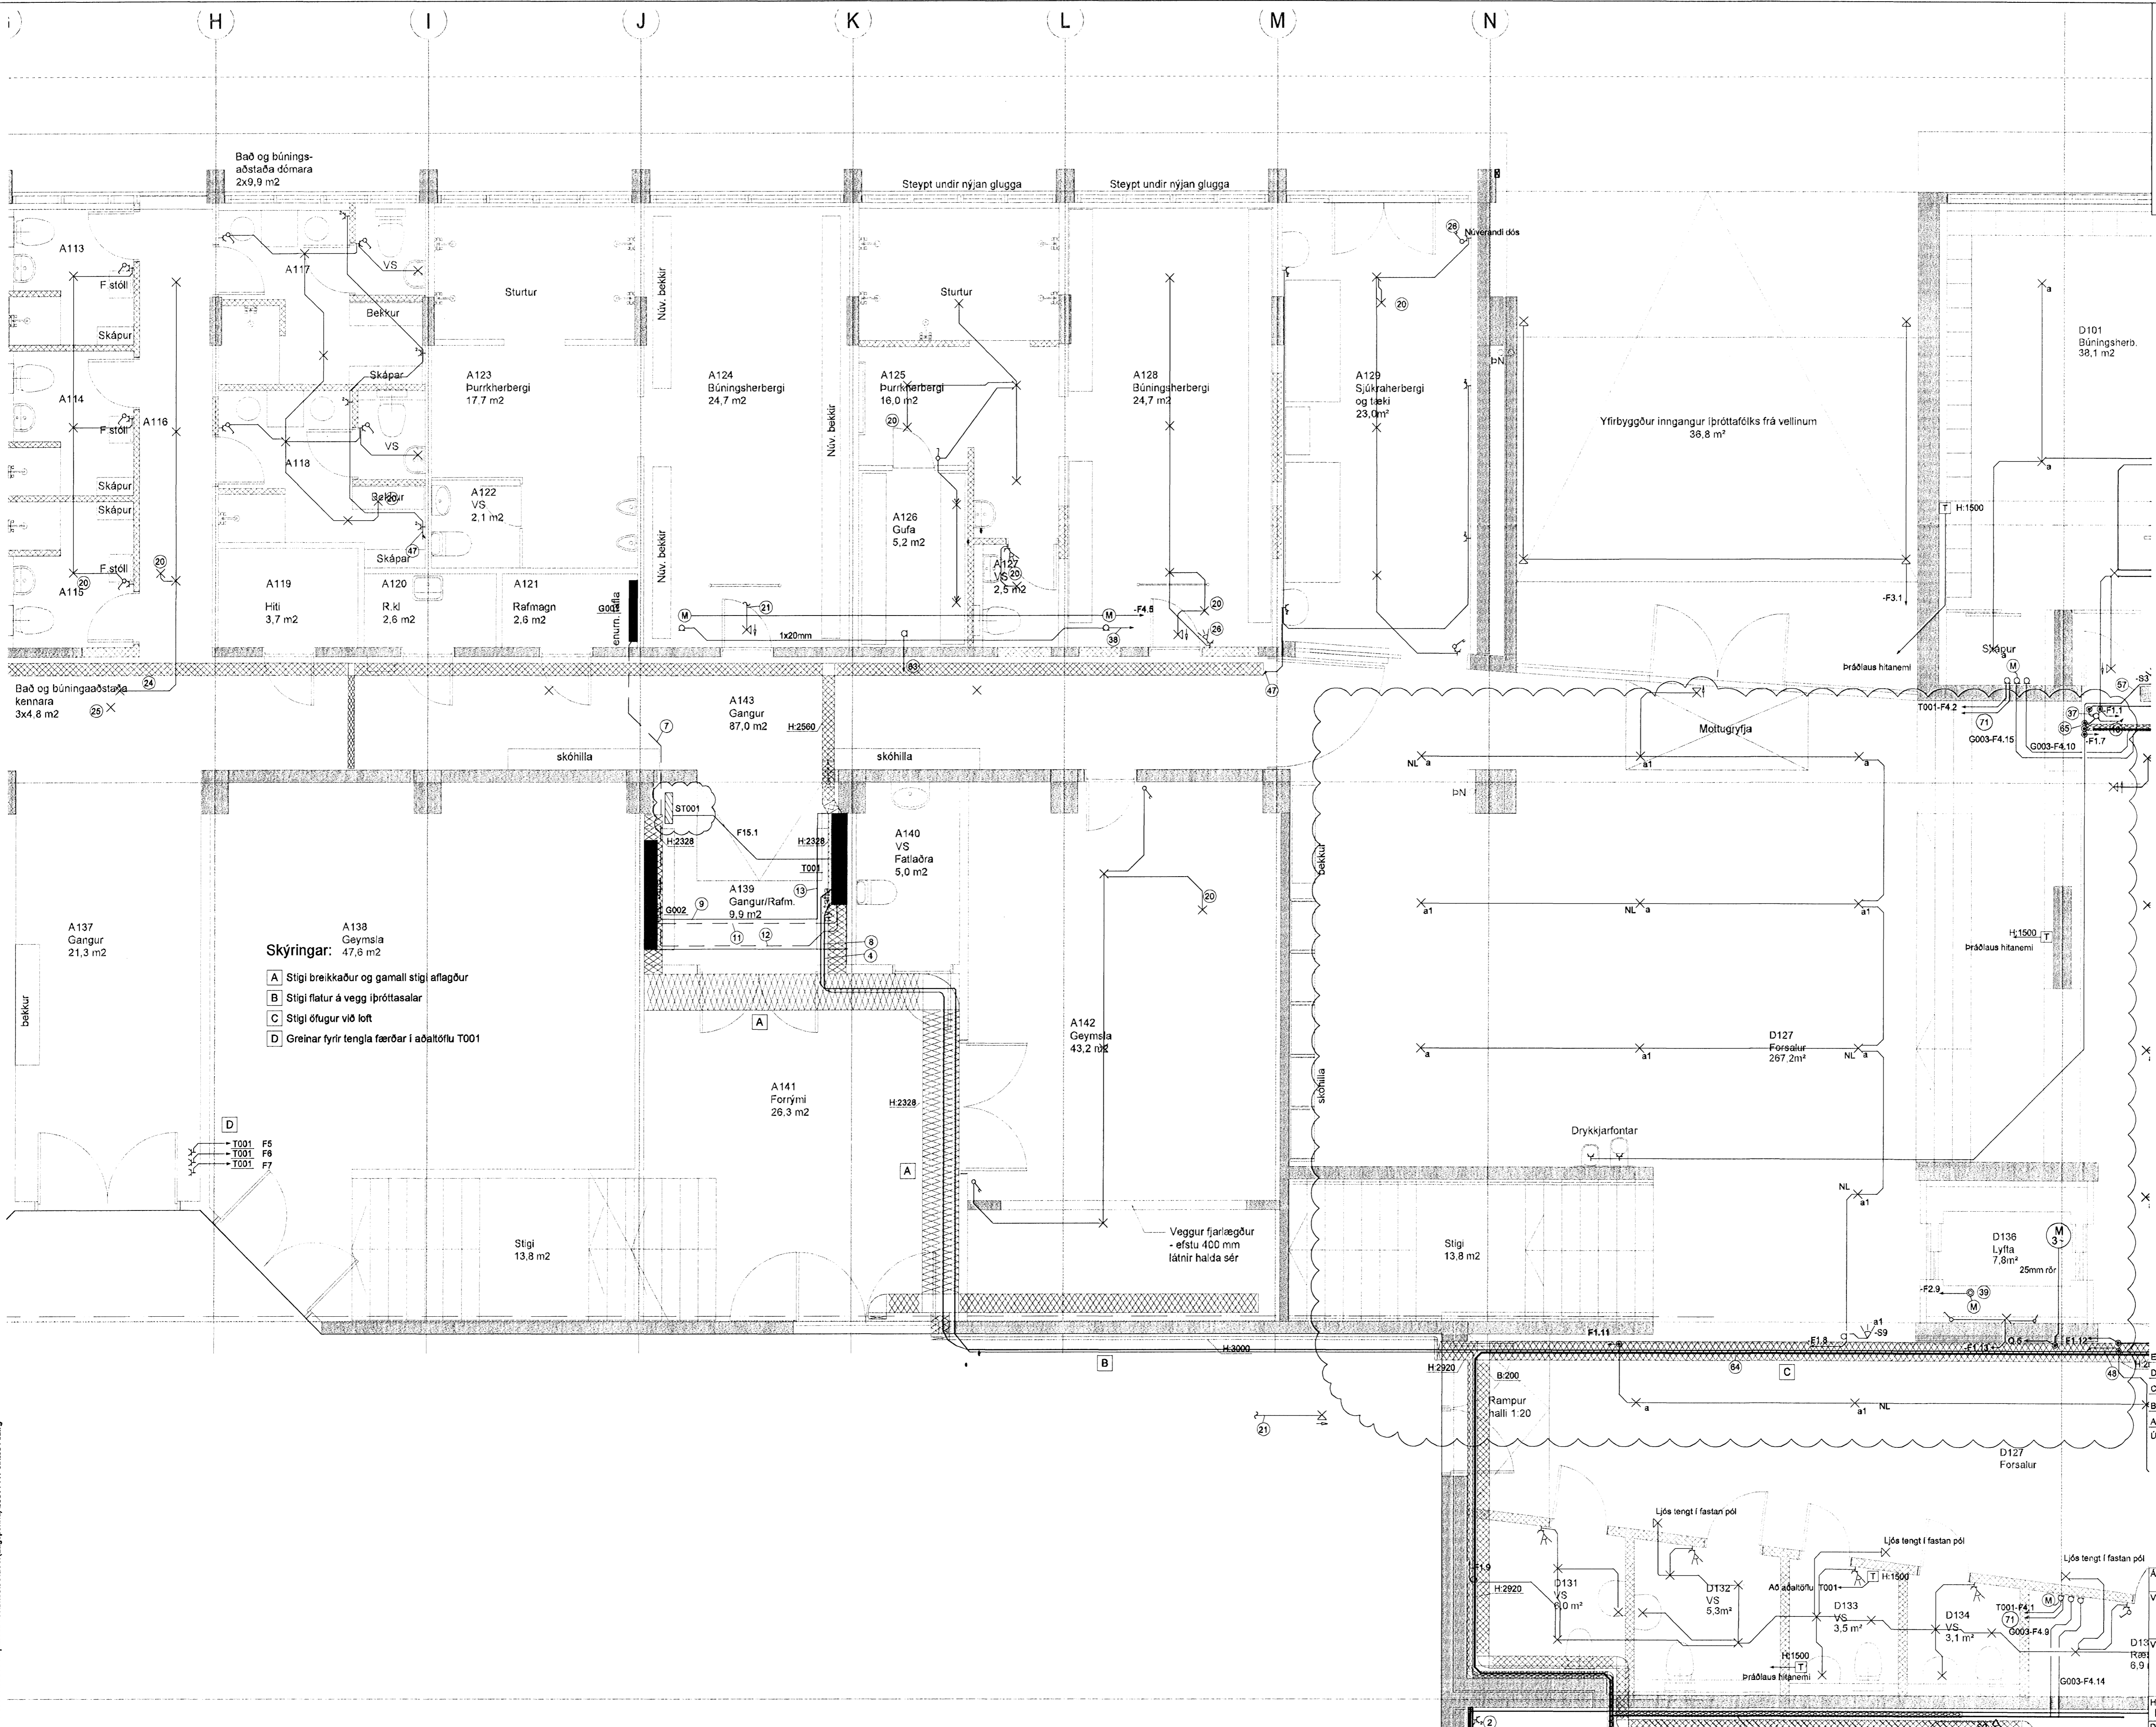


Móttelid
13.09.2010

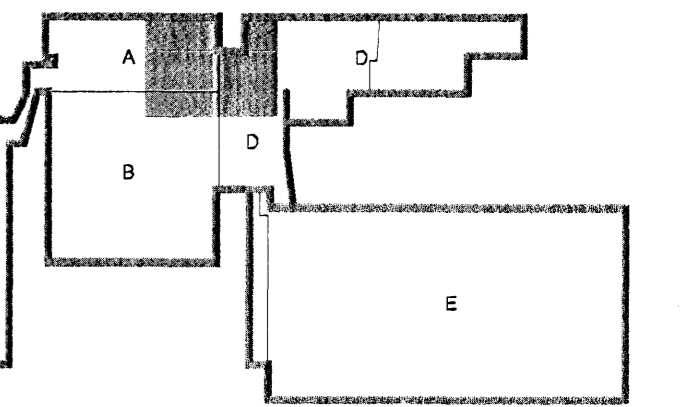

- Skýringar:**
- A Stigi breikkaður og gamall stigi aflagður
 - B Stigi flatur á vegg íbróttasal
 - C Stigi ófugur við loft
 - D Greinar fyrir tengla færðar í aðaltöflu T001

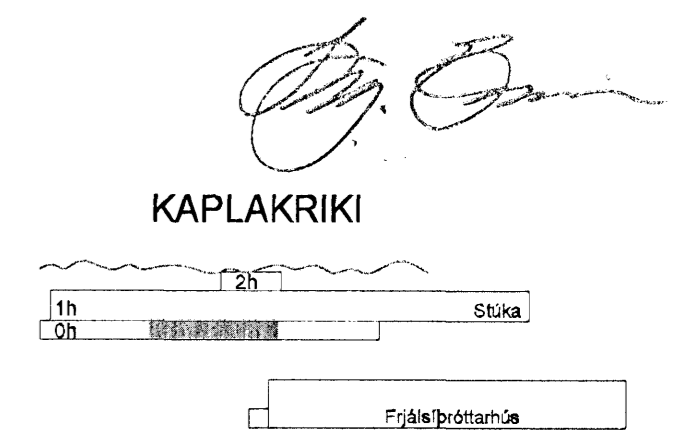

D	02.09.10	Kveikingsbókstafir	BSG/ÓG
D	08.04.09	Breyting á lampaplani	SF/ÓG
C	29.07.08	Breyting á stígunum	SF/ÓG
B	26.05.08	Ljós færð og bókkum bætt við	SF/ÓG
A	12.11.07	Tenging á dælu og breyting á rafögn	RVK/RVK
Útg. Dags.	Skýring		Hannað/Yfirráð

VSB

VERKFRÆÐISTOFA

BÆJARHRAUN 20 · 220 HAFNARFJÖRDUR · KENNIT. 710796-2899
vsb@vab.is · Sími 585 8600 · Fax 585 8610 · www.vsb.is

Artun sérhönnuðar
Örn Guðmundsson Kt: 220981 2739
Verkefni:
KAPLAKRIKI
HAFNARFIRÐI

Rafkerfi
Lágspenna 0.hæð
Grunnmynd

Hannað	Teiknað	Yfirráð	Kvarði	Síða
RVK/HJ	RVK/HJ	RVK	1:50	/ A1
Dags.	Verkefni	Teikning	Útgáfa	
30.04.2007	06811	A R102	E	

V:\2006\0811\Kaplakriki\FH\Sheet\FH1 (Lágspenna)\0811-FH1-0-Isk-A.dwg